


UPPDRAG NR	BYGG/KONSTR. AV	HANDLINGSÄRE
DATUM	JE	JE
2022-03-02	JESPER EMBRING	
PLAN BY	LÄGENHET B 4 ROK	
UPPMÄTT BOA	92,8 kvm	
SKALA	NUMMER	REV
1:50 (A3)	A-40-102	

Embring Arkitektur

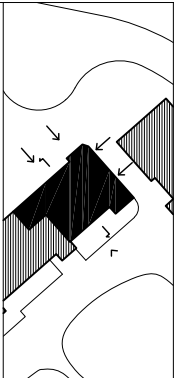

OMBYGGNAD TILL BOSTAD
BREF APPELGÅRDEN, KIVDALENS
GRÄNSGRÄND 8, ENSKEDDALEN

RELATIONSHANDLING	DATUM	SIGN
REV ANT	REVIDERINGEN	ÅSÄR

