

BEF.
PLANK
H 1700

GRÅSÅSGRÄND 8



TRAPPHUS

TH
2400

R A09

TH
2450

TH
2400

R B07

TH
2200

TH
2150

TH
2400

R B02

TH
2300

R B08

UT2

TH
2200

NY ENTRÉDÖRR

R B FRD

R A FRD

R B01

TH
2200

TH
2200

TH
2400

TH
2400

TH
2200

R B03

R B04


TH
2150

R B05

R B06

TH 2150

Embring Arkitektur

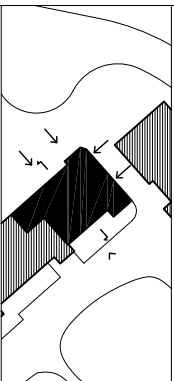

OMBYGGNAD TILL BOSTAD
BRF APPELGÅRDEN, KY DALENS
GRÅSÅSGRÄND 8, ENSKEDDALEN

RELATIONSHANDLING

REV ANT REVIDERINGEN ÅSÄR DATUM SIGN

UPPRAG NR BYGG/KONSTR AV HANDLÖSARE

JE JESPER EMBRING

DATUM 2022-09-25

UNDERTEKNSPLAN

LÄGENHET B 4 ROK

UPPMÄTT BOA 92,8 kvm

SKALA 1:50 (A3) NUMMER A-43-402 REV