

FÖRKLARINGAR

SAMTLIGA MÅTT ÄR UNGEFÄRLIGA OCH FÖR INFORMATION. MÅTT KONTROLLERAS PÅ PLATS. ALLA MÅTT I MILLIMETER  
ALLA PLUSHÖJDER I METER

===== = NYTT

----- = RIVES

----- DETALJPLANEGRÄNS

[-XX,XX] PLUSHÖJDER BYGGLOV

+XX,XX (INMÅTT) PLUSHÖJDER INMÄTTA


KONTUR BYGGNAD ENL. INMÄTNING  
OBS! UNGEFÄRLIG!



FÖRESKRIFTER

HÄNVISNINGAR

SE RITNING  
SEKTIONER A-40.2-10  
PLANER A-40.1-14 - A-40.1-18

INMÄTNING ENL.  
"VILDMANNEN 11 KONTROLLINMÄTNING TAKHÖJDER  
OCH VÄGG 2D PROJEKTR. 202087" SAMT  
"VILDMANNEN 11 KONTROLLINMÄTNING TAKHÖJDER  
OCH VÄGG 3D PROJEKTR. 2020875" UTFÖRDA AV  
CLINTON MÅTKONSULT AB 22-07-21

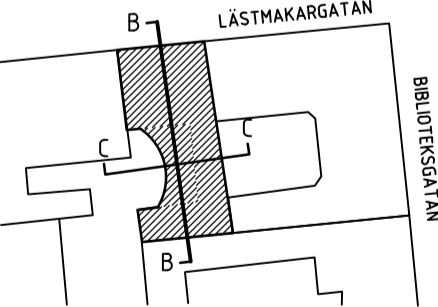BET	ANT	ÄNDRINGEN AVSER	DATUM	SIGN		
SKISS REDOVISNING HÖJDER						
VILDMANNEN 11						
LOKALISERINGSGRUPP						
						
KRUPINSKI / KRUPINSKA ARKITEKTER						
KOCKSGATAN 56, 116 29 STOCKHOLM INFO@KKARK.COM T +46 (0) 736 719141 WWW.KKARK.COM						
UPPDRAG NR 1920	RITAD AV H. A. / A. J.	HANDLÄGGARE K. KRUPINSKI				
DATUM 2023-03-02	ANSVARIG KONRAD KRUPINSKI					
LÄNGDSEKTION B-B (VÄSTER) TVÄRSEKTION C-C (NORR)						
FORMAT A1	SKALA 1:100	NUMMER A-40.2-11	BET -			

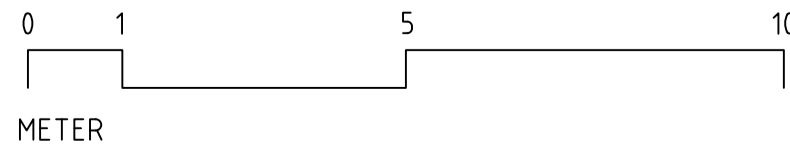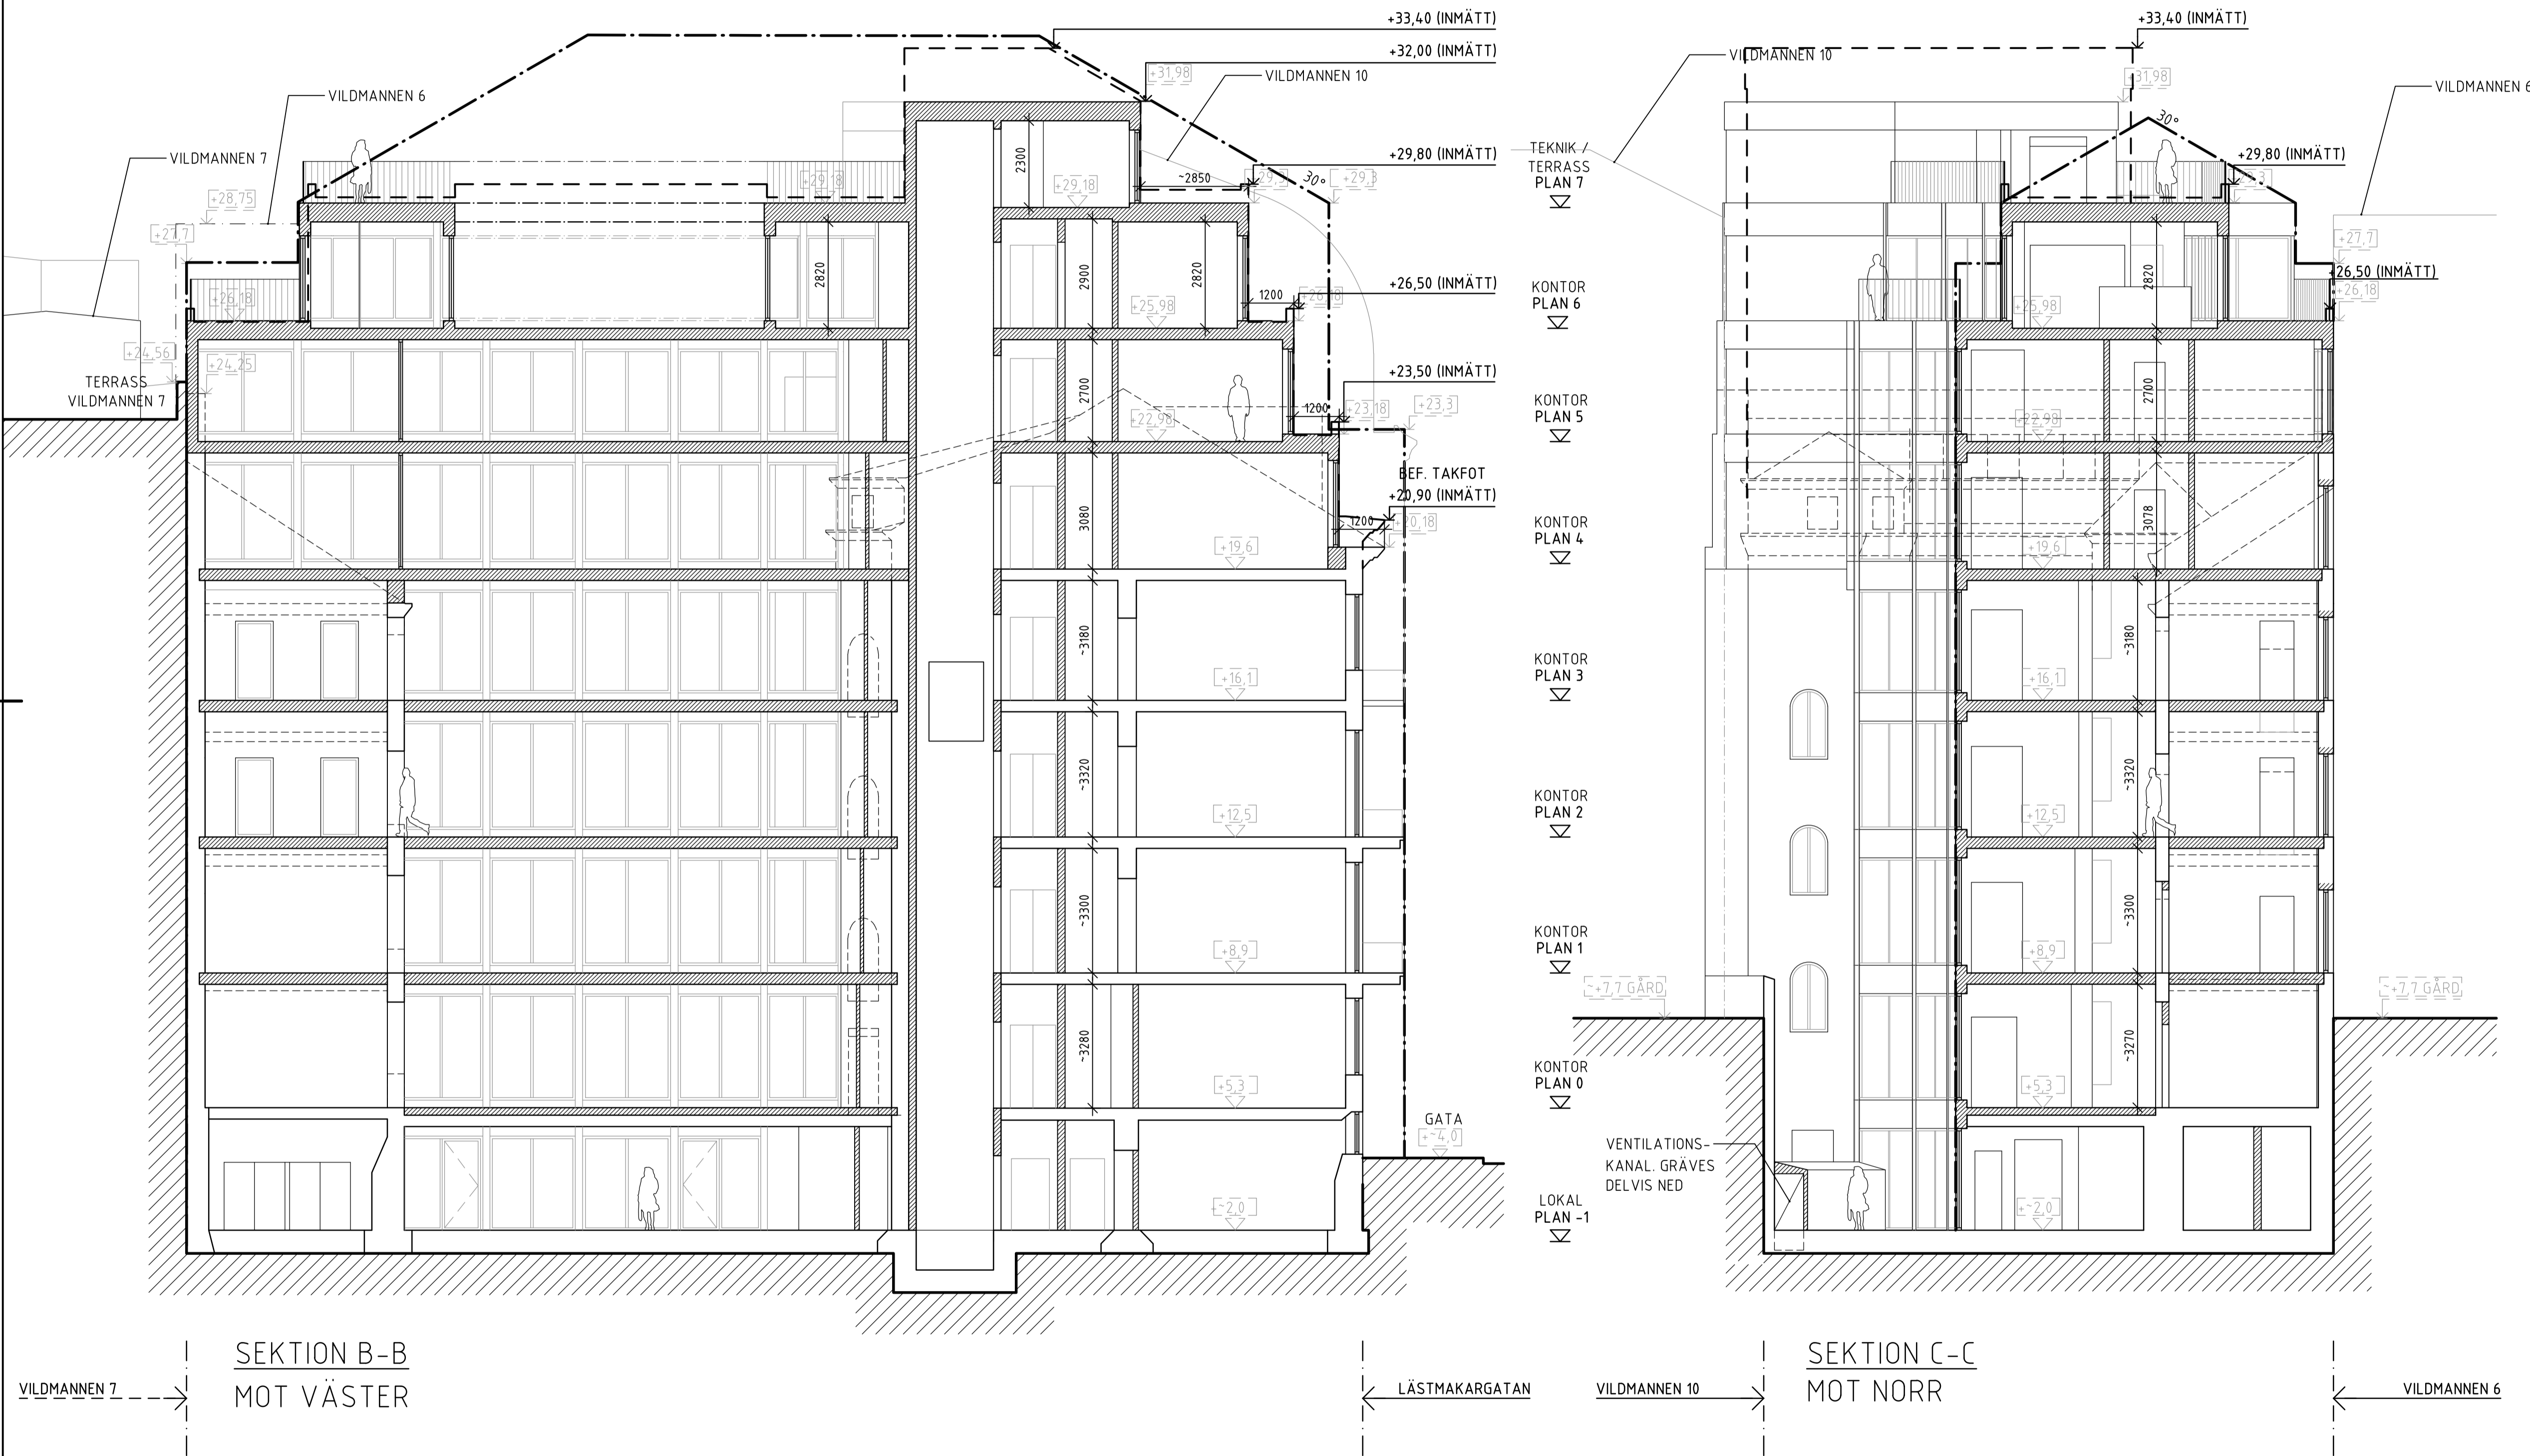

XREF: \_XSTAMP  
IMAGE: -