



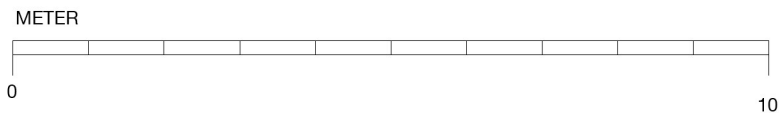

**FÖRESKRIFTER**  
SKALMÄTT FÅR EJ TAS PÅ RITNING

**FÖRKLARINGAR**  
ALLA MÄTT KONTROLLERAS PÅ PLATS  
ALLA MÄTT I MILLIMETER

- NY DÖRR
- BEF. DÖRR
- NY VÄGG
- VÄGG RIVES

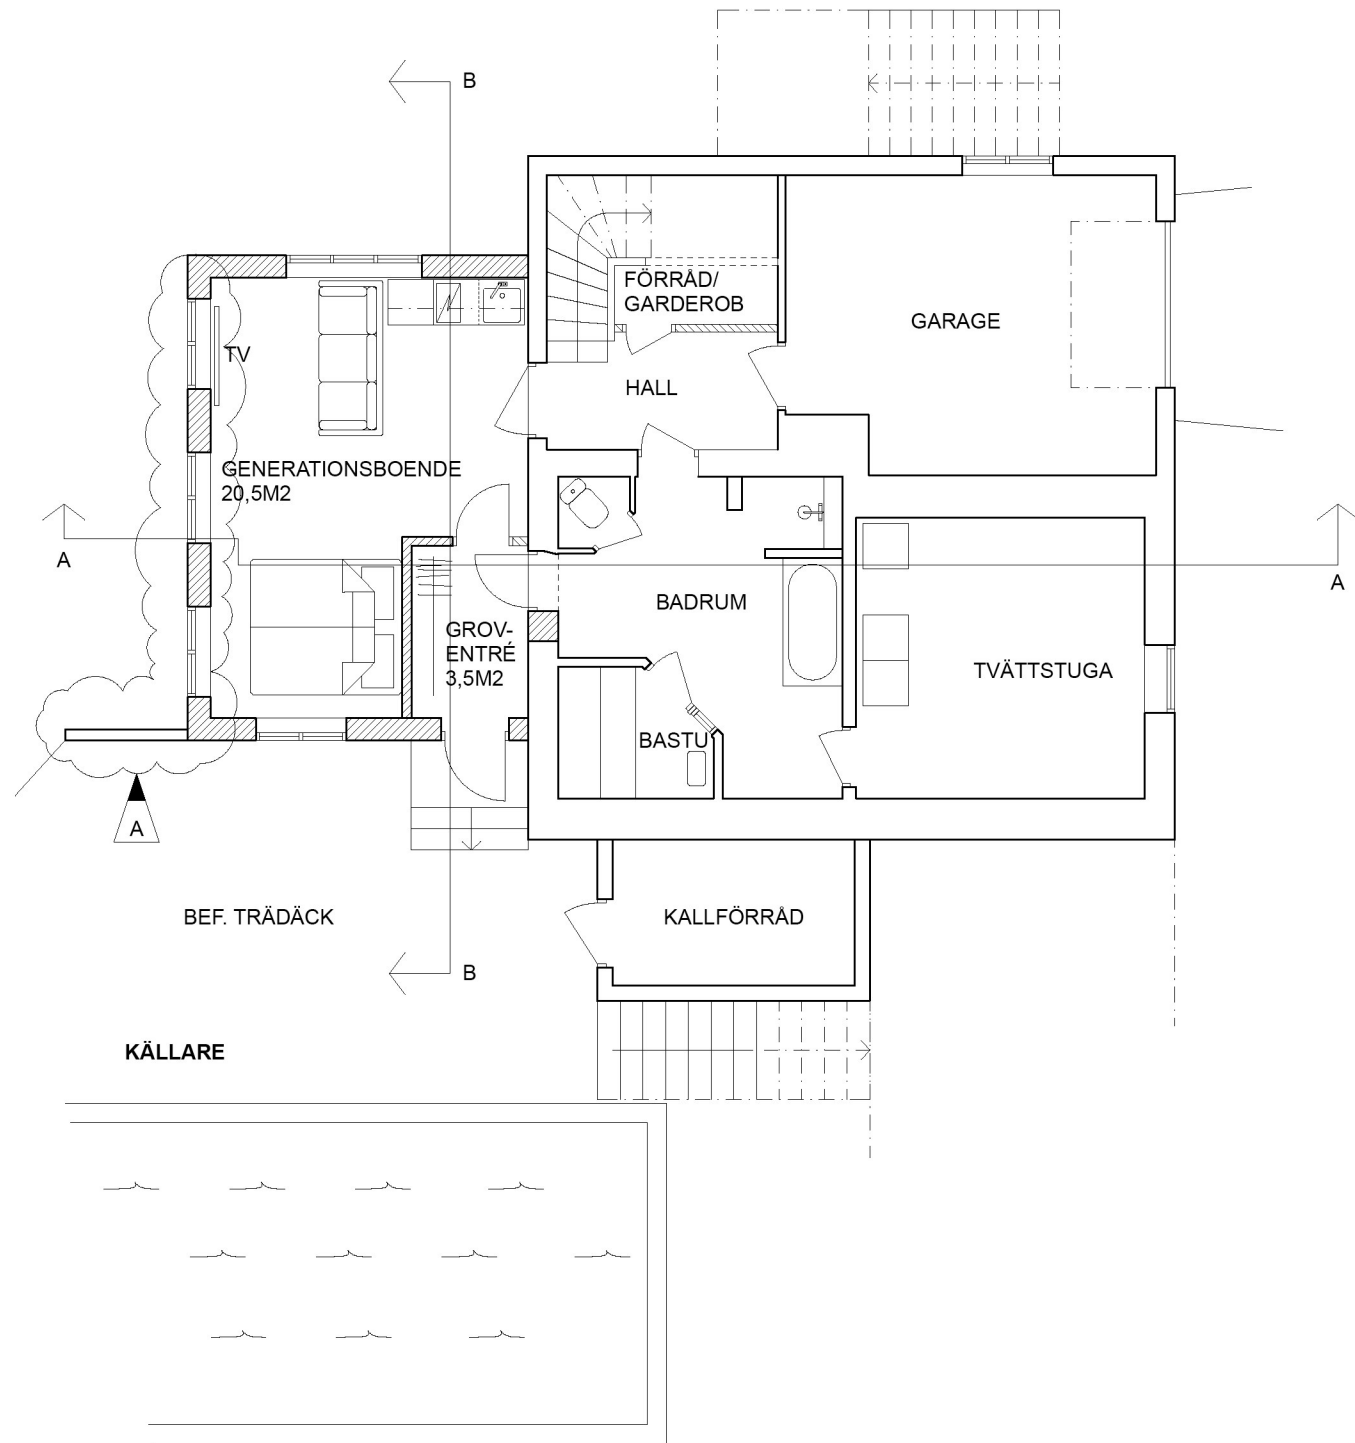

A	NY STÖDMUR OCH FÖNSTERSÄTTNING	22 10 26
ÄNDRINGAR		

**BYGGLOVSRITNING**  
**TILLBYGGNAD**  
**VERSION 2**  
**KÄLLARPLAN**  
SARABANDEN 12  
**2022 04 08**  
**FREDRIK AXELSSON DESIGN AB**  
**SKALA 1:100 (A3)**