



FÖRESKRIFTER
SKALMÄTT FÅR EJ TAS PÅ RITNING


FÖRKLARINGAR
ALLA MÄTT KONTROLLERAS PÅ PLATS
ALLA MÄTT I MILLIMETER

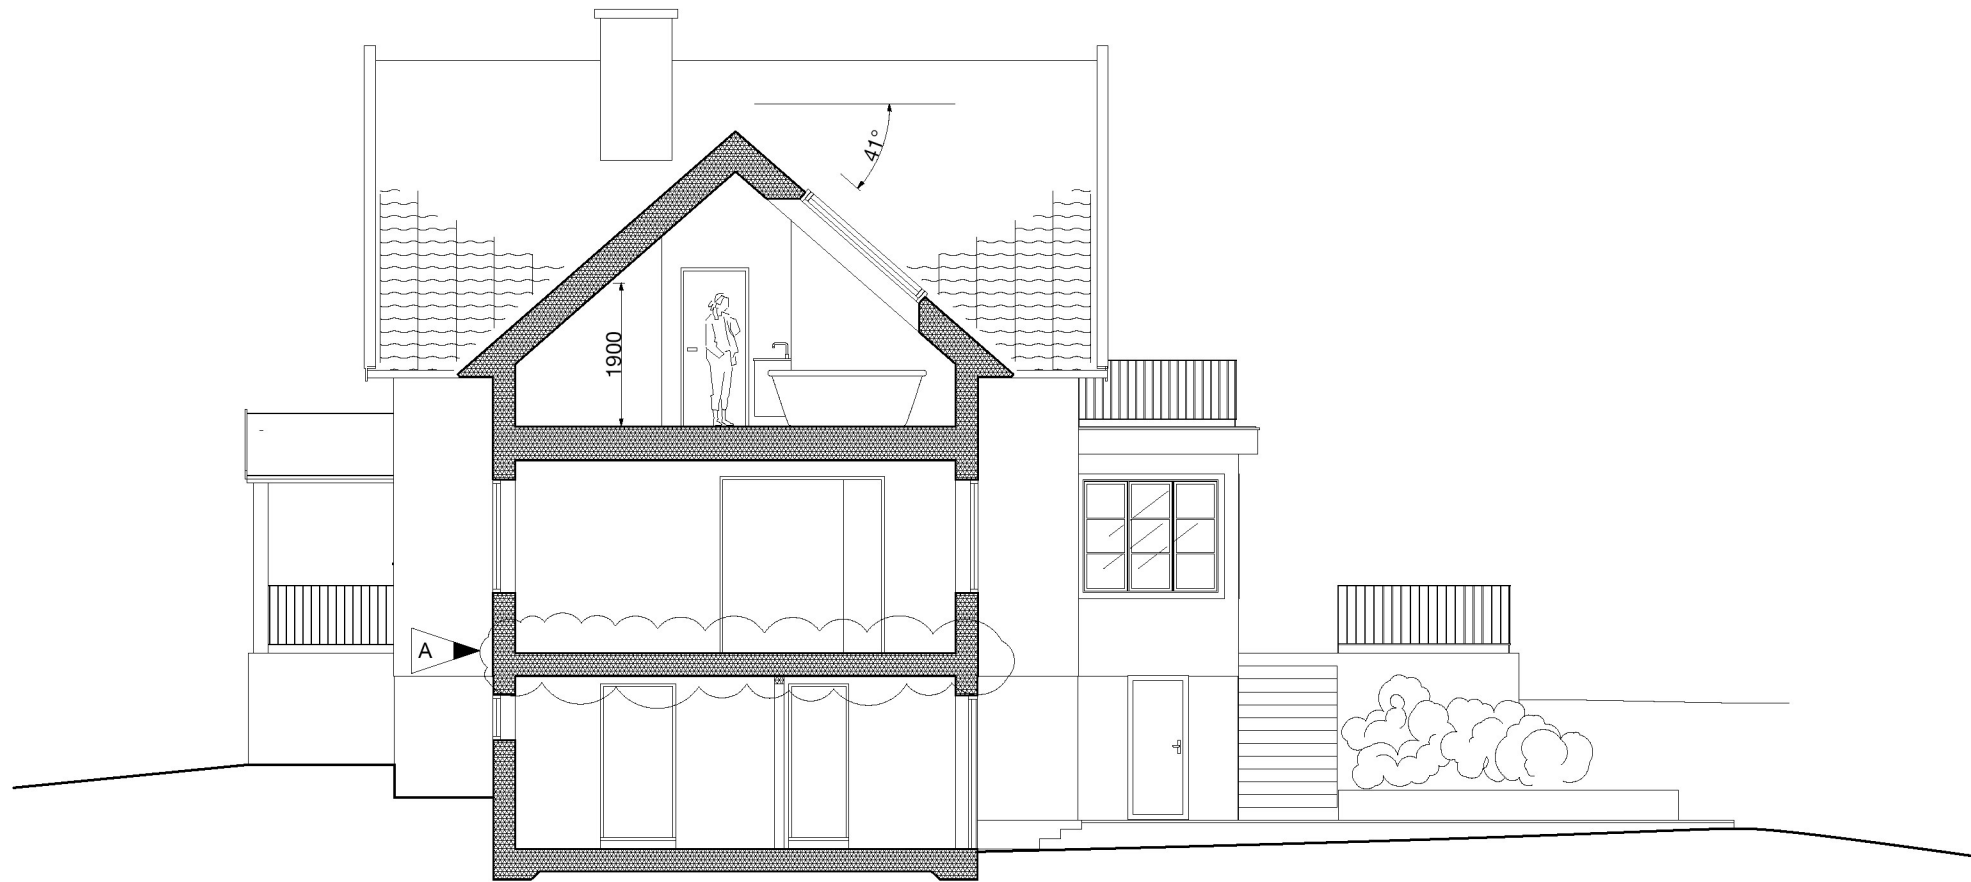

SEKTION B-B

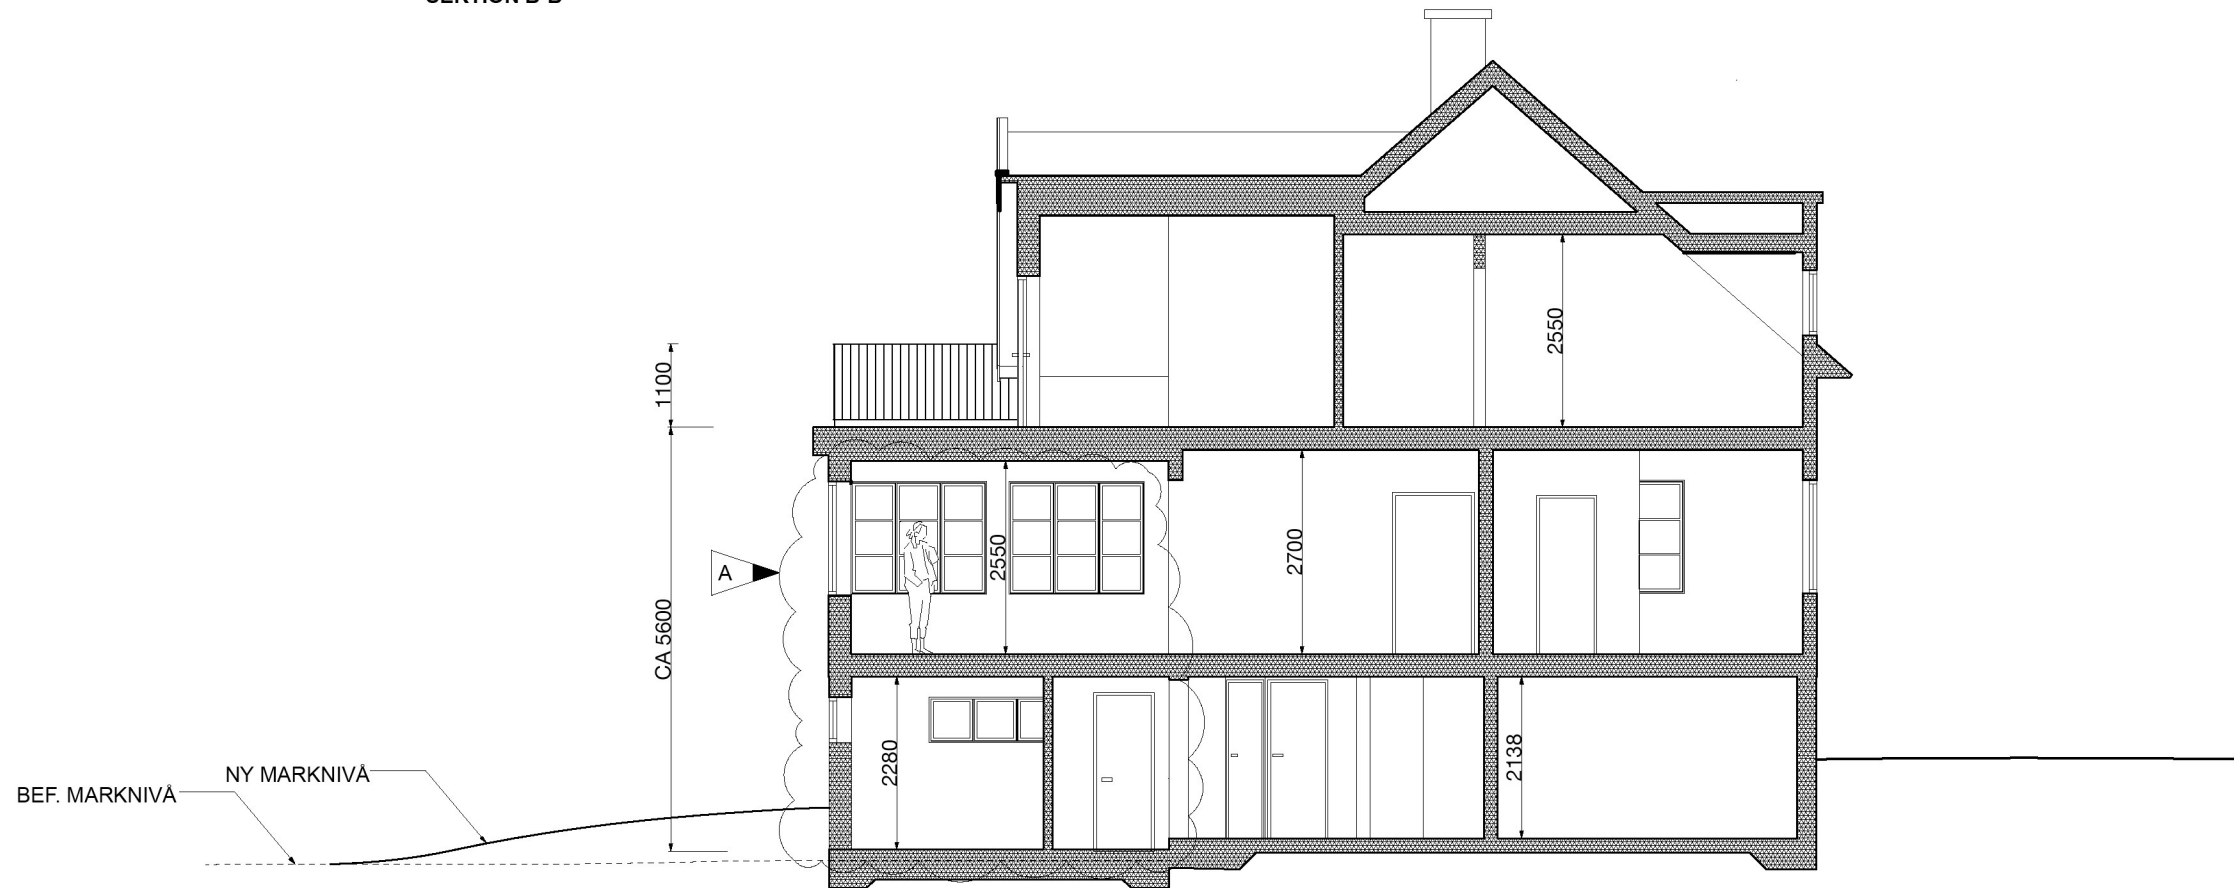

SEKTION A-A

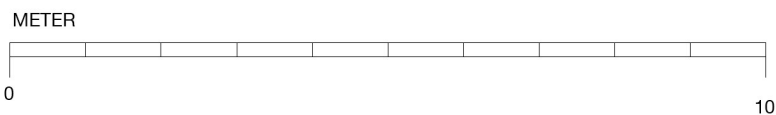

| | | |
|-----------|---------------------------------|----------|
| A | NY GOLVNIVÅ OCH FÖNSTERSÄTTNING | 22 10 26 |
| ÄNDRINGAR | | |

BYGGLOVSRITNING
TILLBYGGNAD
VERSION 2

SEKTIONER
SARABANDEN 12

2022 04 08
FREDRIK AXELSSON DESIGN AB

SKALA 1:100 (A3)