

ORIGINAL FORMAT: 40



LÄGE FÖR FÖNSTER ENLIGT BYGGGRÄTT I DETALJPLAN UNDER BEREDNING.  
HÖJD EJ SAMORDNAD MED K OCH MED ÖVRIGA ANGRÄNSANDE FASTIGHETER.  
PLAN 02 BRÖSTNING +5,96m, ÖK FÖNSTER +8,70m.

A

B

C

D



E

F

G

DEL AV REST. LOKAL  
ÄVEN I ANGRÄNSANDE  
FASTIGHET. ANTAL, LÄGE  
OCH UTBREDDNING PÅ  
ÖPPNINGSLINJER UNDER  
UTREDNING

DEL AV REST. LOKAL  
ÄVEN I ANGRÄNSANDE  
FASTIGHET. ANTAL, LÄGE  
OCH UTBREDDNING PÅ  
ÖPPNINGSLINJER UNDER  
UTREDNING

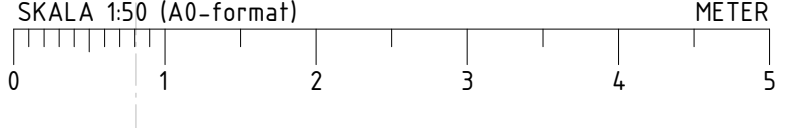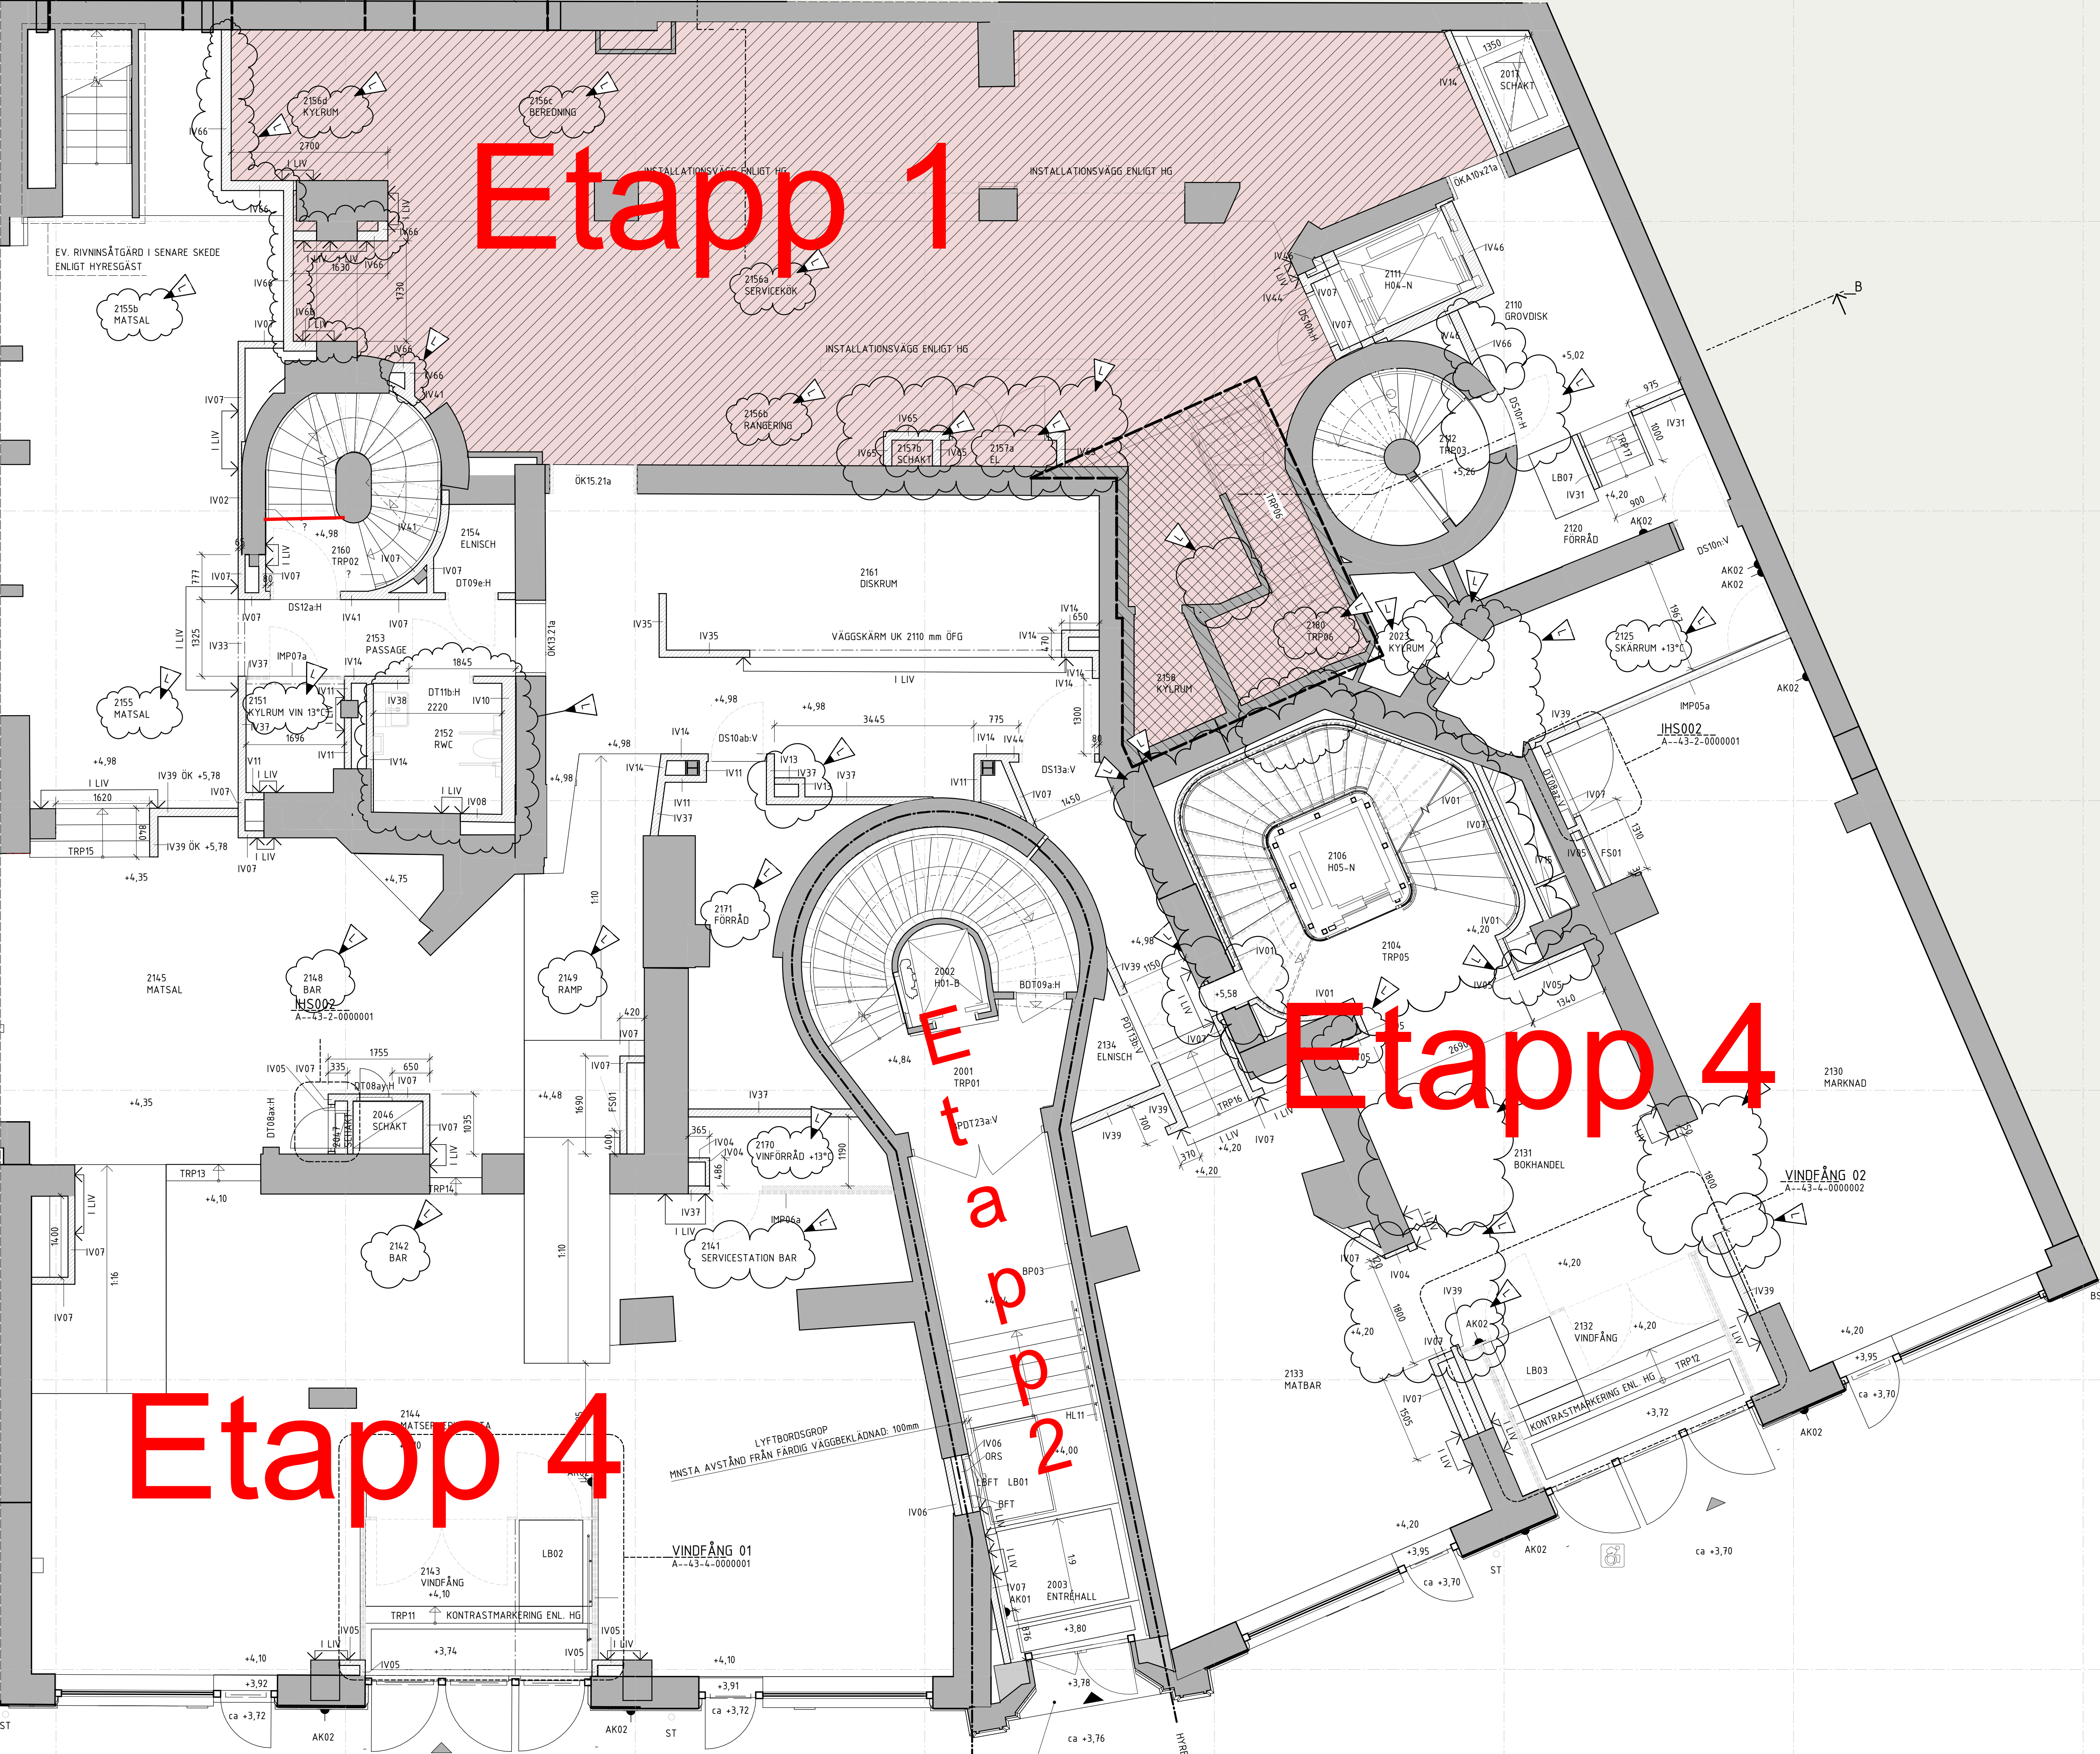

FÖRKLARINGAR  
SE: A-40-1-0000001

FÖRESKRIFTER  
SE: A-40-1-0000001

HÄNVISNINGAR  
SE: A-40-1-0000001

DE06.14, 16, 18, 31, 36, 39, 46, 50, 51, 54, A-B		2022-06-22	HBE
H-PM25			
DE14, 16, 17, 33, 38, 40, 55, A-BH-PM24		2022-03-03	ADA
DE11, 16, 17, 18, 27, 31, 39, 40, 54, 55, A-BH-PM23		2022-02-18	ADA
DE14, 16, 17, 18, 31, 33, 36, 40, A-BH-PM22		2022-02-04	ADA
DE06.14, 16, 17, 18, 29, 31, 33, 35, 36, 38, 39, A, 0, 50, 51, 54, 55, A-BH-PM20		2021-12-17	HBE
ÄNDRING AVSEER		DATUM	SKÖT

BYGGHANDLING

VASAKRONAN

INTERIORISERING

ORIENTERINGSSKISS

STADPLAN 1

STADPLAN 2

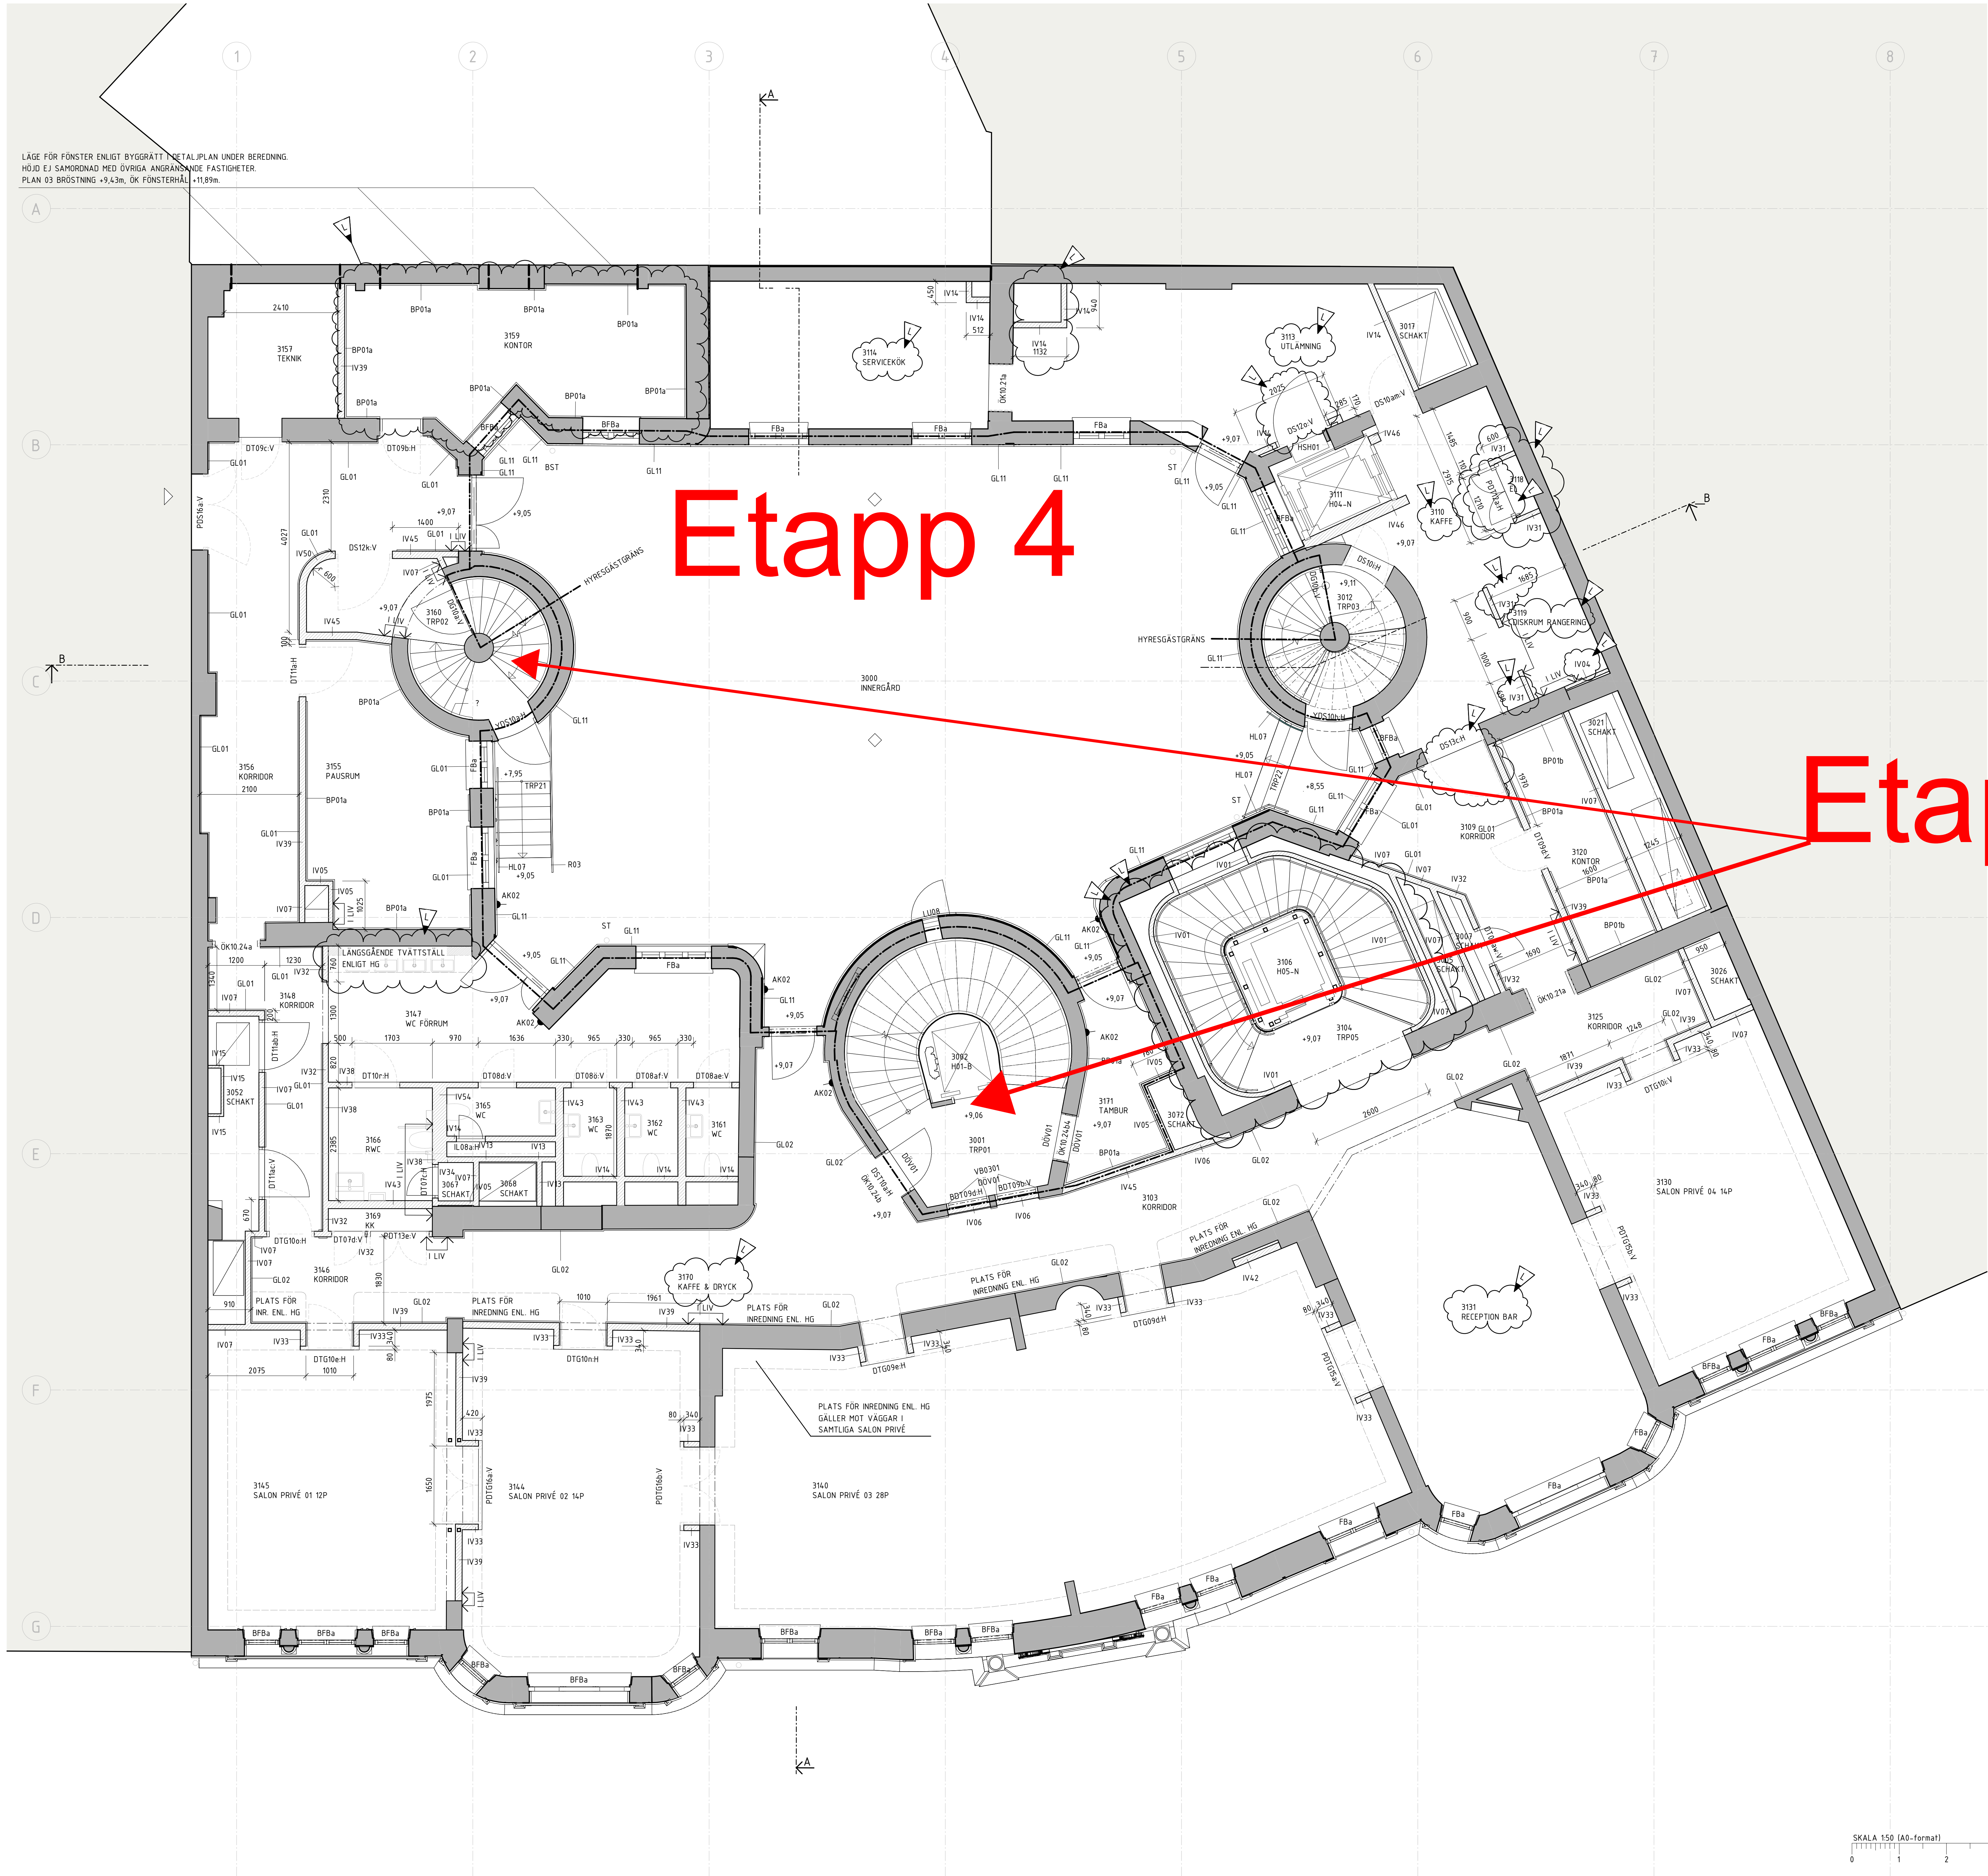

LÄGE FÖR FÖRSTÄLLNING ENLIGT BYGGGRÄTT I DETALJPLAN UNDER BEREDNING.  
HÖJD EJ SAMORDNAD MED ÖVRIGA ANGRÄNSANDE FASTIGHETER.  
PLAN 03 BRÖSTNING +9,43m, ÖK FÖRSTÄLLNING +10,89m.


Etapp 4

Etapp 2

FÖRKLARINGAR  
SE: A-40-1-0000001

FÖRESKRIFTER  
SE: A-40-1-0000001

HÄNVISNINGAR  
SE: A-40-1-0000001

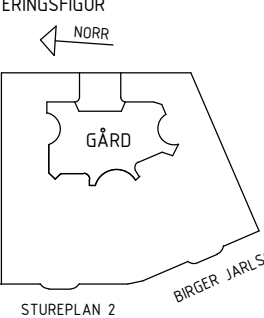L	DE06,14,16,18,31,36,39,44,50,51,54-A-B	2022-06-22	HBE
M	PM25		
K	DE14,16,17,33,38,40,55-A-BH-PM24	2022-03-03	ADA
J	DE11,16,17,18,21,31,39,40,54,55-A-BH-PM23	2022-02-18	ADA
I	DE06,14,16,17,18,29,31,33,35,36,38,39,40,50,51,54,55-A-BH-PM20	2021-12-17	HBE
H	DE03,06,14,16,17,18,29,31,33,35,36,39,40,50,51,54,55-A-BH-PM16	2021-07-02	HBE
BET	ÄNDRING AVISER	DATUM	SDN
BYGGHANDLING			
VASAKRONAN			
ORIENTERINGSSKISS			
			
STADPLAN 1			
STADPLAN 2			
# Etapp 4

# Etapp 2

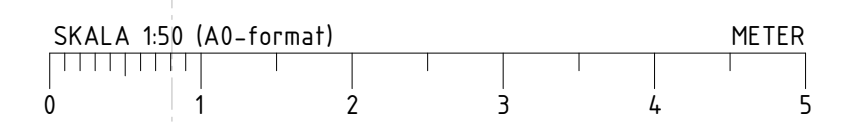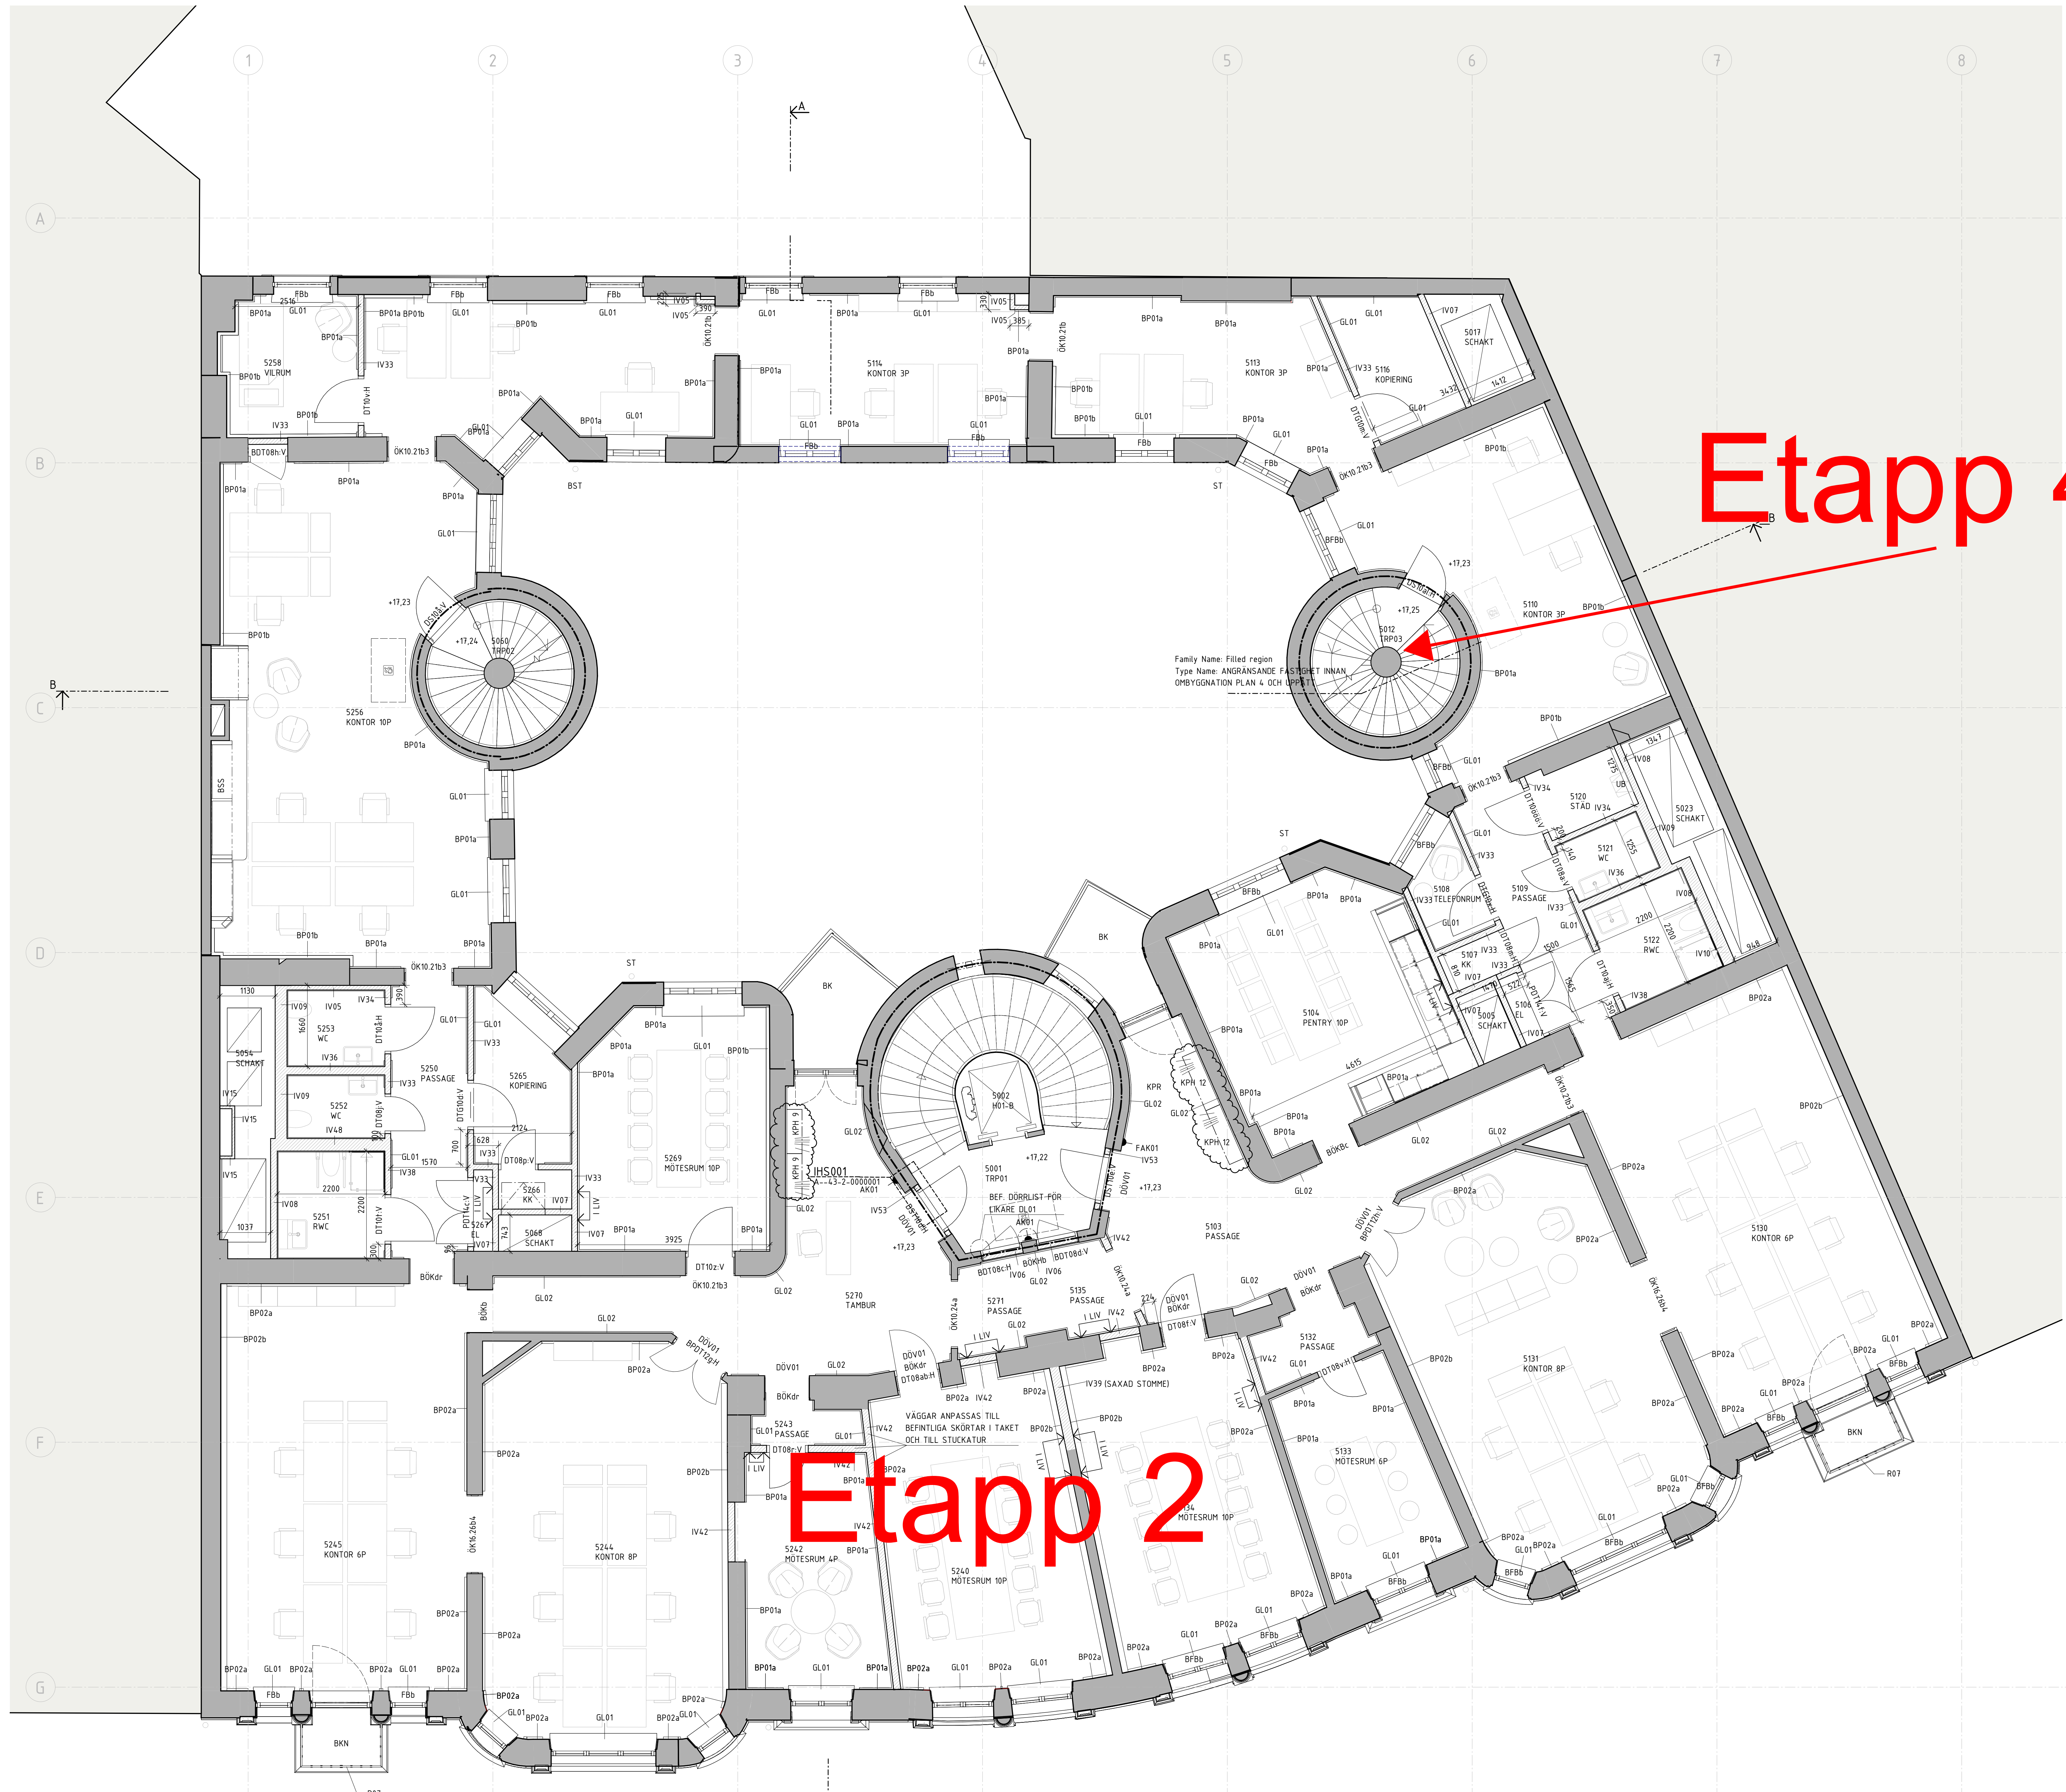[illegible]



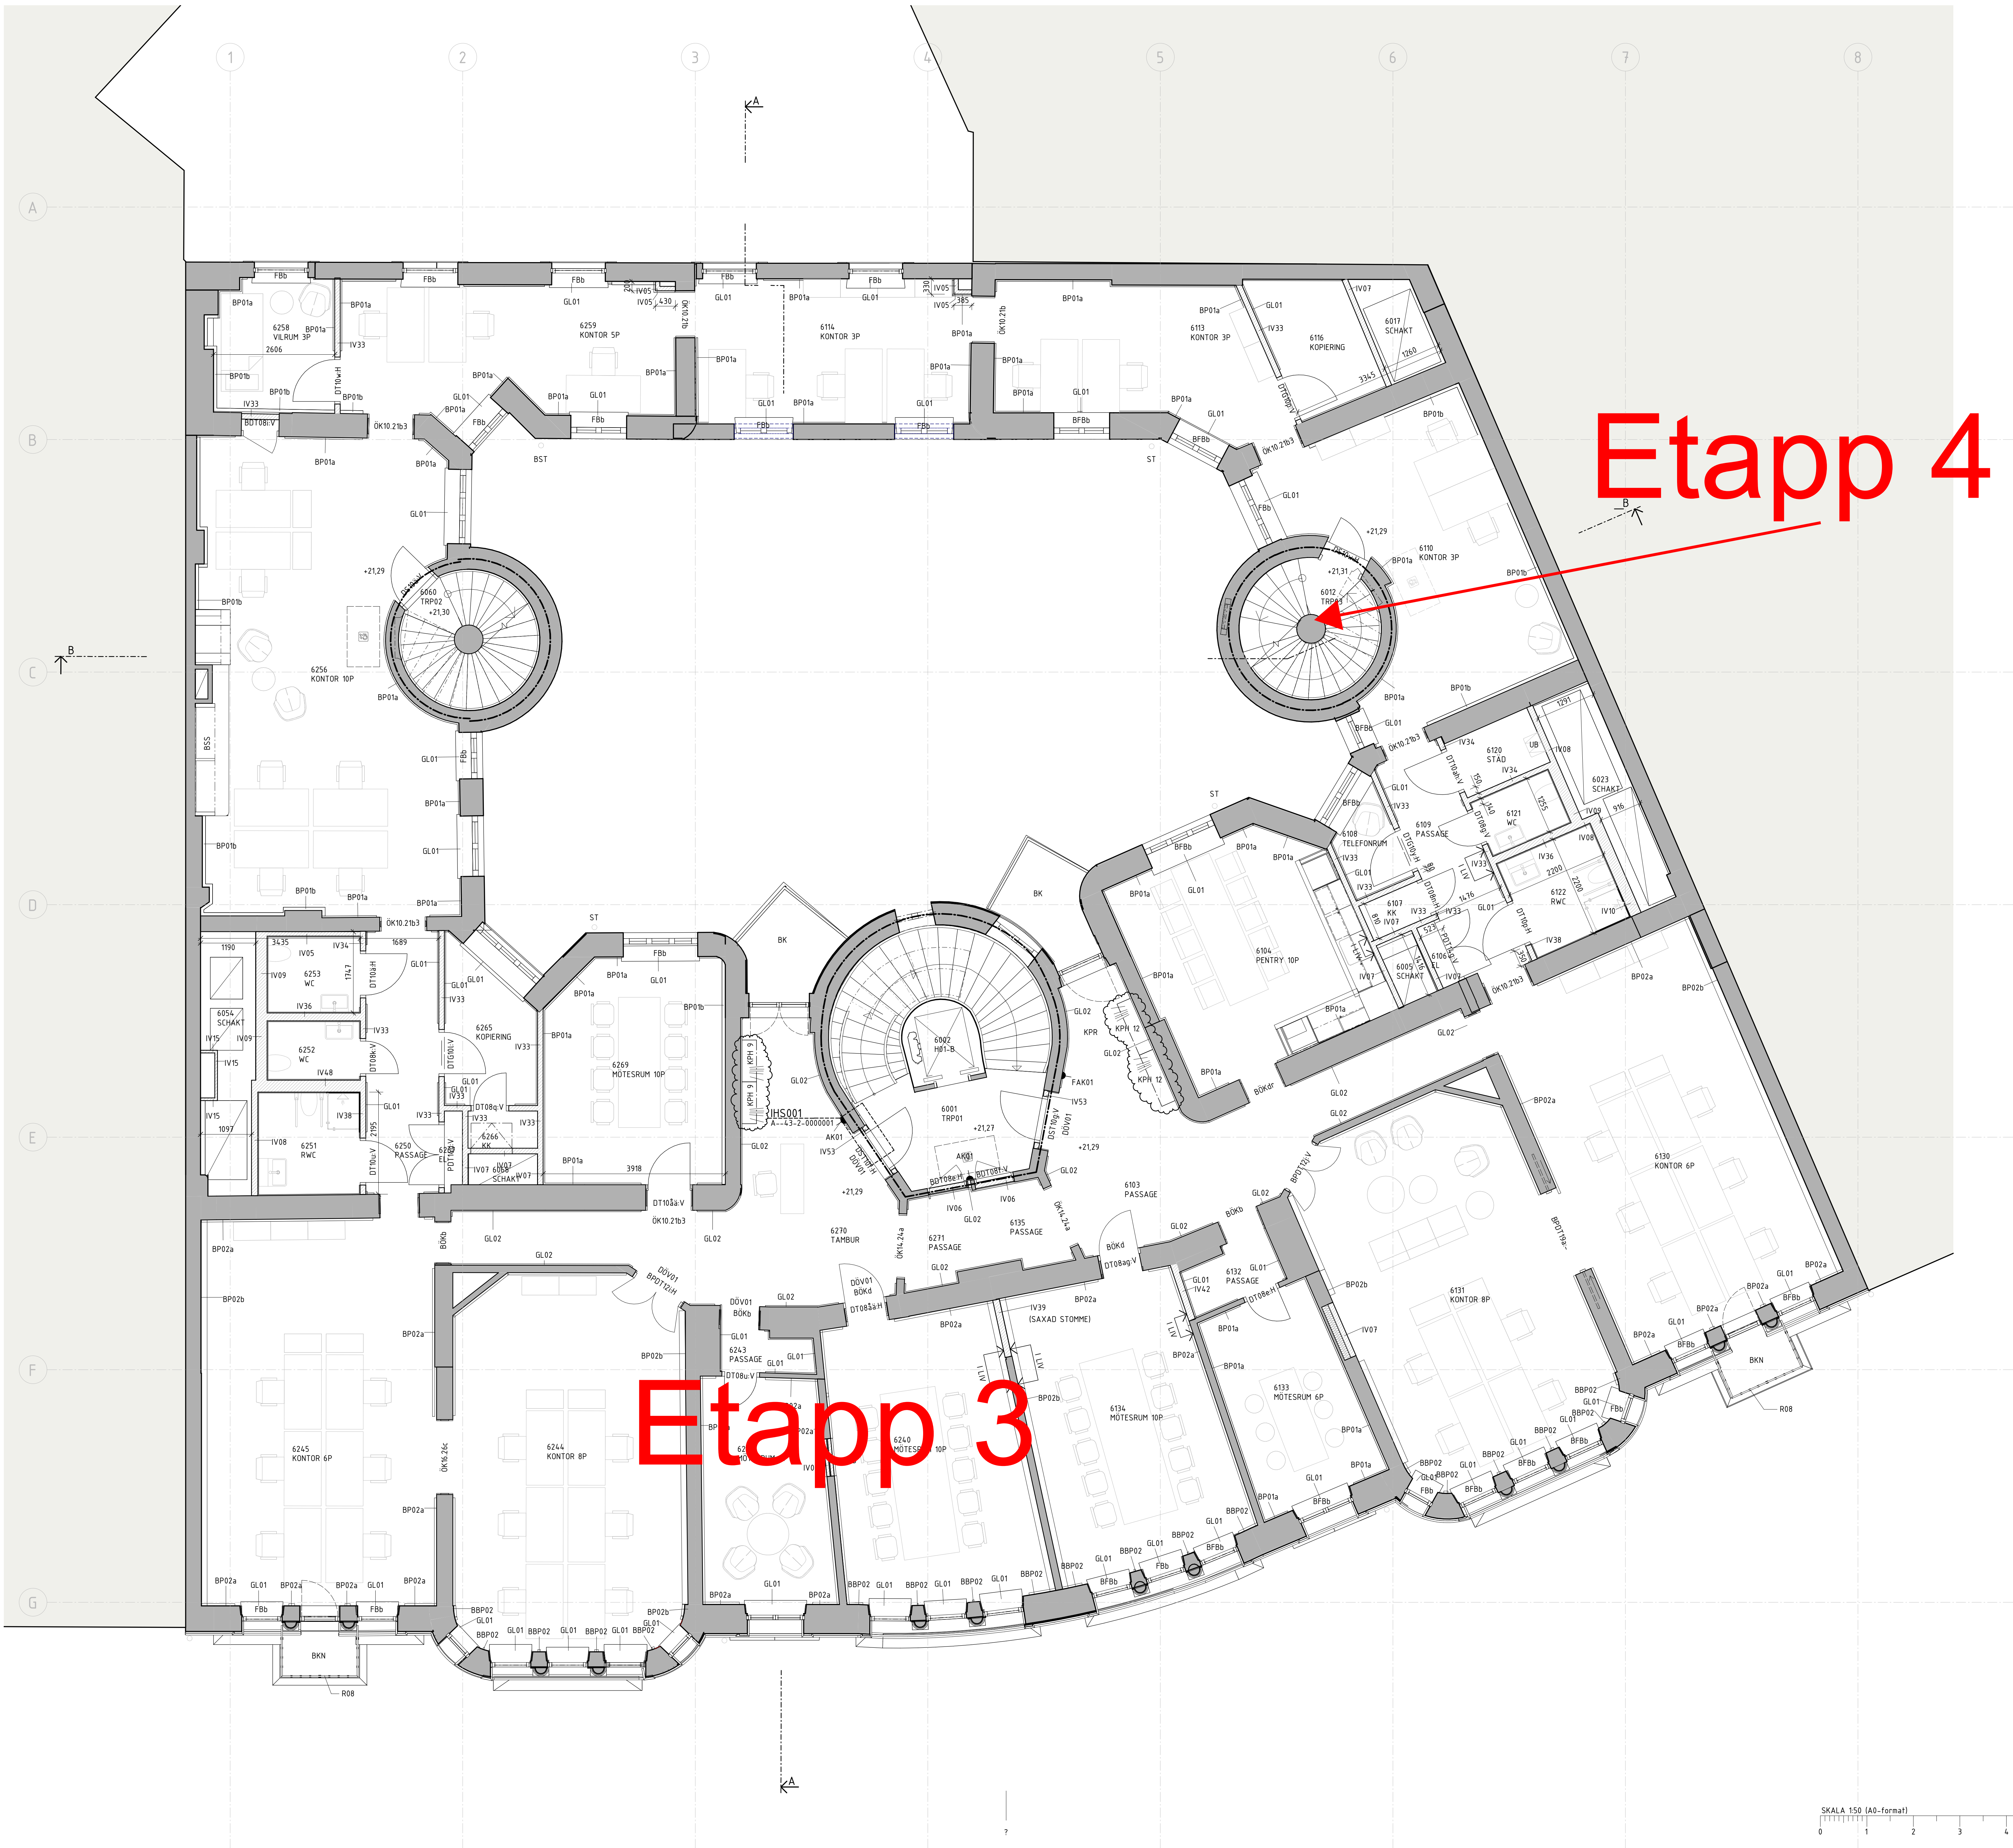

FÖRKLARINGAR  
SE: A-40-1-0000001

FÖRESKRIFTER  
SE: A-40-1-0000001

HÄNVISNINGAR  
SE: A-40-1-0000001

K	DE14, 16, 17, 33, 38, 40, 55-A, BH-PM24	2022-03-03	ADA
J	DE11, 16, 17, 18, 21, 31, 39, 40, 54, 55-A, BH-PM23	2022-02-18	ADA
I	DE06, 14, 16, 17, 18, 29, 31, 33, 35, 36, 38, 39, 40, 50, 51, 54, 55-A, BH-PM20	2021-12-17	HBE
H	DE03, 06, 14, 16, 17, 18, 29, 31, 33, 35, 36, 39, 40, 50, 51, 54, 55-A, BH-PM16	2021-07-02	HBE
G	DE03, 14, 16, 17, 29, 33, 40, 50, 51-A, BH-PM14	2021-03-26	TRS
14			
BET	ÄNDRING AVISER	DATUM	SKÖN
BYGGHANDLING			
VASAKRONAN			
ORIENTERINGSKARTOR			
STADPLAN 1			
STADPLAN 2			
Etapp 5

Etapp 3

FÖRKLARINGAR  
SE: A--40-1-0000001

FÖRESKRIFTER  
SE: A--40-1-0000001

HÄNVISNINGAR  
SE: A--40-1-0000001

H	DE 06, 16, 17, 33, 38, 40, 55-A-BH-FM24	2022-03-03	ADA
H	DE 06, 16, 17, 18, 29, 31, 33, 35, 36, 38, 39, 40, 50, 51, 54, 55-A-BH-FM20	2021-12-17	HBE
G	DE 03, 06, 14, 16, 17, 18, 29, 31, 33, 35, 36, 39, 40, 50, 51, 54, 55-A-BH-FM16	2021-07-02	HBE
F	DE 18, 31, 33, 35, 50, 51, 54, 55-A-BH-FM13	2021-02-26	TRS
E	DE 03, 06, 14, 16, 17, 29, 40, 45-A-BH-FM12	2021-02-26	TRS
D	DE 18, 29, 31, 35, 39, 41, 54, 55-A-BH-FM11	2020-12-07	HBE
C	DE 16, 17, 33, 36, 40, 50, 51-A-BH-FM10	2020-12-07	HBE
BET	ÄNDRING AVSEER	DATUM	SKÖV
BYGGHANDLING			
VASAKRONAN			
ORIENTERINGSKURTA			
STADPLAN 1			
STADPLAN 2			
