

GINALFORMAT: A0

LÄGE FÖR FÖNSTER ENLIGT BYGGGRÄTT I DETALJPLAN UNDER BEREDNING.
HÖJD EJ SAMORDNAD MED K OCH MED ÖVRIGA ANGRÄNSANDE FASTIGHETER.
PLAN 02 BRÖSTNING +5,06m, ÖK FÖNSTER +8,70m.

A

B

C

D


E

F

G

DEL AV REST. LOKAL
ÄVEN I ANGRÄNSANDE
FASTIGHET. ANTAL, LÄGE
OCH UTBREDDNING PÅ
ÖPPNINGSLINJE UNDER UTREDNING

DEL AV REST. LOKAL
ÄVEN I ANGRÄNSANDE
FASTIGHET. ANTAL, LÄGE
OCH UTBREDDNING PÅ
ÖPPNINGSLINJE UNDER UTREDNING

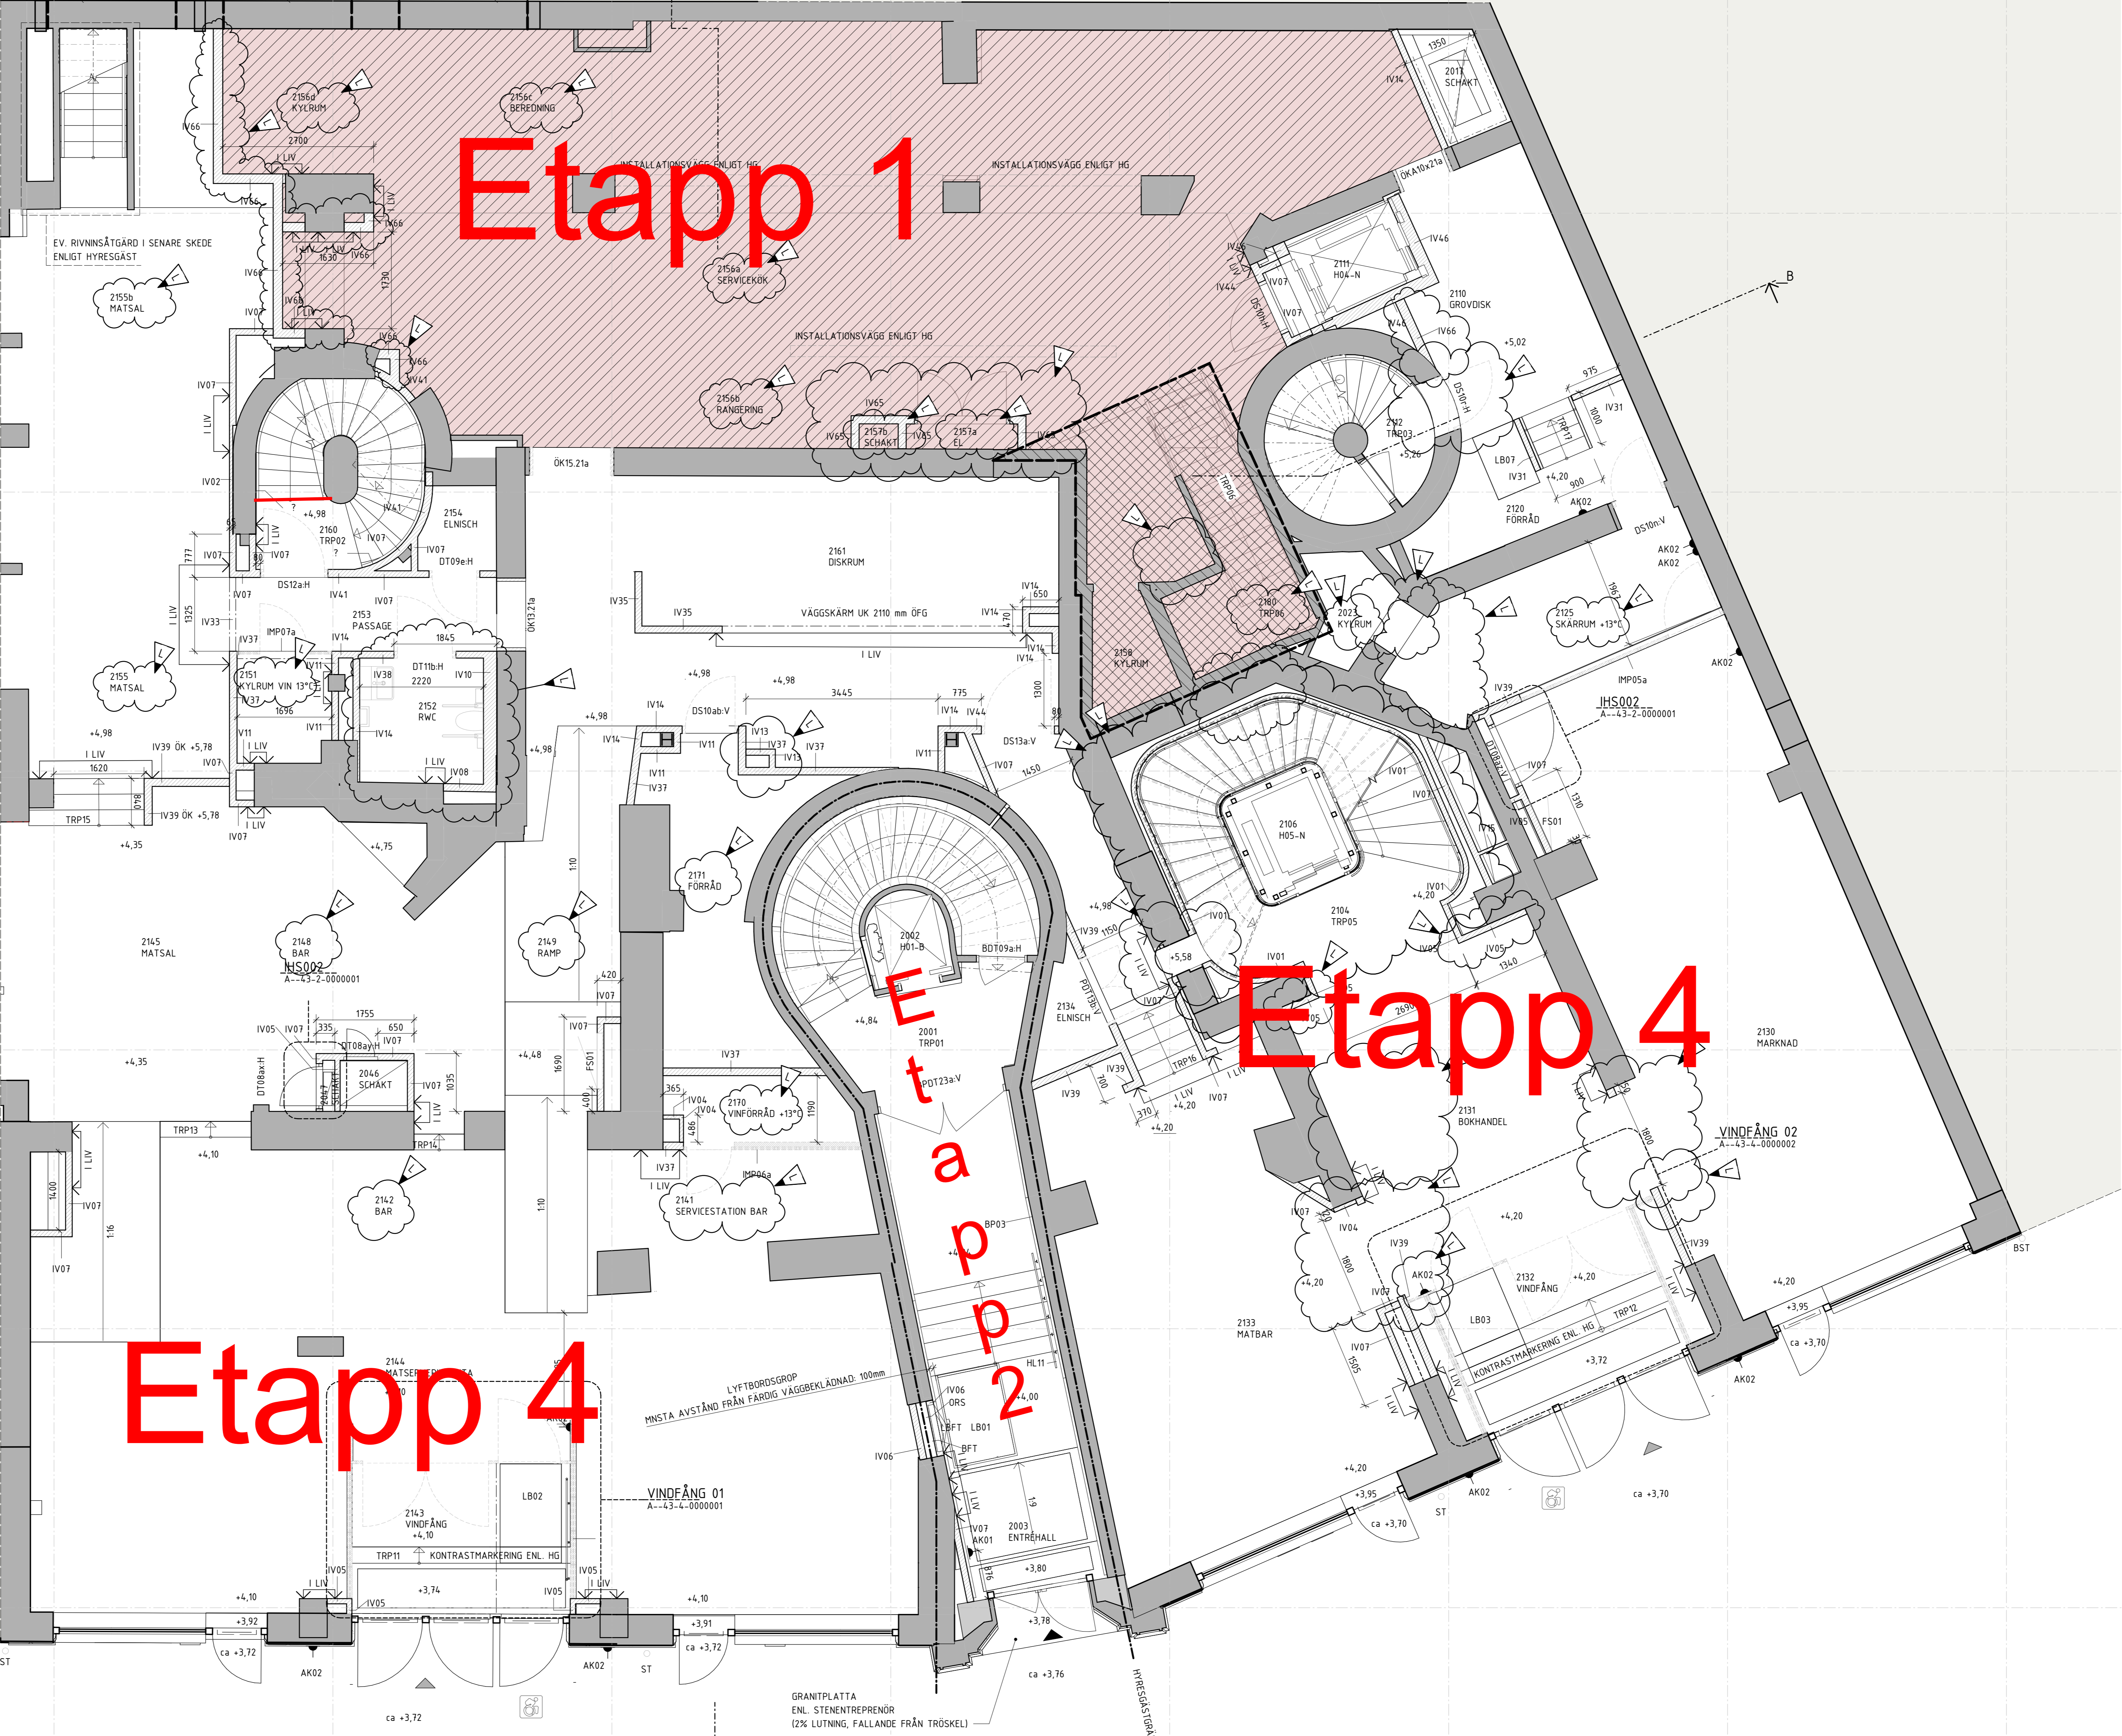

SKALA 1:50 (A0-format)
0 1 2 3 4 5
METER

FÖRKLARINGAR
SE: A-40-1-0000001

FÖRESKRIFTER
SE: A-40-1-0000001

HÄNVISNINGAR
SE: A-40-1-0000001

L	DE06.14, 16, 18, 31, 36, 39, 46, 50, 51, 54-A-B	2022-06-22	HBE
H	PM25		
K	DE14, 16, 17, 33, 38, 40, 55-A-BH-PM24	2022-03-03	ADA
J	DE11, 16, 17, 18, 21, 31, 39, 40, 54, 55-A-BH-PM23	2022-02-18	ADA
I	DE14, 16, 17, 18, 31, 33, 36, 40-A-BH-PM22	2022-02-04	ADA
H	DE06.14, 16, 17, 18, 29, 31, 33, 35, 36, 38, 39, 40, 50, 51, 54, 55-A-BH-PM20	2021-12-17	HBE
BET	ÄNDRING AVISER	DATUM	SKÖ

BYGGHANDLING

VASAKRONAN

ORIENTERINGSSKISS

STADPLAN 1

STADPLAN 2

SPERLINGENS BACKE 45

KONTORSFÄSTIGHET

11900007

WINGÅRDH ARKITEKTONTOR AB

T: 010-788 10 00

BRAB

T: 010-410 20 56

TYSÉN AB

T: 010-452 10 50

LÖSTHIMN

T: 010-755 11 01

CONVIS STECKHOLM AB

T: 010-400 297 50

ÄF-INFRASTRUCTURE AB

T: 010-505 00 00

ÄF-INFRASTRUCTURE AB

T: 010-505 00 00

ÄF-INFRASTRUCTURE AB

T: 010-505 00 00

SWECO

T: 010-695 60 00

ÄNDE: LÖSTHIMNENHANT

ORDRAG NR

016

BEFÄLLNING NR

016

AVSLUTAD NR

016

020-07-03

016

016

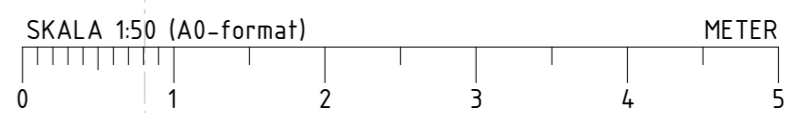

					2022-06-22	HBE
					H-PM25	
					2022-03-03	ADA
					DE14, 16, 17, 35, 38, 40, 55 - A-BH-PM24	
					2022-02-18	ADA
					DE16, 17, 18, 27, 31, 39, 40, 55, 55 - A-BH-PM23	
					2021-12-17	HBE
					0,50, 51, 54, 55 - A-BH-PM20	
					2021-07-02	ADA
					DE33, 06, 14, 16, 17, 18, 29, 33, 35, 36, 39, 41, 5, 50, 51, 54, 55 - A-BH-PM15	
					ANCHING AVSEER	SDN

BYGGHANDLING

VASAKRONAN

KARTEN
- NOTIS

STADEN 1
STADEN 2

STADEN 1

SLAGBESKRIVNING OBJEKTSNUMMER	SPERLINGENS BACKE 45
11990007	KONTORSFÄSTIGHET
BYGGARE	ARKITEKTENTRUST AB
BYGGÅR	T. 00-788 50 80
BYGGÅR	T. 08-410 302 50
TYRENS AB	T. 00-452 20 00
LOOSTROM	T. 08-355 11 60
CONVISE STOCKHOLM AB	T. 08-400 297 50
ÄF-INFRÄSTRUKTUR AB	T. 00-505 00 00
ÄF-INFRÄSTRUKTUR AB	T. 00-505 00 00
ÄF-INFRÄSTRUKTUR AB	T. 00-505 00 00
-	T.:
SWEDCO	T. 08-495 60 00
<p>DESKRIPTION AV ENTREPRENÄR</p> <p>NO 1, DECK, DE17, DE18, DE32, DE34, DE35, DE36, DE37, 39, DE41, DE50, DE55, DE56, DE58.</p>	
PROGAB NV	REVISORSTYNS AB
PROGAB NV	H. BEJPMAR
2020-07-03	ANVÄNDR
	G. WINGÅRDS
	FÄSTPÄRST
	14119
	BYGGNAD
	001

KONTOR, OM- OCH TILLBYGGNAD

PLAN 03 (GÅRDSPÅVÅNING)


SLAG

NUMMER

A-6-1-1-0003100

INDEX

Etapp 5

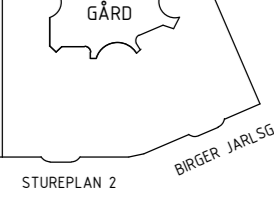DE14, 16, 17, 33, 38, 40, 55 - A-BH-PM24	2022-03-03	ADA	
DE1, 16, 17, 31, 39, 40, 54, 55 - A-BH-PM23	2022-08-18	ADA	
J	DE16, 34, 35, 36, 37, 38, 39, 40, 55, 54, 55, 4 - A-BH-PM20	2021-12-17	HBE
I	DE03, 16, 17, 18, 29, 31, 33, 35, 36, 39, 40, 55, 54, 55, 4 - A-BH-PM16	2021-07-02	HBE
H	DE03, 14, 17, 29, 33, 40, 50, 55, 1 - A-BH-PM14	2021-03-26	TRS
REF	ANERKÄNT AVSEER	DATUM	SKEN
BYGGHANDLING			
VASKARONAN			
			
VASKARONAN PROJEKTNUMMER			
SPERLINGENS BACKE 45			
1411900007 KONTORSAFSTIGHET			
A	WINGÅRDH ARKITEKTKONTOR AB	T: 010-788 1000	
B	BRIBARI	T: 08-410 102 50	
E	TYRÉN&B	T: 010-452 20 00	
K	LOÖSTROM	T: 08-755 11 60	
SP	CONVISSE STOCKHOLM AB	T: 08-440 297 50	
S	ÅF-INFRASTRUCTURE AB	T: 010-505 00 00	
V	ÅF-INFRASTRUCTURE AB	T: 010-505 00 00	
W	ÅF-INFRASTRUCTURE AB	T: 010-505 00 00	
-	-	-	
C	SWECO	T: 08-695 60 00	
INOMRÅDE OCH DELINOMRÅDEN			
DE04, DE14, DE16, DE17, DE18, DE23, DE34, DE35, DE36, DE37, DE38, DE41, DE50, DE51, DE52, DE53, DE55,			
UPPGIFTS NR	REFIDKONTOR H. BEJMAR	HANDLAGARE H. BEJMAR	
062 016			
DATUM	ANVÄNDAR G. WINGÅRDH	FÄSTPÅTEKST 16119	BYGGNAD 001
2020-07-03			
KONTOR, OM- OCH TILLBYGGNAD			
PLAN 04			
SKALA	NUMMER	1 BEV	
1:50	A--40-1-0004-100	L	

Etapp 4

Etapp 2

[illegible]

Etapp 4

Etapp 3

J	DE14, 16, 17, 33, 39, 40, 55, A-BH-PPM24	2022-03-03	ADA
J	DE11, 16, 17, 18, 21, 31, 39, 40, 55, A-BH-PPM16	2022-02-18	ADA
I	DE06, 14, 16, 17, 18, 29, 31, 33, 35, 36, 39, 40, 50, 51, 54, 55, A-BH-PPM20	2021-12-17	HBE
H	DE03, 06, 14, 16, 17, 18, 29, 31, 33, 35, 36, 39, 40, 50, 51, 54, 55, A-BH-PPM6	2021-07-02	HBE
G	DE03, 14, 16, 17, 29, 33, 40, 50, 51, A-BH-PM14	2021-03-26	TRS
BET	ANDRINGS BYGGER	DATUM	SEN

BYGGHANDLING

VASAKRONAN

ORIENTERINGSSKISS

STADEN 1

STADEN 2

VASAKRONAN S 7

SPRINGERLINGS BACKE 45

14119000007 **KONTORSFASTIGHET**

A	WINGÅRSLÄR ARKITEKTKONTOR AB	T. 010-789 10 00
B	BR BOMAR	T. 08-410 102 50
E	TVÄRSÄN AB	T. 010-452 20 00
K	LOÖSTROM	T. 08-755 11 60
SP	CONVERSE STOCKHOLM AB	T. 08-400 297 50
S	ÅF-INFRASTRUKTUR AB	T. 010-505 00 00
S	ÅF-INFRASTRUKTUR AB	T. 010-505 00 00
W	ÅF-INFRASTRUKTUR AB	T. 010-505 00 00
-	-	T. -
E	SWECO	T. 08-695 60 00

INNEHÅLL: DELTÄNKNISRENSARE
 DE06, DE14, DE16, DE17, DE18, DE23, DE34, DE35, DE36, DE37, DE39, DE41, DE54, KONSTR, DE42, DE55,

UPPLÖSNING	062 016	REDAKTÖRSKONST	H. BE MAR	HANDLAGGARE	H. BE MAR	BYGGNAD	001
DATUM	2020-07-03	INOMRÅDE	G. WINGÅRSLÄR	FASTIGHETSKONTOR	14119		

KONTOR, OM- OCH TILLBYGGNAD

PLAN 06

SKALA	1:50	NUMMER	A -- 4-0-1-0006100	SEK	7
-------	------	--------	--------------------	-----	---

Etapp 5

Etapp 3

FÖRKLARINGAR
SE: A--40-1-0000001

FÖRESKRIFTER
SE: A--40-1-0000001

HÄNVISNINGAR
SE: A--40-1-0000001

H	DE14, 16, 17, 33, 38, 40, 55-A-BH-FM24	2022-03-03	ADA
H	DE06, 14, 16, 17, 18, 29, 31, 33, 35, 36, 38, 39, 40, 50, 51, 54, 55-A-BH-FM20	2021-12-17	HBE
G	DE03, 06, 14, 16, 17, 18, 29, 31, 33, 35, 36, 39, 40, 50, 51, 54, 55-A-BH-FM16	2021-07-02	HBE
F	DE18, 31, 33, 35, 50, 51, 54, 55-A-BH-FM13	2021-02-26	TRS
E	DE03, 06, 14, 16, 17, 29, 40, 45-A-BH-FM12	2021-02-26	TRS
D	DE18, 29, 31, 35, 39, 41, 54, 55-A-BH-FM11	2020-12-07	HBE
C	DE16, 17, 33, 36, 40, 50, 51-A-BH-FM10	2020-12-07	HBE
BET	ÄNDRING AVISER	DATUM	SKÖV
BYGGHANDLING			
VASAKRONAN			
ORIENTERINGSKARTA			
STADPLAN 1			
STADPLAN 2			
