


FÖRKLARINGAR:

ALLA MÅTT I MM  
PLUSHÖJDER ANGES I METER  
ENL. RH 2000

FÖRESKRIFTER:

HÄNVISNINGAR:

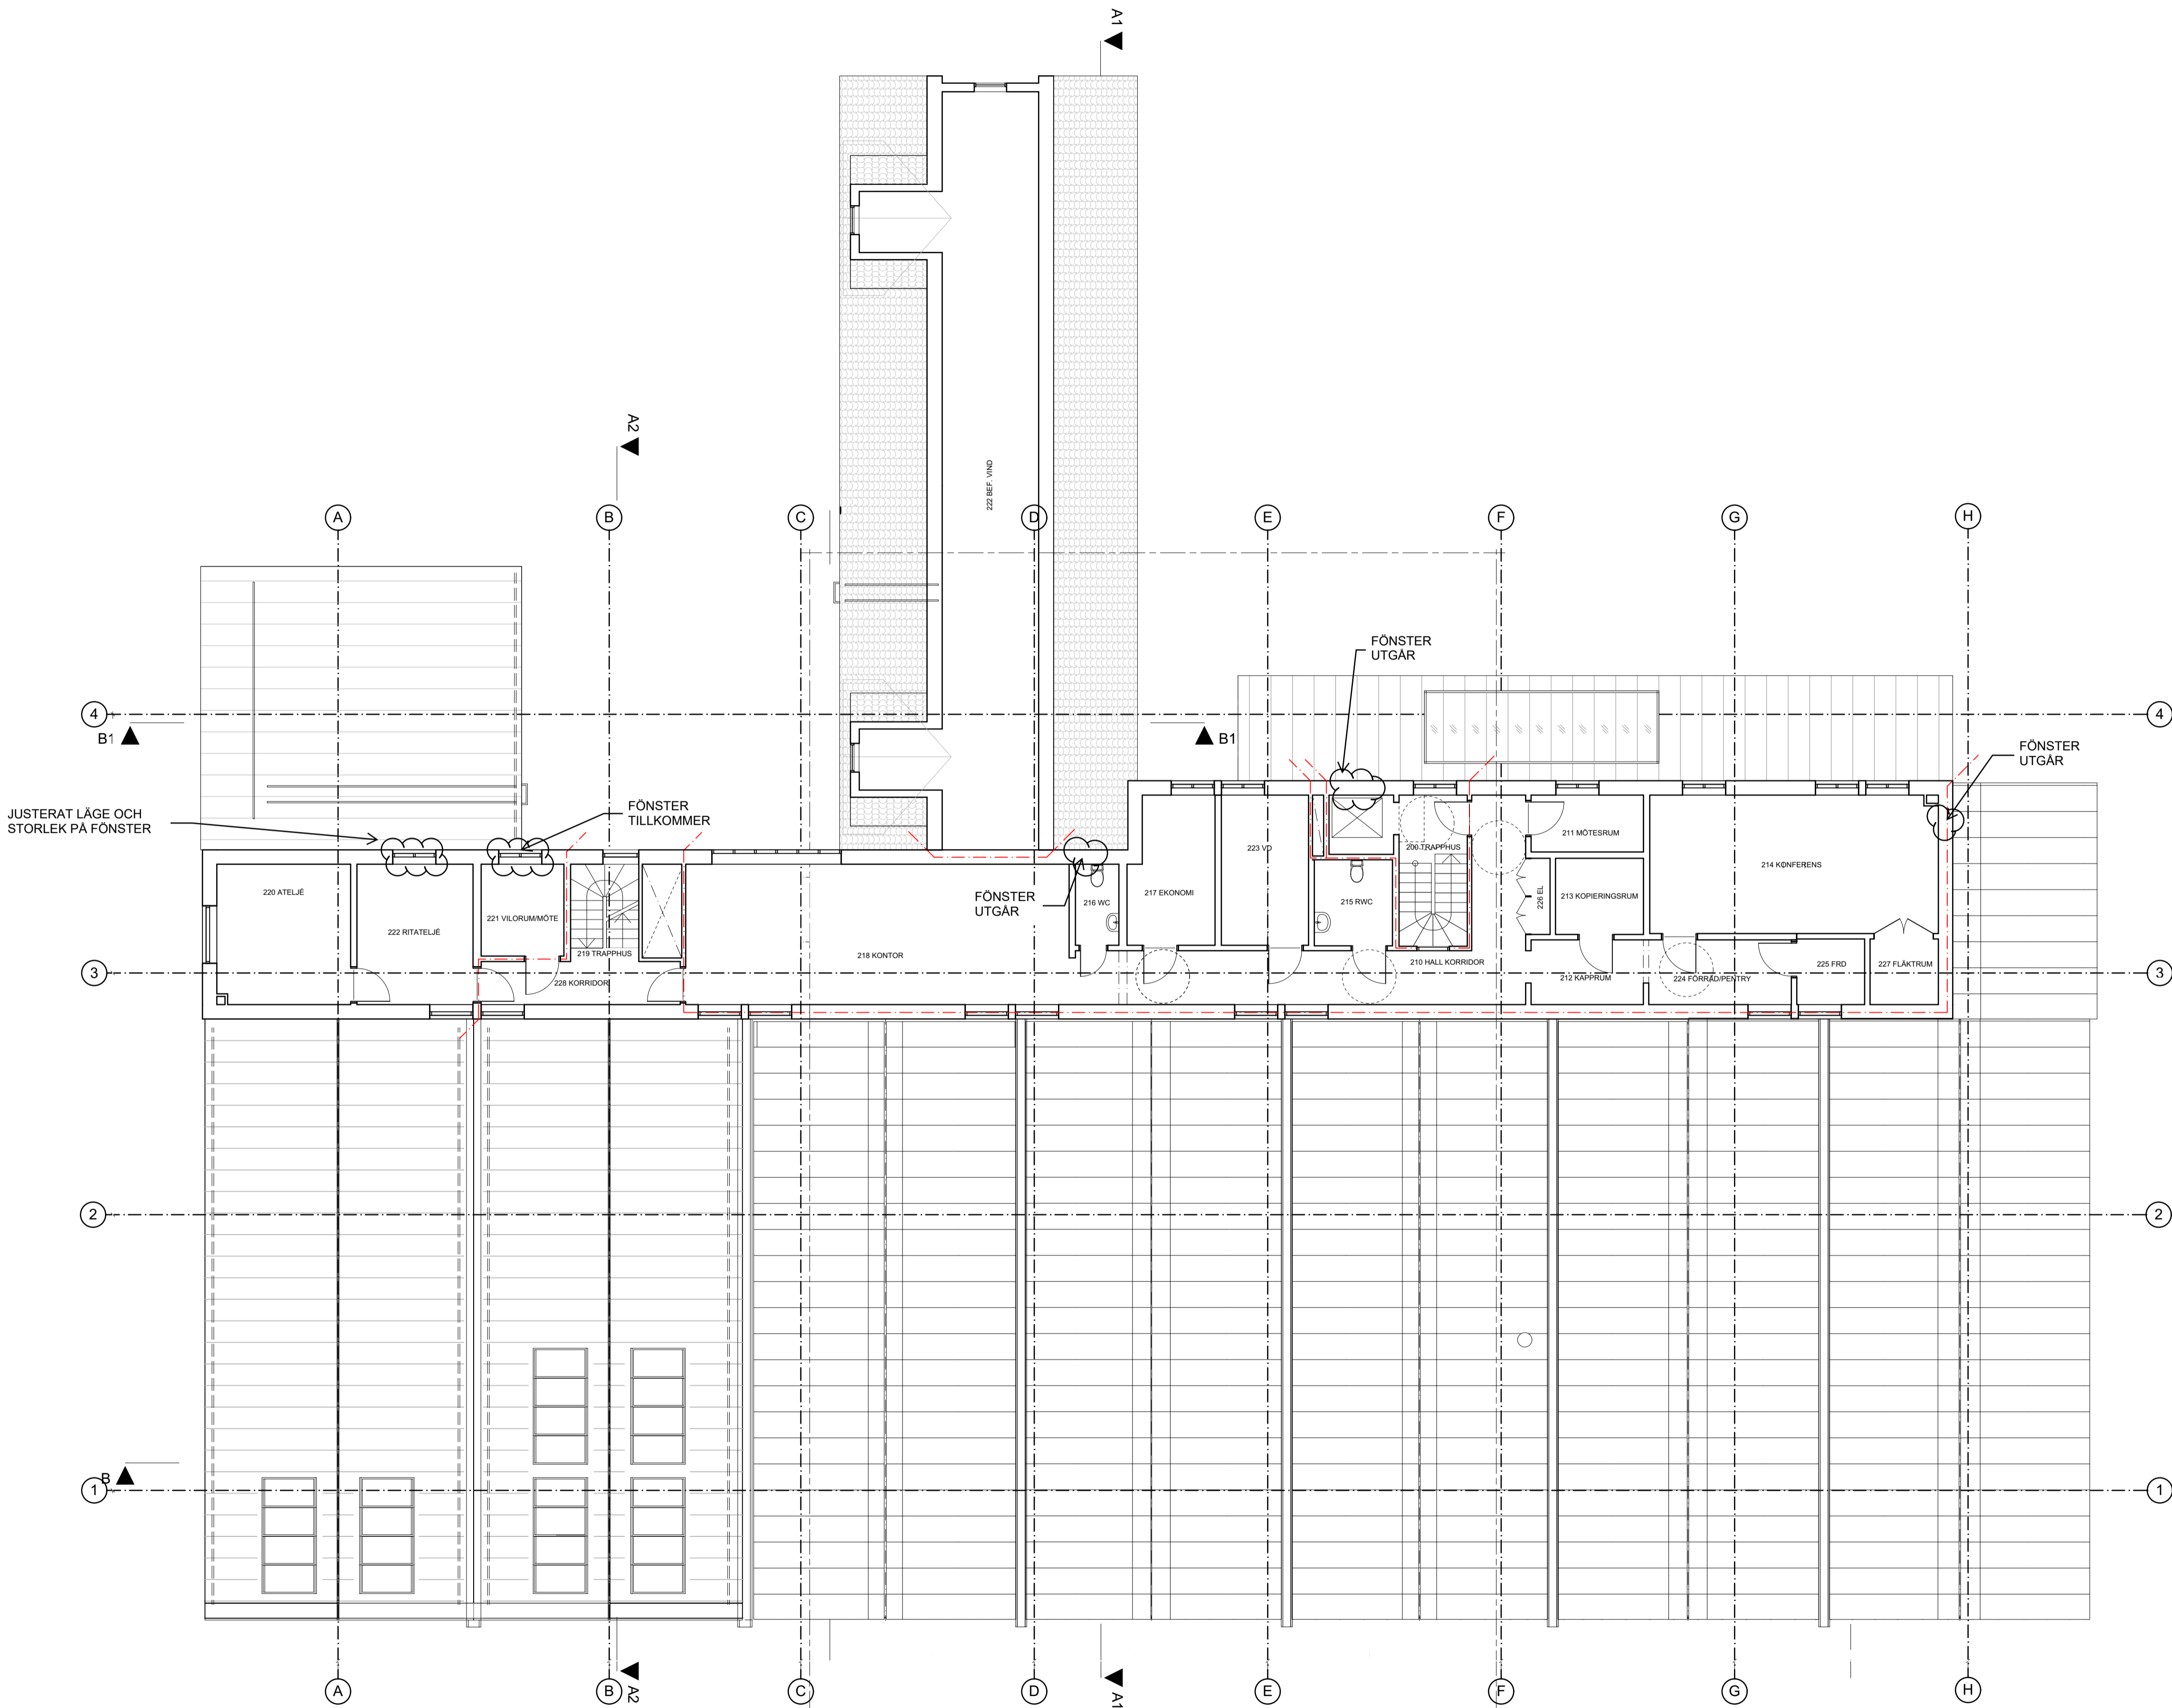

REV	ANT	AVSEENDE	SIGN	DATUM
FASTIGHET				
ROSENDALS TRÄDGÅRD				
Del av Djurgården 1:1				
ADRESS Rosendalsterrassen 12, Stockholm				
<div><div></div><div>Kungl. Djurgården förvaltning Box 27138 102 52 Stockholm</div></div>				
BYGGLOVSHANDLING				
RITNINGEN AVSER				
HUS PLAN	1 3	DEL VÅNING	- 3	CFD.NR -
HUVUDBYGGNAD, ORIENTERINGSPLAN ÖVRE PLAN				
SKALA 1:100 (A1) 1:200 (A3) Disciplin A				
DATUM 2019-10-30 REV 2023-02-24				
ARBETSNUMMER			REV	
A-40.1-103			A	

