
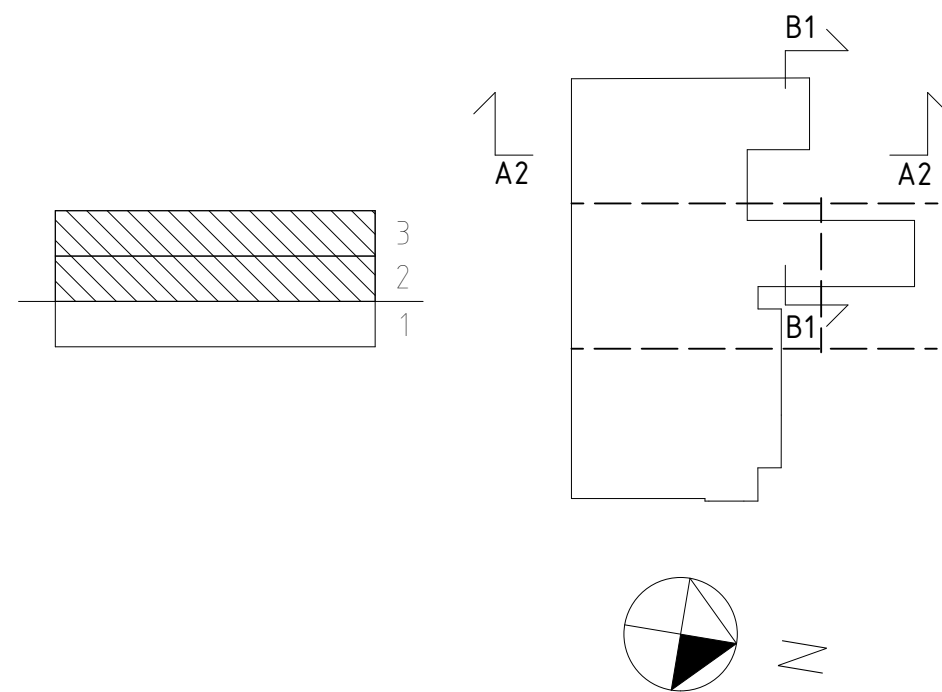
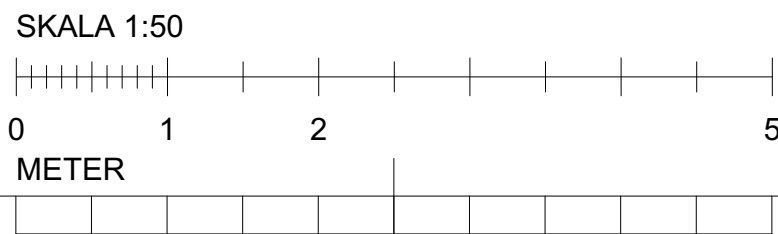


FÖRKLARINGAR:

ALLA MÅTT I MM
PLUSHÖJDER ANGES I METER
ENL. RH 2000

FÖRESKRIFTER:

HÄNVISNINGAR:

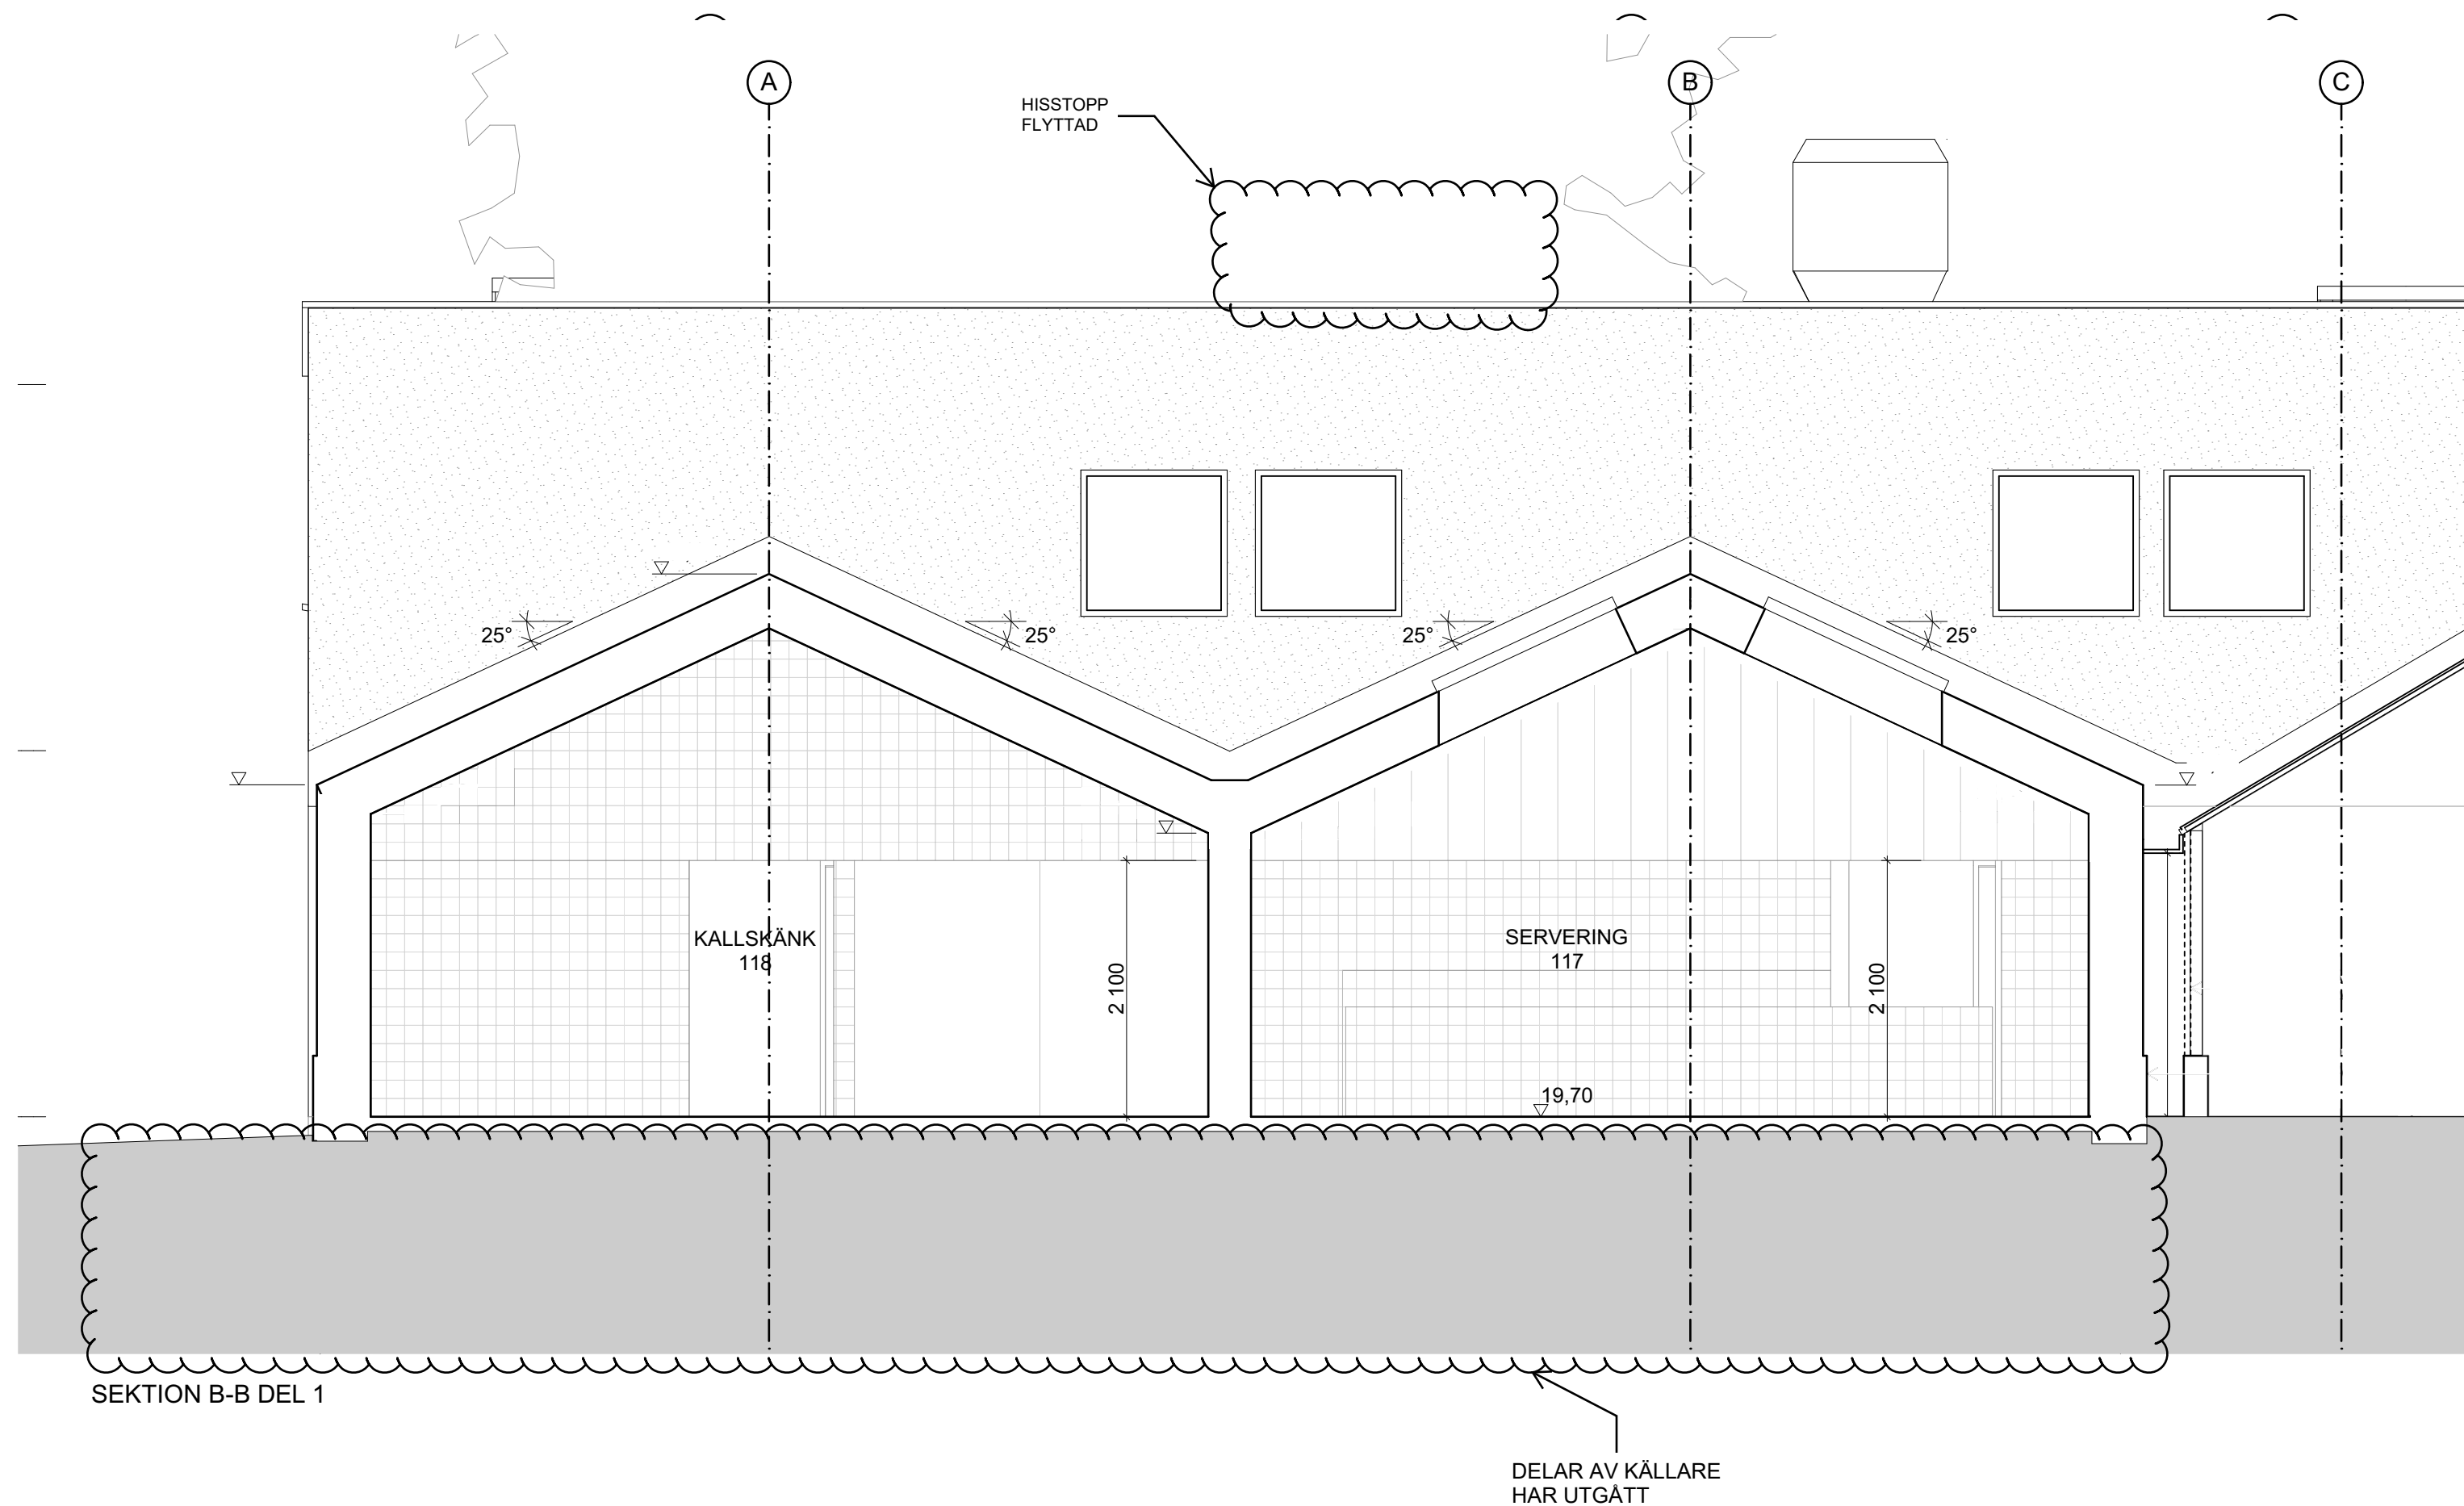

REV	ANT	AVSEENDE	SIGN	DATUM
FASTIGHET				
ROSENDALS TRÄDGÅRD				
Del av Djurgården 1:1				
Rosendalssterrassen 12, Stockholm				
ADRESS				
 Kungl. Djurgården förvaltning Box 27138 102 52 Stockholm				
BYGGLOVSHANDLING				
RITNINGEN AVSER				
HUS 1	DEL	-	CFD.NR	-
PLAN	-	VÅNING	-	
SEKTION A2-A2 + B-B HUVUDBYGGNAD				
HUS 1				
SKALA 1:50 (A1) 1:100 (A3)				
DATUM			REV	
2019-10-11			2023-02-24	
ARBETSNUMMER			REV	
			B	
			A-40.2-110	