




**FÖRESKRIFTER:**  
NYTT KÖK OCH SERVERING  
 FASAD OCH TAK:  
 ZINKALUMINIUMLEGERAD BANDTÄCKT PLÅT.

FASADPANEL PACKHALL  
PANEL  
KULÖR NCS-S 4020-G50Y (GRÖN)

FÖNSTER PACKHALL  
FASAD NORR OCH VÄSTER:  
KULÖR NCS-S 4020-G50Y (GRÖN)

FASAD OCH FÖNSTER PACKHALL SÖDER  
KULÖR NCS-S 3500 N (LJUSGRÅ)

**HÄNVISNINGAR:**

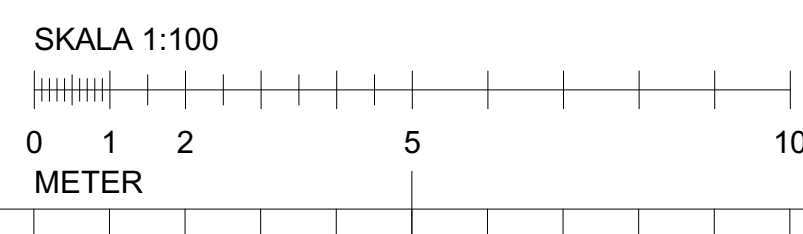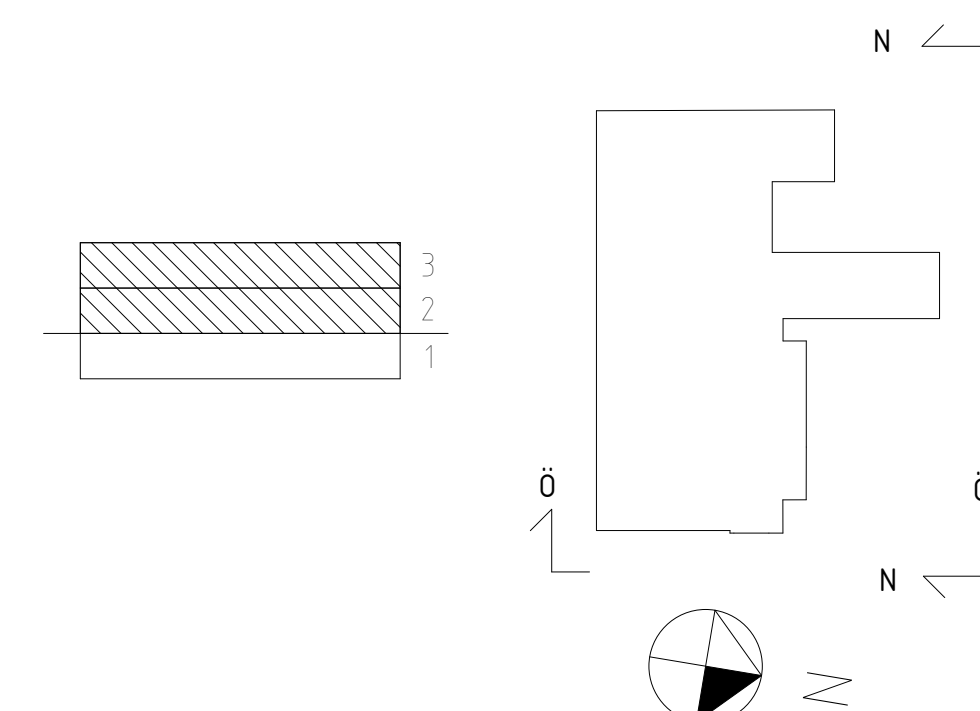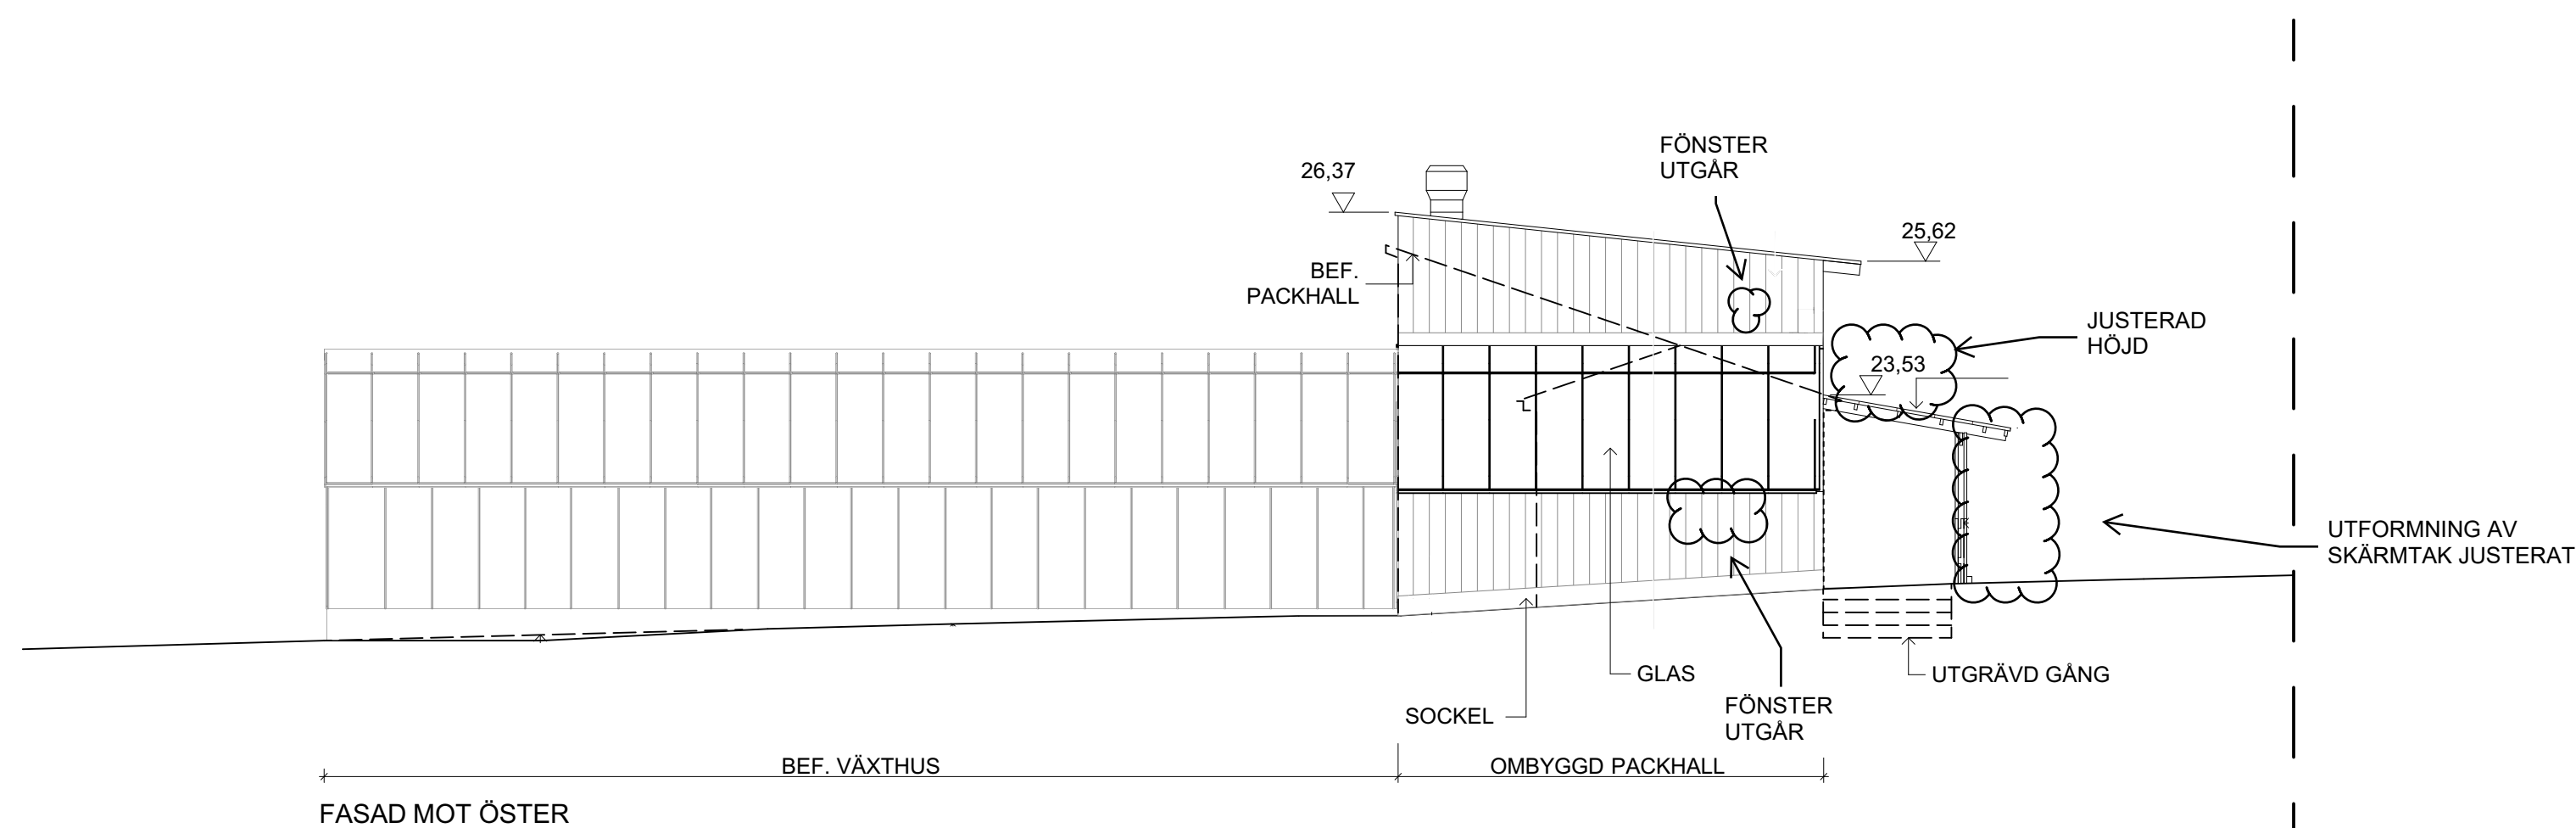

REV	ANT	AVSEENDE	SIGN	DATUM
FASTIGHET		<h1>ROSENDALS TRÄDGÅRD</h1> <p>Del av Djurgården 1:1</p> <p>Adress Rosendalsterrassen 12, Stockholm</p>		
		<p>Kungl. Djurgården förvaltning Box 27138 102 52 Stockholm</p>		
<h2>BYGGLOVSHANDLING</h2> <p>RITNINGEN AVSER</p> <p>HUS 1 DEL - CFD.NR - PLAN - VÅNING - HUVUDBYGGNAD, FASADER MOT NORR OCH ÖSTER</p> <p>SKALA 1:100 (A1) 1:200 (A3)</p>				
DATUM 2019-10-30		REV 2023-02-24		
ARBETSNUMMER		A-40.3-111		REV C