




FÖRKLARINGAR  
SE: A-40-1-0000001

FÖRESKRIFTER  
SE: A-40-1-0000001

HÄNVISNINGAR  
SE: A-40-1-0000001

Etapp 5

Etapp 4

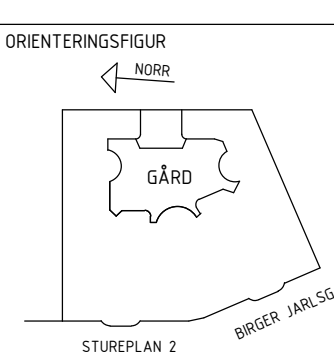K	DE06, 14, 16, 18, 31, 36, 39, 46, 50, 51, 54, A-B -PM25	2022-06-22	HBE
J	DE14, 16, 17, 33, 38, 40, 55, A-BH-PM24	2022-03-03	ADA
I	DE11, 16, 17, 18, 27, 31, 39, 40, 54, 55, A-BH- PM23	2022-02-18	ADA
H	DE14, 16, 17, 18, 31, 33, 36, 40, A-BH-PM22	2022-02-04	ADA
G	DE06, 14, 16, 17, 18, 29, 31, 33, 35, 36, 38, 39, 4 0, 50, 51, 54, 55, A-BH-PM20	2021-12-17	HBE
BET	ÄNDRING AVISER	DATUM	SKÖT
BYGGHANDLING			
VASAKRONAN			
ORIENTERINGSSKISS			
			
STADPLAN 1			
STADPLAN 2			
LÄGE FÖR FÖNSTER ENLIGT BYGGGRÄTT I DETALJPLAN UNDER BEREDNING.  
HÖJD EJ SAMORDNAD MED K OCH MED ÖVRIGA ANGRÄNSANDE FASTIGHETER.  
PLAN 02 BRÖSTNING +5,06m, ÖK FÖNSTER +8,70m.

A

B

C

D


E

F

G

DEL AV REST. LOKAL  
ÄVEN I ANGRÄNSANDE  
FASTIGHET. ANTAL, LÄGE  
OCH UTBREDDNING PÅ  
ÖPPNINGSLÄR UNDER UTREDNING

DEL AV REST. LOKAL  
ÄVEN I ANGRÄNSANDE  
FASTIGHET. ANTAL, LÄGE  
OCH UTBREDDNING PÅ  
ÖPPNINGSLÄR UNDER UTREDNING

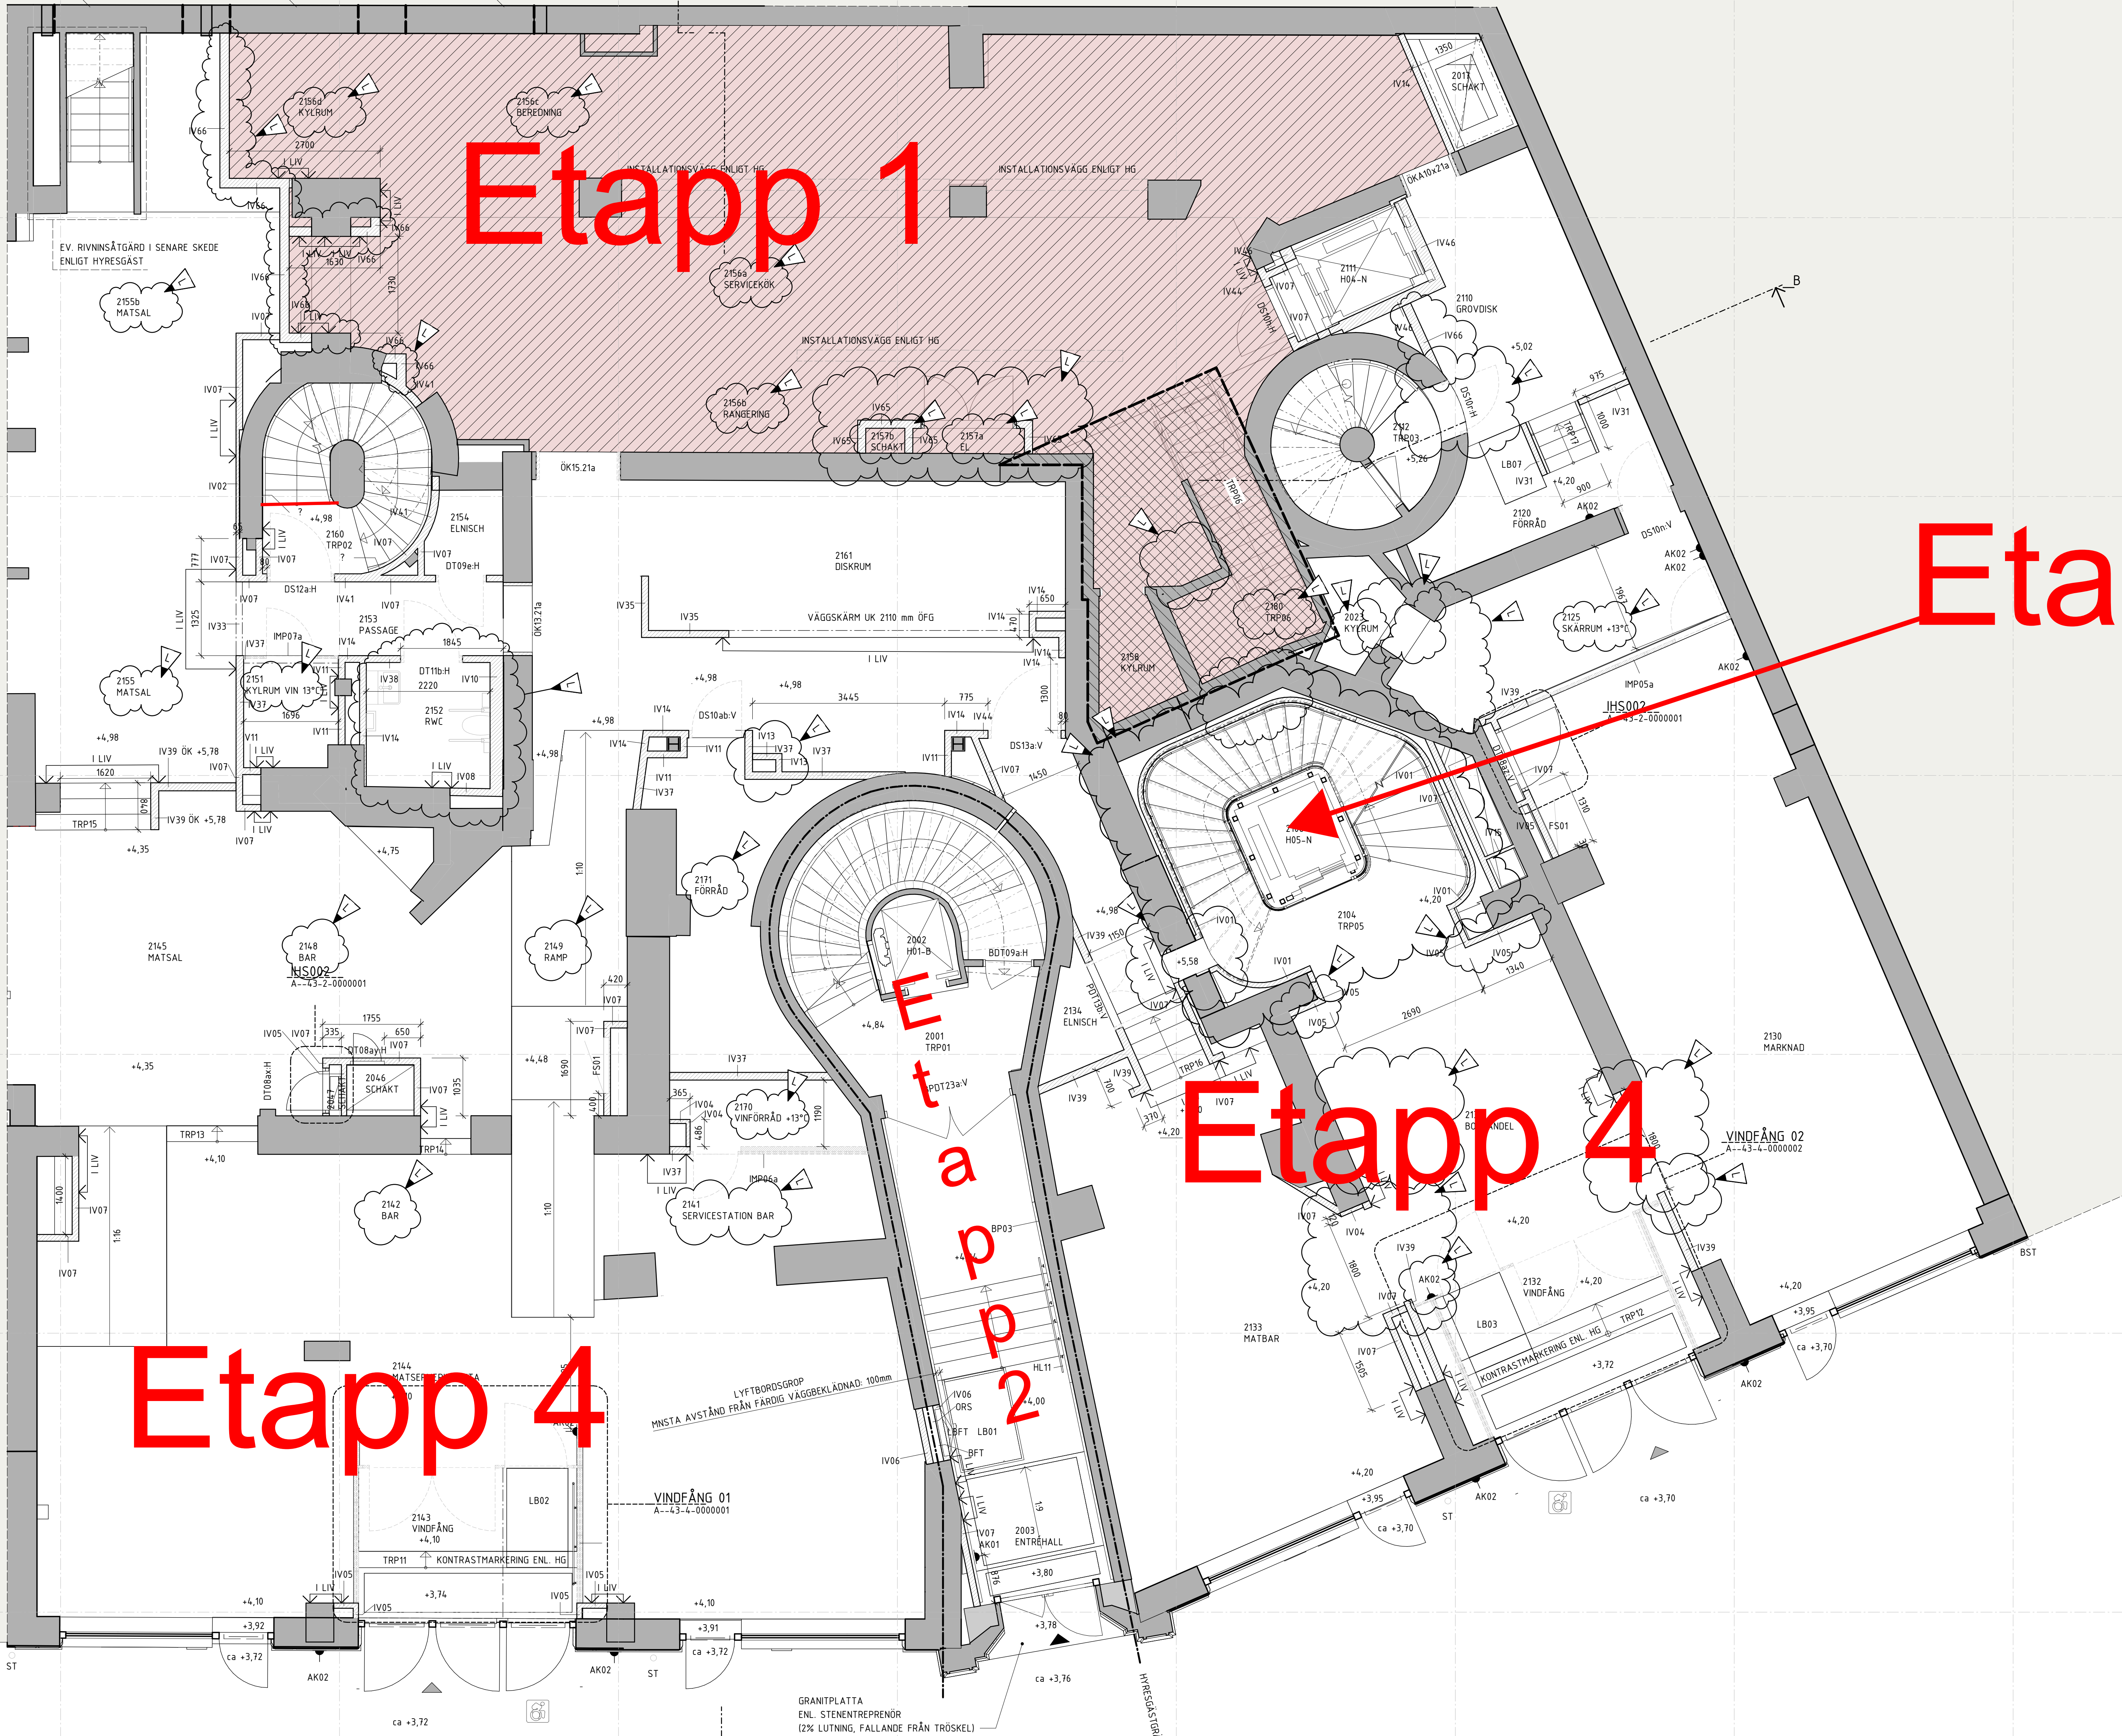

Etapp 4

Etapp 1

Etapp 4

Etapp 5

FÖRKLARINGAR  
SE: A--40-1-0000001

FÖRESKRIFTER  
SE: A--40-1-0000001


HÄNVISNINGAR  
SE: A--40-1-0000001

DE06.14, 16, 18, 31, 36, 39, 46, 50, 51, 54, A-B	H-MPM25	2022-06-22	HBE
DE14, 16, 17, 33, 38, 40, 55, A-BH-PM24		2022-03-03	ADA
DE11, 16, 17, 18, 21, 31, 39, 40, 54, 55, A-BH-PM23		2022-02-18	ADA
DE14, 16, 17, 18, 31, 33, 36, 40, A-BH-PM22		2022-02-04	ADA
DE06.14, 16, 17, 18, 29, 31, 33, 35, 36, 38, 39, A, 0, 50, 51, 54, 55, A-BH-PM20		2021-12-17	HBE
BET	ÄNDRING AVSEER	DATUM	SKÖT

BYGGHANDLING

VASAKRONAN

ORIENTERINGSSKISS

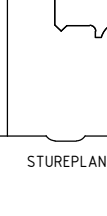

STADPLAN 1

STADPLAN 2

VASAKRONAN

PROJEKTNUMMER

14119000007

SPERLINGENS BACKE 4/5

KONTERTSFÄSTHET

(A) WINGÅRDS

ARKITEKTKONTOR AB

T: 010-788 10 00

BR

BR04B

T: 08-410 107 50

E

TYSRENS AB

T: 010-432 109 00

K

KONTOR

T: 08-395 11 00

SP

CONVERSE STOCKHOLM AB

T: 08-400 297 50

S

ÄF-ÄNDRASTRUKTUR AB

T: 010-505 00 00

S

ÄF-ÄNDRASTRUKTUR AB

T: 010-505 00 00

W

ÄF-ÄNDRASTRUKTUR AB

T: 010-505 00 00

V

ÄF-ÄNDRASTRUKTUR AB

T: 010-505 00 00

-

-

T:

E

SWECO

T: 08-695 60 00

RELÄNDE OCH/ELLERHÄNDERNA

DE06, DE14, DE16, DE17, DE18, DE30, DE33, DE34, DE35, DE36, DE37, DE39, DE40, DE41, DE46, DE50, DE51, DE54, DE55,

UPPGIFTS NR

DE2 016

STADPLAN AV

BE PLAN

HANDLÄGGARE

H. BE PLAN

BYGGNAD NR

001

DATUM

2020-07-03

ANSVARIG

G. WINGÅRDS

FÄSTHET/ÅRST

14119

BYGGNAD NR

001

KONTOR, OM- OCH TILLBYGGNAD

PLAN 02 (BETÄNKNING)

SKALA

150

NUMMER

AA--4-0-1-0002100

ISCV


L

ORIGINAL FÖRMÅL: AA







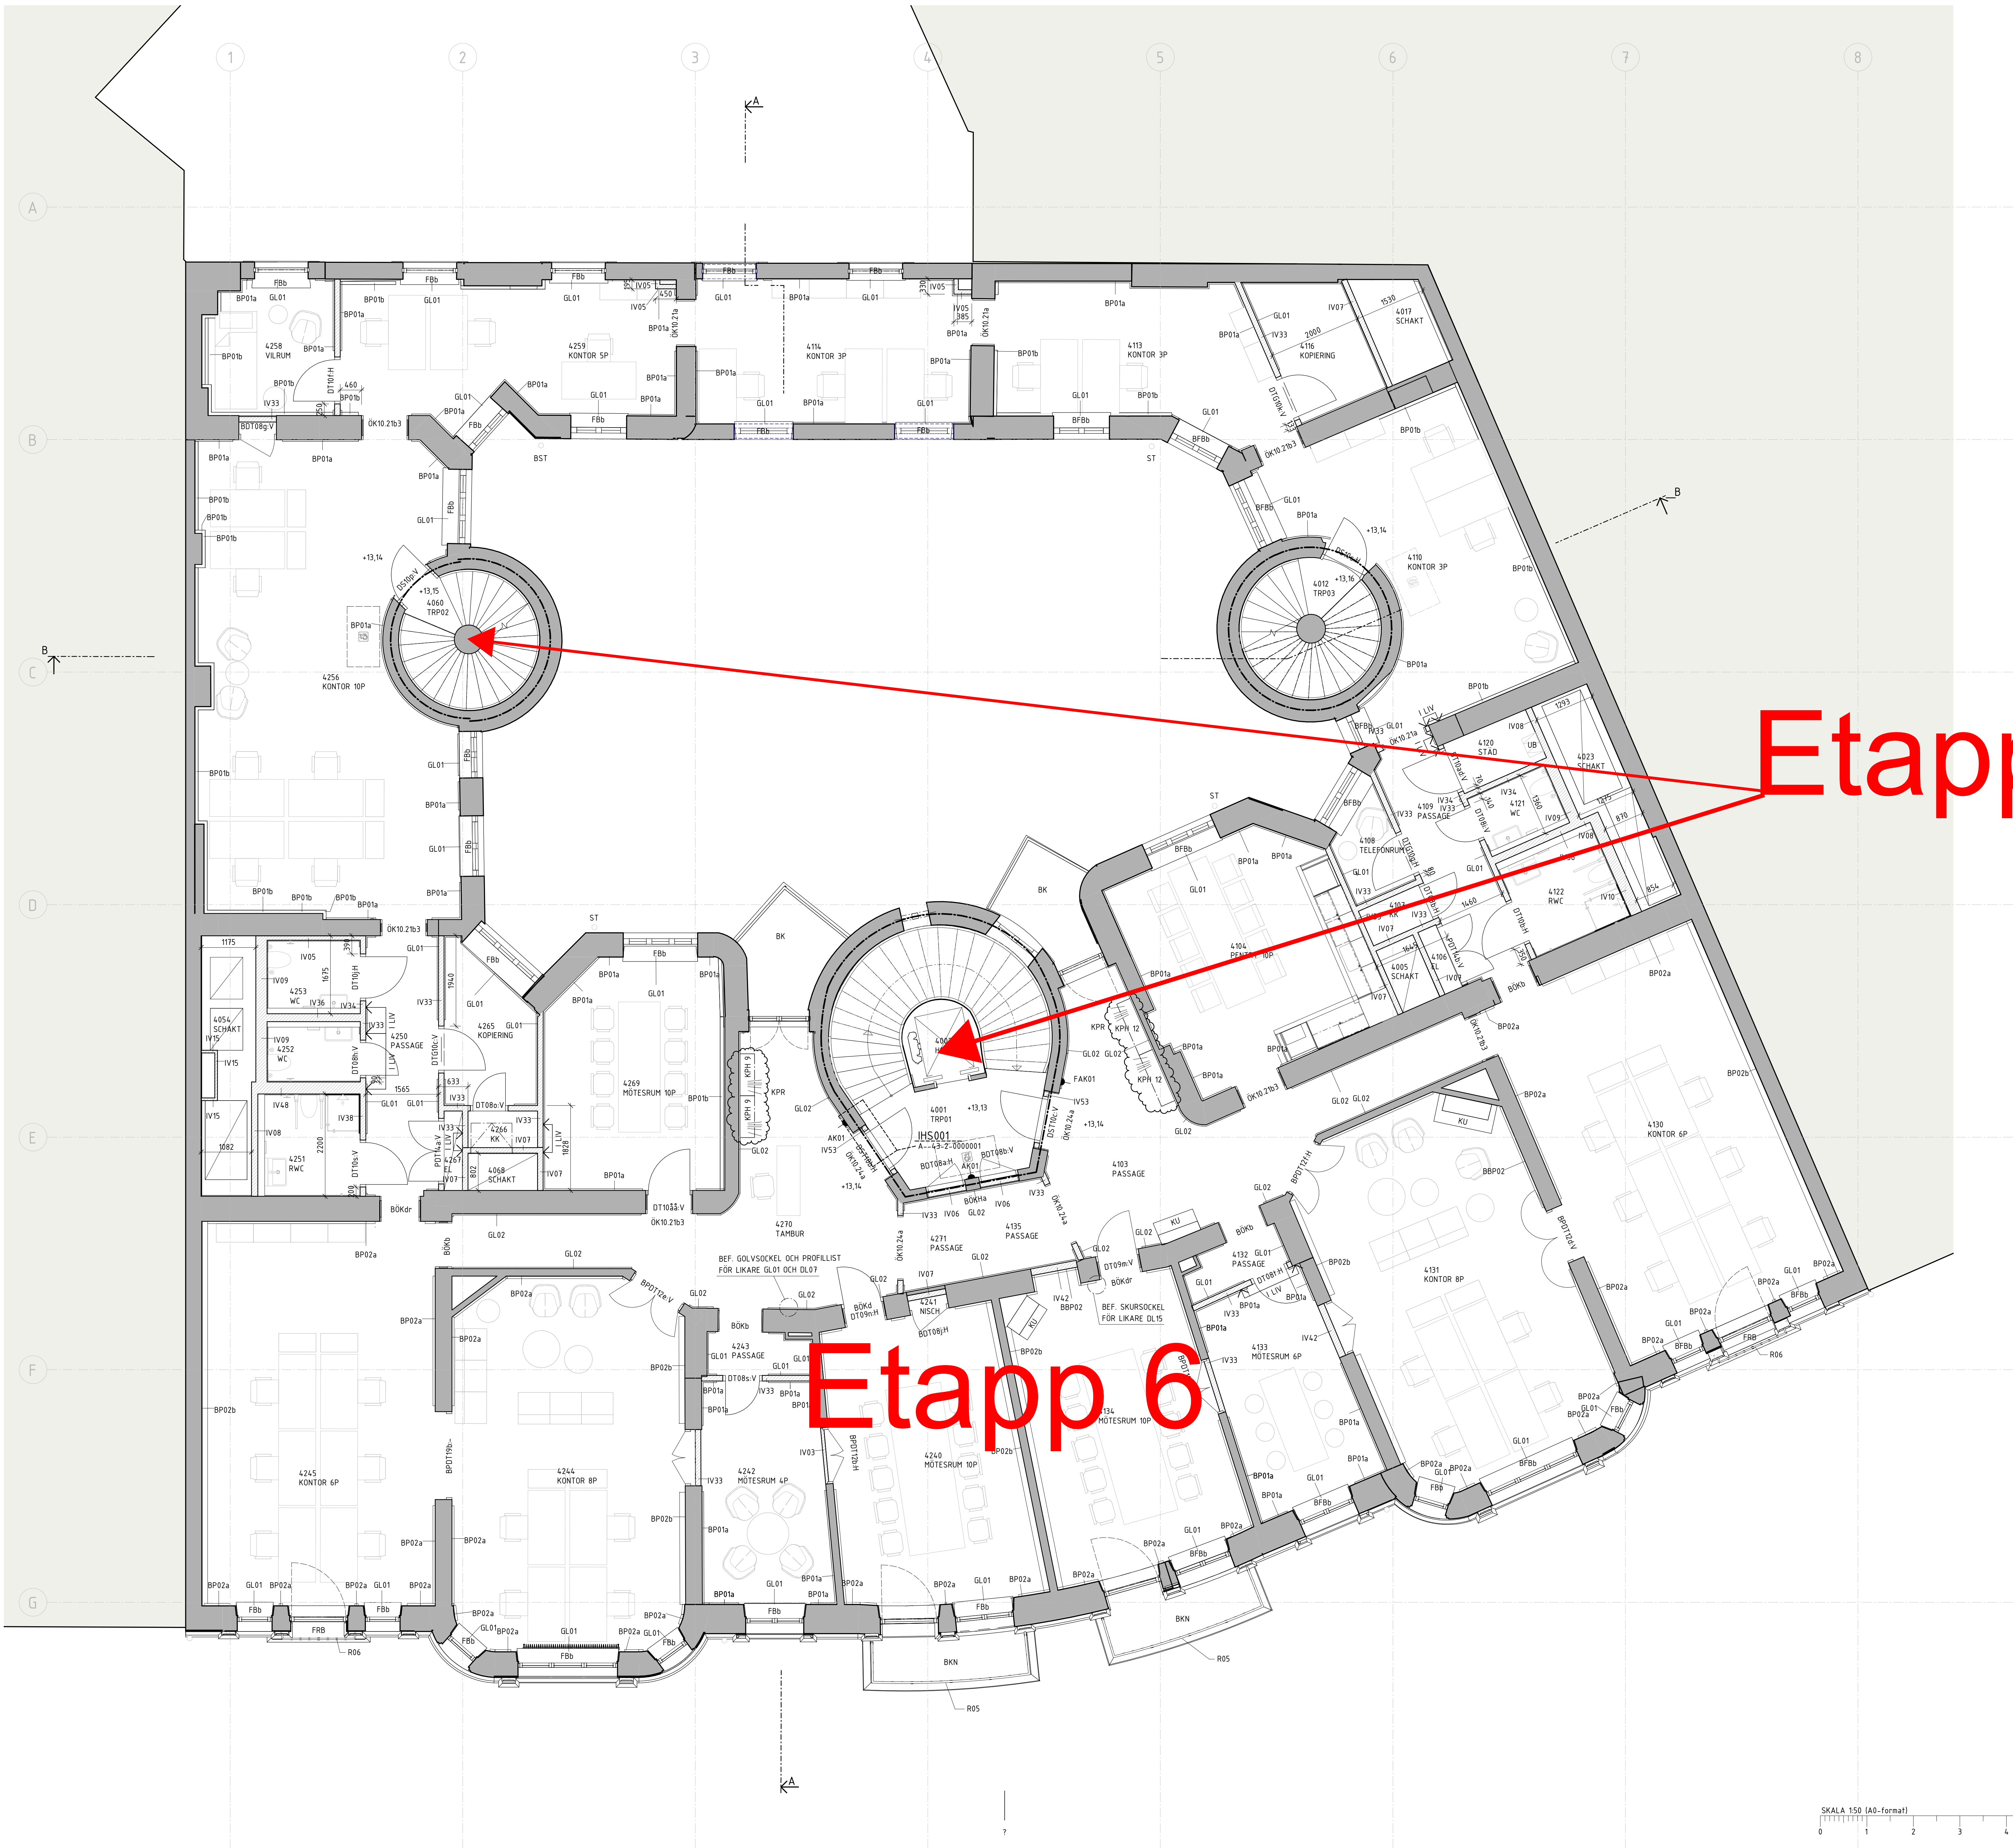

FÖRKLARINGAR  
SE: A-40-1-0000001

FÖRESKRIFTER  
SE: A-40-1-0000001

HÄNVISNINGAR  
SE: A-40-1-0000001

Etapp 2

Etapp 6

L	DE14, 16, 17, 23, 38, 40, 55-A-BH-PM24	2022-03-03	ADA
K	DE11, 16, 17, 18, 21, 31, 39, 40, 54, 55-A-BH-PM23	2022-02-18	ADA
J	DE06, 14, 16, 17, 18, 29, 31, 33, 35, 36, 38, 39, 40, 50, 51, 54, 55-A-BH-PM20	2021-12-17	HBE
I	DE03, 06, 14, 16, 17, 18, 29, 31, 33, 35, 36, 39, 40, 50, 51, 54, 55-A-BH-PM16	2021-07-02	HBE
H	DE03, 14, 16, 17, 29, 33, 40, 50, 51-A-BH-PM14	2021-03-26	TRS
BET	ÄNDRING AVISER	DATUM	SKÖV
BYGGHANDLING			
VASAKRONAN			
SPERLINGENS BACKE 45			
1411900007 KONTORSFASTIGHET			
A	WINGÅRDH ARKITEKTKONTOR AB	T: 010-788 10 00	
BR	BRIAB	T: 08-410 102 50	
E	TYRÉN AB	T: 010-452 20 00	
K	LOOSTRÖM	T: 08-755 11 60	
SP	CONVISE STOCKHOLM AB	T: 08-400 297 50	
S	ÄF-INFRASTRUCTURE AB	T: 010-505 00 00	
V	ÄF-INFRASTRUCTURE AB	T: 010-505 00 00	
W	ÄF-INFRASTRUCTURE AB	T: 010-505 00 00	
-	-	T: -	
Σ	SWECO	T: 08-695 60 00	
INRIKTNING: DELANTKREPMÄNDEL			
DE06, DE11, DE14, DE16, DE17, DE18, DE23, DE34, DE35, DE36, DE37, DE39, DE41, DE50, DE51, DE54, DE55,			
UPPGIFTS NR	BRIFADKONST: AV	HANDLÄGGARE	
062 016	H. BEJMAR	H. BEJMAR	
DATUM	ANMÄRKNING	FASTHÄLLARE	
2020-07-03	IS WINGÅRDH	14119	001
KONTOR, OM- OCH TILLBYGGNAD			
PLAN 04			
SKALA	NUMMER	REV	
150	A-40-1-0004100	L	
ORIGINALFORMAT: A0			




# Etapp 4

# Etapp 2

J	D6,14,16,17,33,38,40,55-A-BH-PMH2	2022-03-03	ADA
J	D6,11,17,18,27,31,39,40,54,55-A-BH-PMH1	2022-02-18	ADA
I	D606,14,16,17,18,29,31,35,36,38,39,A 0,50,51,54,55-A-BH-PM60	2021-12-17	HBE
H	D603,06,14,16,17,18,29,31,35,36,39,A 5,50,51,54,55-A-BH-PM16	2021-07-02	HBE
G	D603,14,16,17,29,33,40,50,51-A-BH-PM1	2021-03-26	TRIS
BET	ÄRÖMNINGSVIS	DATUM	SIGN
<b>BYGGHANDLING</b>			
<b>VASKARINGS PROJEKTNUMMER</b> <b>SPERLINGSBENS BACKE 45</b> <b>KONTORSFÄTIGHET</b> <b>14,119900007</b>			
A	WINGÅRD ARKITEKTUR KONTOR AB	T: 010-788 10 00	
BR	BRIAB	T: 08-410 102 50	
E	TYRENS AB	T: 010-452 20 00	
K	LÖÖSTRÖM	T: 08-755 11 60	
SP	CONVISE STOCKHOLM AB	T: 08-400 297 50	
S	FÄ-INFRASTRUCTURE AB	T: 05-005 00 00	
V	FÄ-INFRASTRUCTURE AB	T: 010-505 00 00	
W	FÄ-INFRASTRUCTURE AB	T: 010-505 00 00	
E	SWECO	T: 08-695 60 00	
NÄMLANDS ENTREPRENÖRER			
D606, D611, D616, D617, D618, D623, D634, D635, D636, D637, D639, D641, D650, D651, D654, D655,			
UPPGIFRAD NR	RITADSKONST AV	HANDLAGARE	
062 076	HJ BEJMAR	HJ BEJMAR	
DATUM	ANFÖRNING	TEGELFÄRT	BYGGNAD
2020-07-03	14119	14119	001
<b>KONTOR, OM- OCH TILLYGGNAD</b>			
<b>PLAN 05</b>			
SKALA	NUMMER	REV	
1:500	A--4-0-1-0005100	K	
ORIGINALFORMAT: A0			



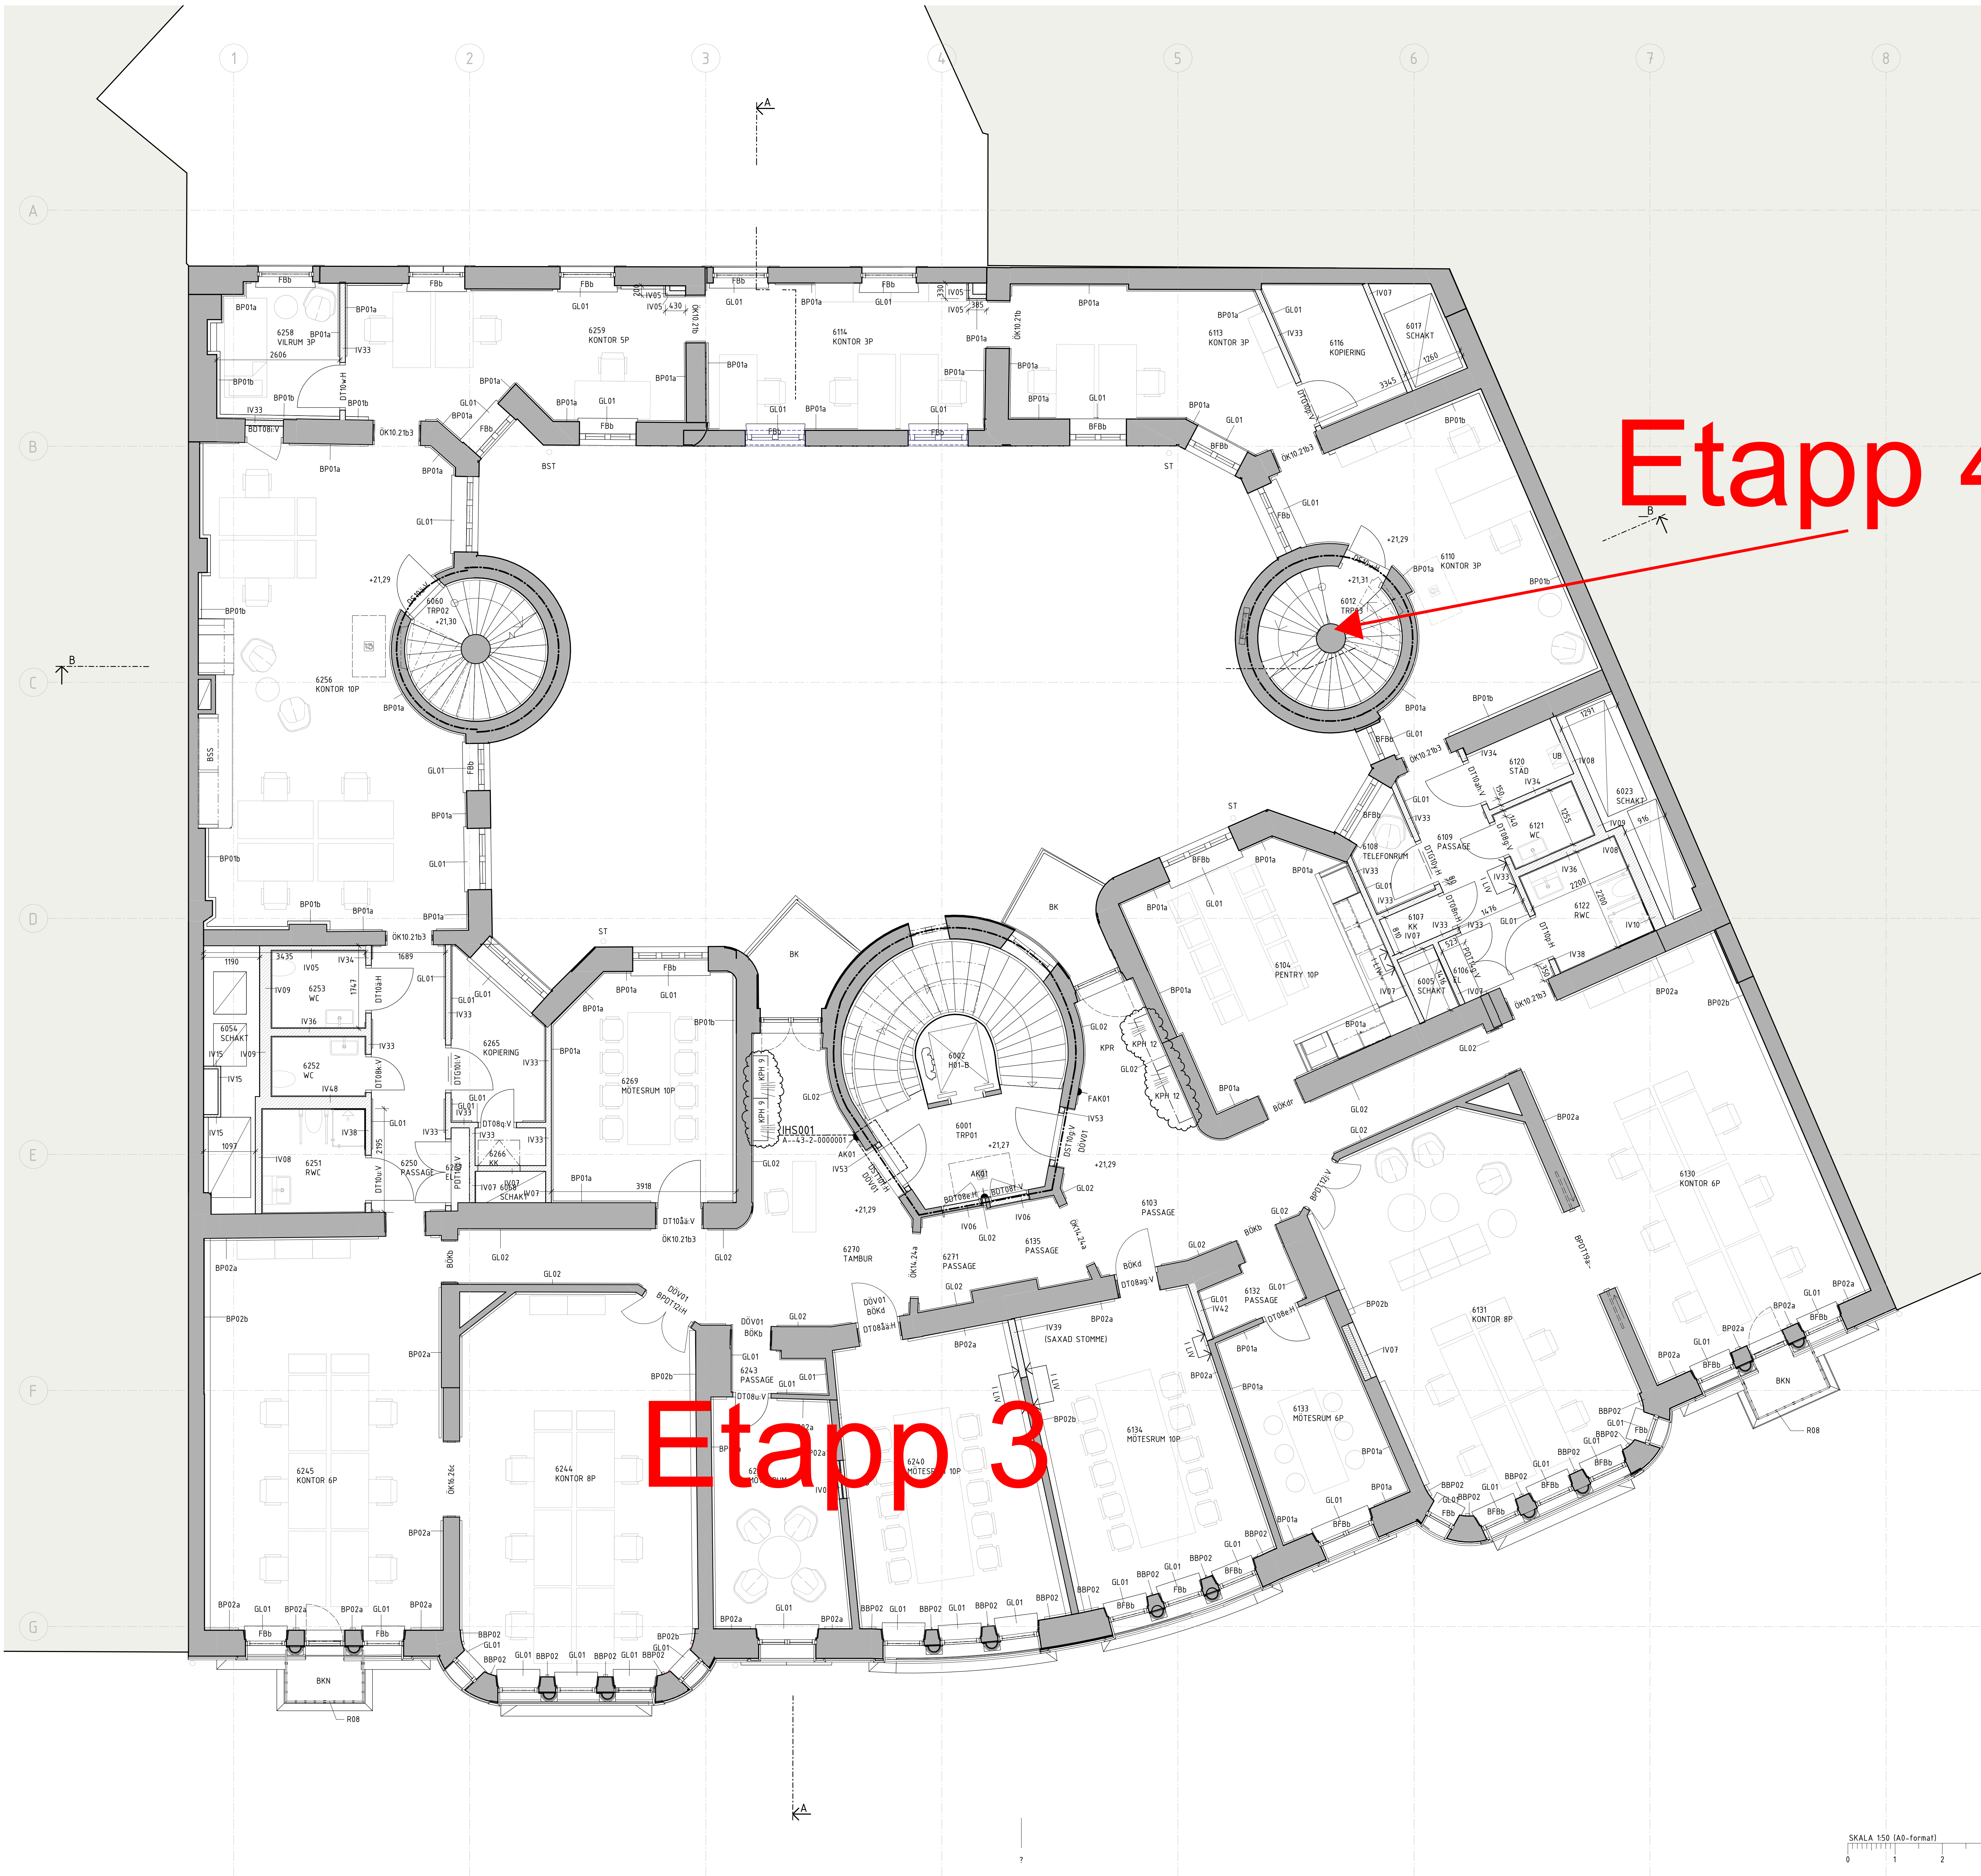

FÖRKLARINGAR  
SE: A-40-1-0000001

FÖRESKRIFTER  
SE: A-40-1-0000001

HÄNVISNINGAR  
SE: A-40-1-0000001

Etapp 4

Etapp 3

K	DE14, 16, 17, 33, 38, 40, 55-A, BH-PM24	2022-03-03	ADA
J	DE11, 16, 17, 18, 21, 31, 39, 40, 54, 55-A, BH-PM23	2022-02-18	ADA
I	DE06, 14, 16, 17, 18, 29, 31, 33, 35, 36, 38, 39, 40, 50, 51, 54, 55-A, BH-PM20	2021-12-17	HBE
H	DE03, 06, 14, 16, 17, 18, 29, 31, 33, 35, 36, 39, 40, 50, 51, 54, 55-A, BH-PM16	2021-07-02	HBE
G	DE03, 14, 16, 17, 29, 33, 40, 50, 51-A, BH-PM14	2021-03-26	TRS
14			
BET	ÄNDRING AVISER	DATUM	SKÖV
BYGGHANDLING			
VASAKRONAN			
ORIENTERINGSSKISS			
STADPLAN 1:10000			
STADPLAN 1:10000			
VASAKRONANS PROJEKTNUMMER			
14.11900007			
SPERLINGENS BACKE 45			
KONTORSFASTIGHET			
WINGÅRDH ARKITEKTKONTOR AB			
T: 010-788 10 00			
BR BRIBAB			
T: 08-410 102 50			
E TYRÉN AB			
T: 010-452 20 00			
K LÖSTSTRÖM			
T: 08-755 11 60			
SP CONVERSE STOCKHOLM AB			
T: 08-400 297 50			
S ÅF-INFRASTRUCTURE AB			
T: 010-505 00 00			
V ÅF-INFRASTRUCTURE AB			
T: 010-505 00 00			
W ÅF-INFRASTRUCTURE AB			
T: 010-505 00 00			
T:			
T: 08-695 60 00			
WINGÅRDH ARKITEKTKONTOR AB			
DE06, DE11, DE14, DE16, DE17, DE18, DE23, DE34, DE35, DE36, DE37, DE39, DE41, DE50, DE51, DE54, DE55,			
UPPGIVNA NR			
062 016			
BIFADKONST AV			
H. BEJMAR			
HANDLÄGGARE			
H. BEJMAR			
DATUM			
2020-07-03			
KONTOR, OM- OCH TILLBYGGNAD			
PLAN 06			
SKALA 1:150 (A0-format)			
NUMMER A-40-1-0006100			
REV K			
ORIGINALFORMAT: A0			



Etapp 6

Etapp 3


FÖRKLARINGAR  
SE: A--40-1-0000001

FÖRESKRIFTER  
SE: A--40-1-0000001

HÄNVISNINGAR  
SE: A--40-1-0000001

I	DE14, 16, 17, 33, 38, 40, 55-A-BH-FM24	2022-03-03	ADA
H	DE06, 14, 16, 17, 18, 29, 31, 33, 35, 36, 38, 39, 40, 50, 51, 54, 55-A-BH-FM20	2021-12-17	HBE
G	DE03, 06, 14, 16, 17, 18, 29, 31, 33, 35, 36, 39, 40, 50, 51, 54, 55-A-BH-FM16	2021-07-02	HBE
F	DE18, 31, 33, 35, 50, 51, 54, 55-A-BH-FM13	2021-02-26	TRS
E	DE03, 06, 14, 16, 17, 29, 40, 45-A-BH-FM12	2021-02-26	TRS
D	DE18, 29, 31, 35, 39, 41, 54, 55-A-BH-FM11	2020-12-07	HBE
C	DE16, 17, 33, 36, 40, 50, 51-A-BH-FM10	2020-12-07	HBE
BET	ÄNDRING AVSEER	DATUM	SKÖV

BYGGHANDLING  
VASAKRONAN

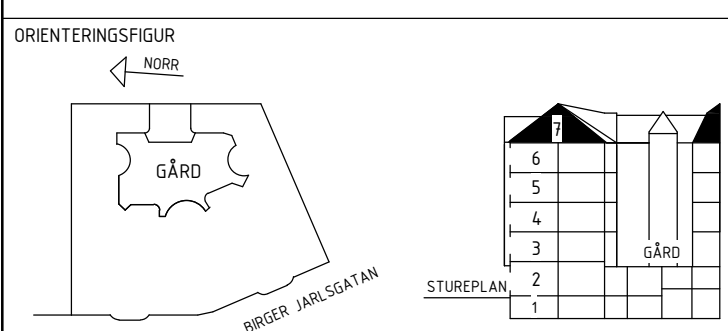

VASAKRONANS PROJEKTNUMMER	SPERLINGENS BACKE 45 KONTORSFASTIGHET
1411900007	
(A) WINGÅRDH ARKITEKTKONTOR AB	T: 010-788 10 00
BR BRIAB	T: 08-410 102 50
E TYRÉN AB	T: 010-452 20 00
K LÖÖSTRÖM	T: 08-755 11 60
SP CONWISE STOCKHOLM AB	T: 08-400 297 50
S ÄF-INFRASTRUCTURE AB	T: 010-505 00 00
V ÄF-INFRASTRUCTURE AB	T: 010-505 00 00
W ÄF-INFRASTRUCTURE AB	T: 010-505 00 00
-	T:
EL SWECO	T: 08-695 60 00
INVIKINGEN OCH INVIKINGEN	
DE06, DE14, DE16, DE17, DE18, DE33, DE34, DE35, DE36, DE37, DE39, DE41, DE50, DE51, DE54, DE55,	

UPPGIFTS NR	BITADKONST AV	HANDLÄGGARE
062 016	H. BEJMAR	H. BEJMAR
DATUM	ANMÄRKNING	FASTHÄLLARE
2020-07-03	IS WINGÅRDH	14119

KONTOR, OM- OCH TILLBYGGNAD  
PLAN 07 (VINDSVÅNING)

SKALA	NUMMER	REV
150	A--40-1-0007100	1

ORIGINALFORMAT: A0