



Stadsbyggnadskontoret

Inkom 2023-04-27
Reg.


Dnr: 06747-575

RITNING TILL NYBYGGNAD Å TOMT N: 27 KV. TURBINEN HÖGALIDS FÖRS.

DALIG
FÖRLAGA

KOMPLETTERINGSRITN.

PLAN AV SOUTERRÄNGVÅN.

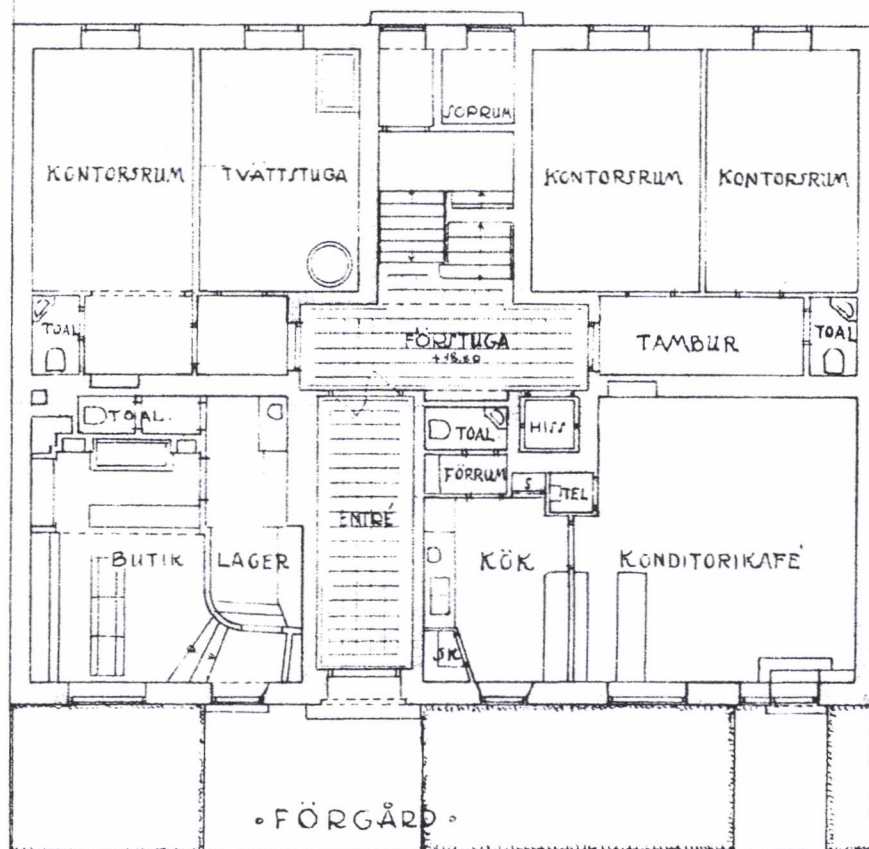

SKALA 1:100

0 1 2 3 4 5 6 7 8 9 10 11 12 13 14 15 MTR

STOCKHOLM 1929
KARL-ERIK ÖST
KOMPL. D. 3. 1931




Stadsbyggnadskontoret

Inkom 2023-04-27
Reg.

23-06747-575

Verkstadsgatan 10 gatuplan lgh19 skala 1:50

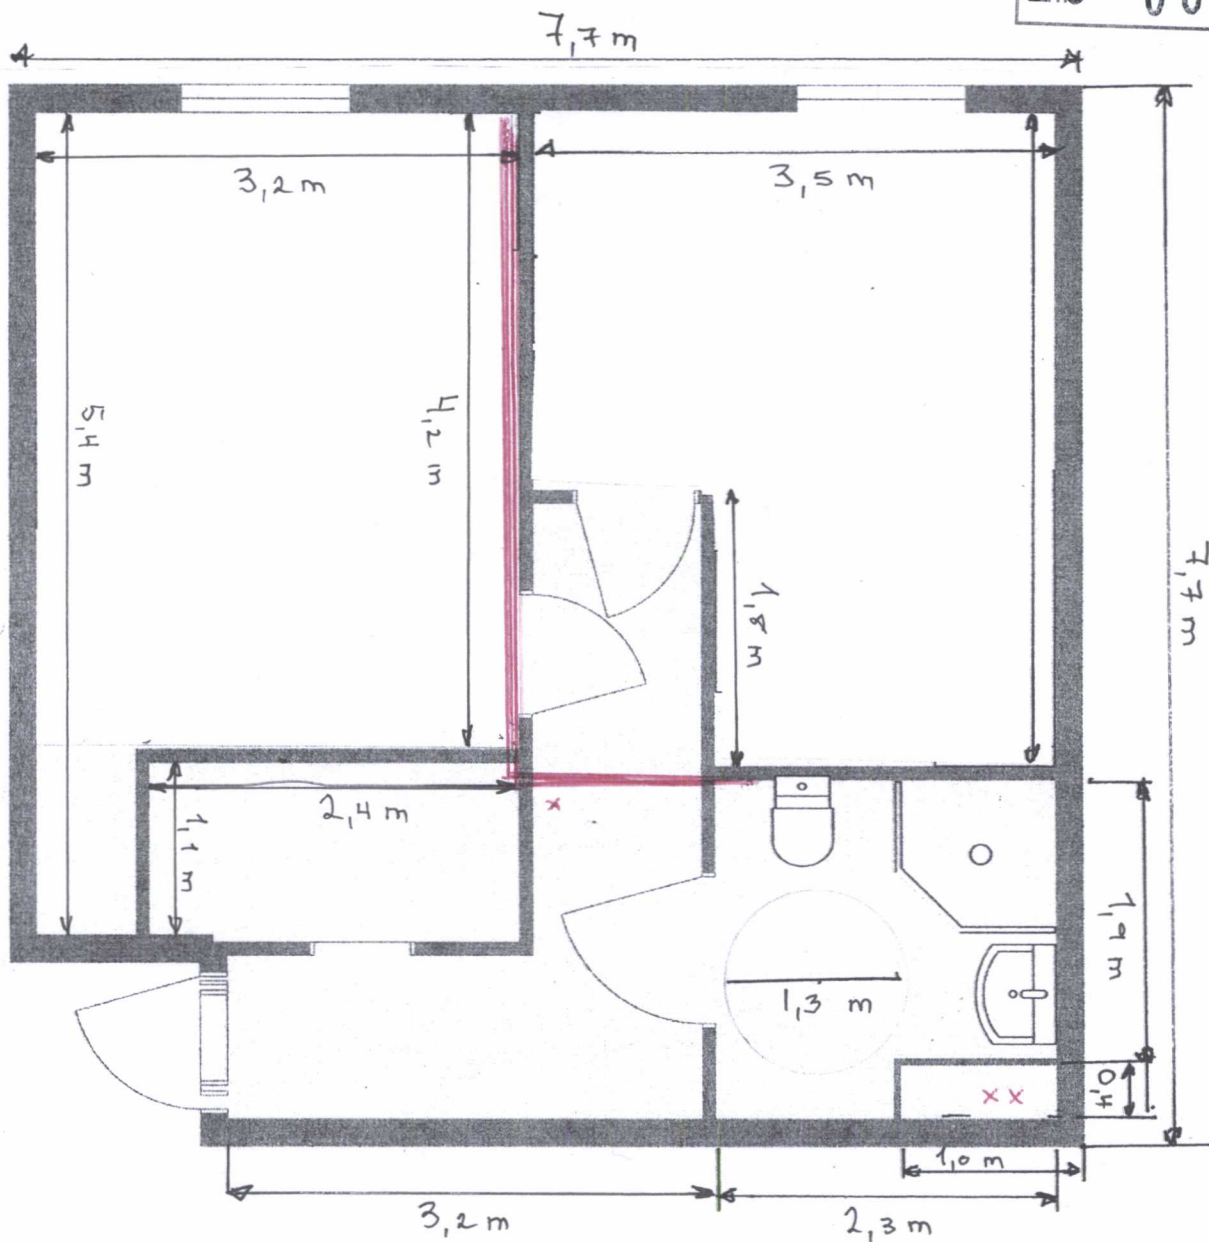

x ventilationskanal
(ny)

xx ventilation
självdrag



Verkstadsgatan 10 gatuplan lgh19
inredd/ombyggd WC

STOCKHOLMS
STAD
Stadsbyggnadskontoret
Inkom 2023-04-27
Reg.
Dnr: 23-06747-575

