



DEL 2
DEL 1

FASAD MOT NORR

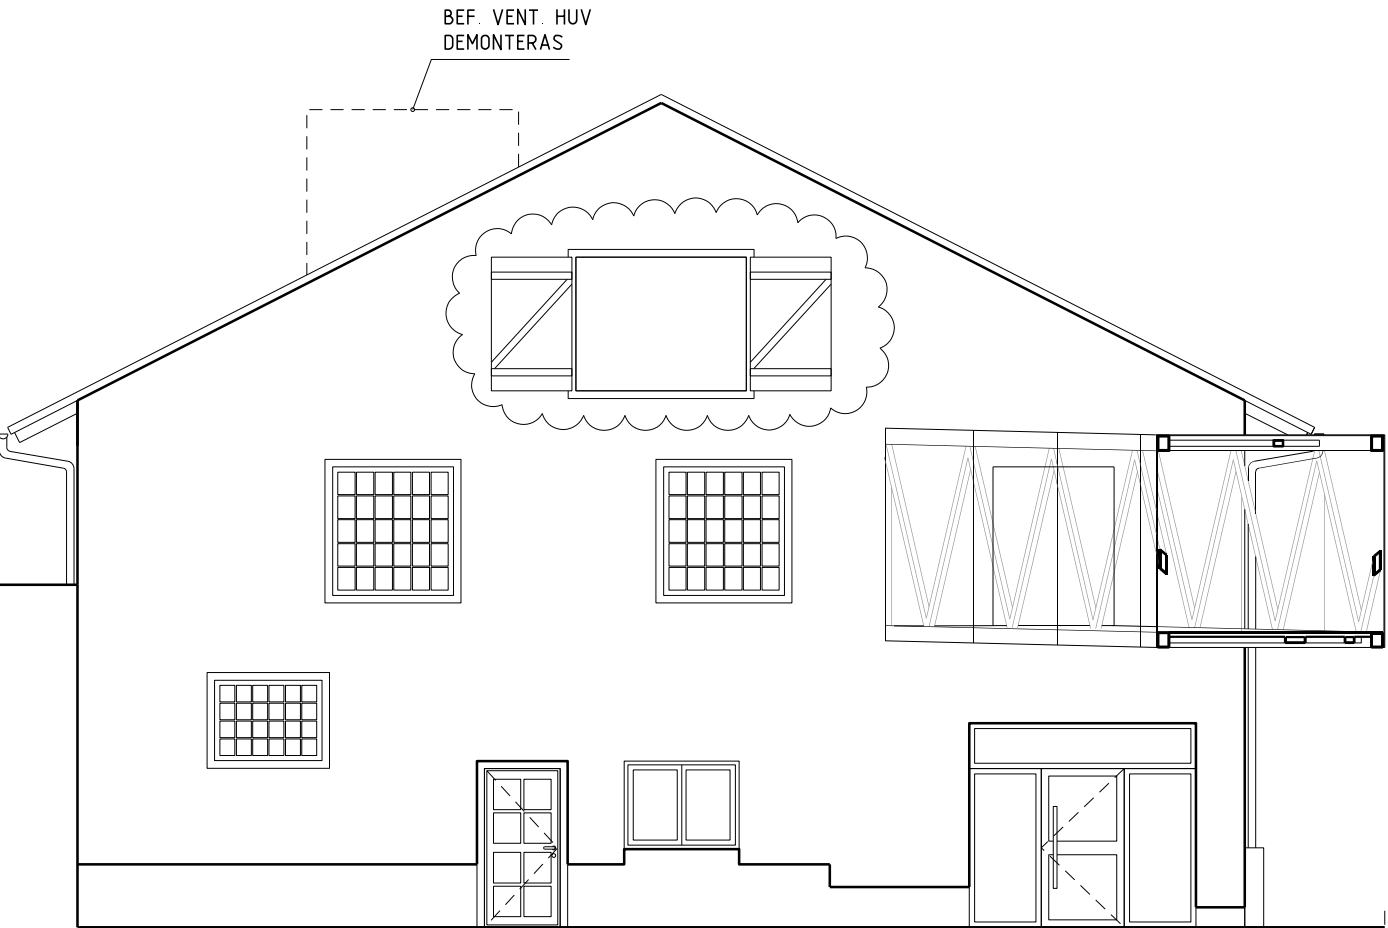

FASAD MOT VÄSTER

0 5 10m

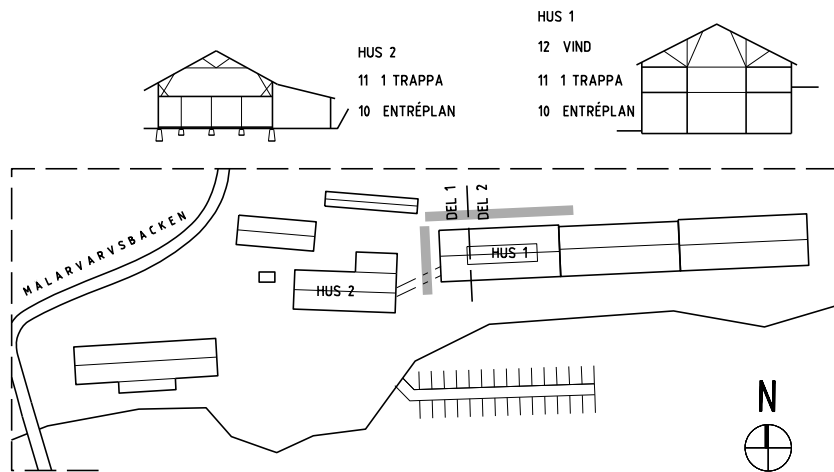

A	ISOLERRUTA, DÖRRAR MOT BASKIDAN		SB	23-05-05	
BET	ANT	ÄNDRINGEN AVSER	SIGN	DATUM	
trenton GROUP					
B	HÄGEFASTIGHETER			TEL:XXX	
A	B.JÖRKDAHL ENGLUND ARKITEKTER AB			TEL:073 9865199	
F	XXX			TEL:XXX	
BYGGLOVSHANDLING					
DATUM	2023 02 10		RITAD AV	SB	HANDLAGGARE SB
ANSVARIG		Sofia Björkdahl			
KV MÄLARVARVET 4 MÄLARVARVSBACKEN 10, LÅNGHOLMEN NY GLASLÄNK, OMBYGGNAD AV BEF. LOKAL HUS 1, FASAD MOT NORR OCH VÄSTER					
SKALA	A3 1:100		NUMMER	A BET A	
FASTIGHET NR XX					