


DEL 1
DEL 2

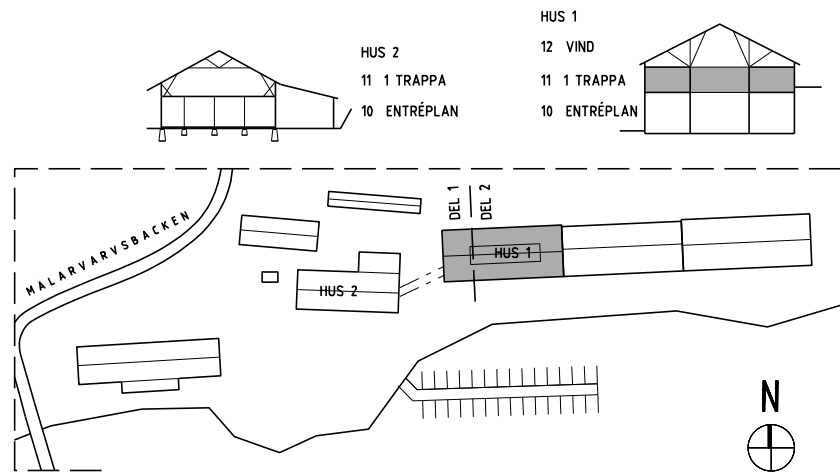

A	DÖRRAR EJ GLASADE		SB	23-05-05
BET	ANT	ÄNDRINGEN AVSER	SIGN	DATUM
trenton GROUP				
B	HÄGEFASTIGHETER		TEL.XXX	
A	BJÖRKDAHL ENGLUND ARKITEKTER AB		TEL.073 9865199	
F	XXX		TEL.XXX	
BYGGLOVSHANDLING				
DATUM	2023 02 10	RITAD AV	SB	HANDLAGGARE SB
ANSVARIG	Sofia Björkdahl			
KV MÄLARVARVET 4 MÄLARVARVSBACKEN 10, LÅNGHOLMEN NY GLASLÄNK, OMBYGGNAD AV BEF. LOKAL HUS 1 VÅNING 1TR DEL 2				
SKALA	A3 1:100	NUMMER	A-40-1-111_2	BET A
FASTIGHET NR XX				