




KYLMEDELSKYLARE (KMK) - DEMONTERAT  
VID TEKNISK UPPRUSTNING

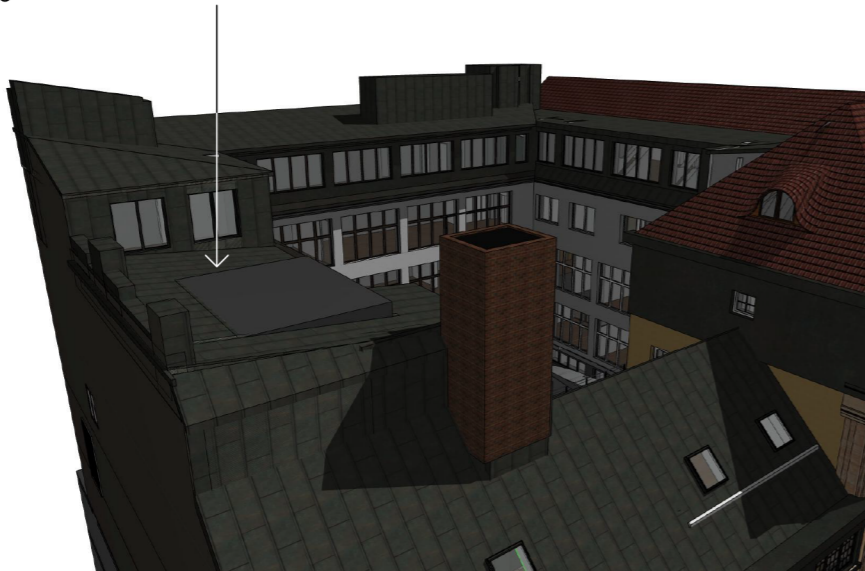

TIDIGARE TAKUTFORMNING

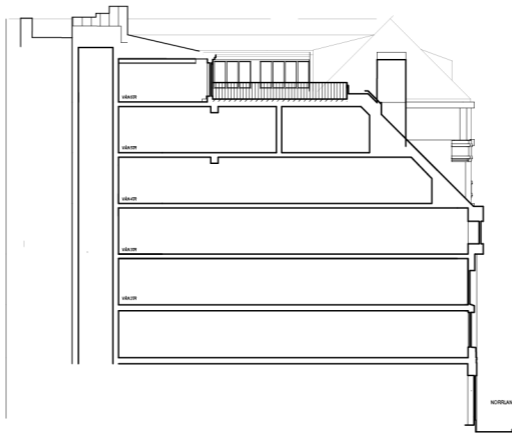

SEKTION

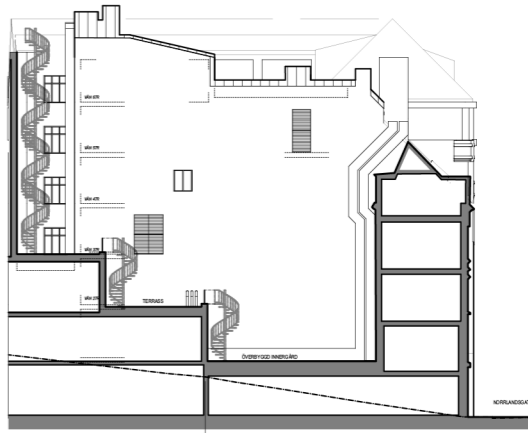

FASAD MOT SÖDER



SVART SMIDESRÄCKE  
BEFINTLIG MURKRÖN  
PÅ BRANDGAVEL  
MOT SÖDER



INSIDA VÄGGKRÖN  
KLÄS MED PLÅT LIKA BEFINTLIGT

FÖRSLAG -NY TAKUTFORMNING.  
PLATTFORM FÖR TIDIGARE RIVEN KYLMEDELSKYLARE RIVES.  
LÅGLUTANDE PULPETTAK RIVES DELVIS OCH ERSÄTTS MED  
HORISONTELL BETRÄDBAR YTA.  
NYTT SMIDESRÄCKE MOT GÄRD