
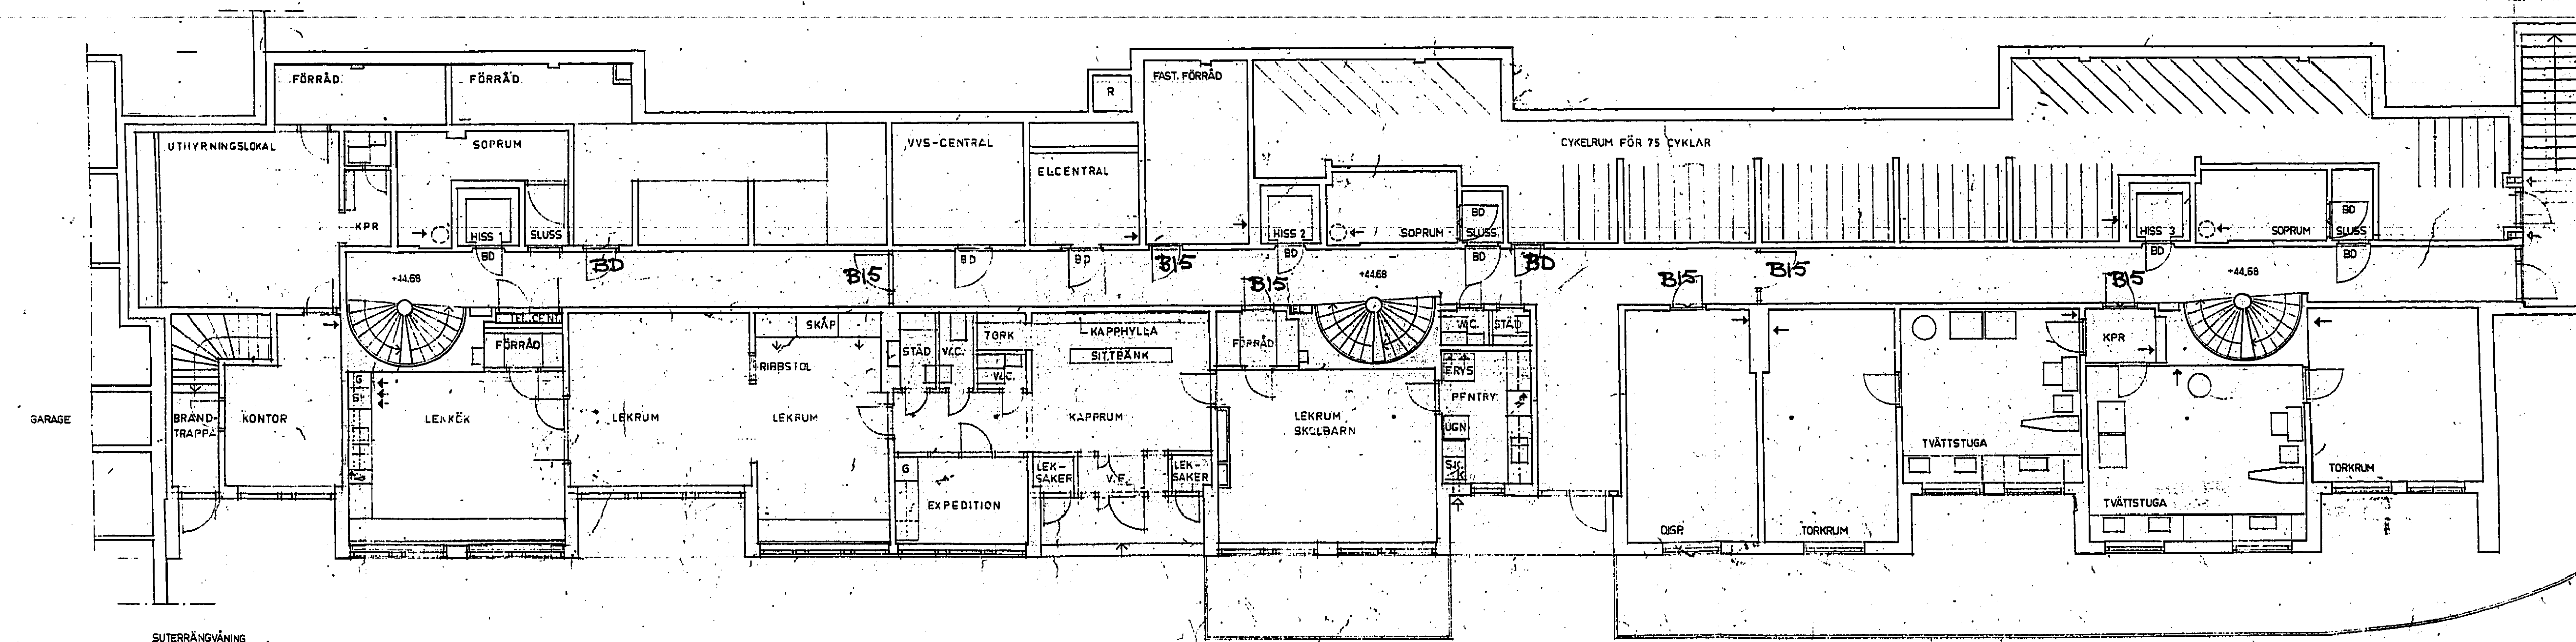


Skrydderänsanläggningen  
gränsad den 21/12 1967  
A. G. Carlqvist

KARTERET WIENERBRODET  
SÖNDAL STOCKHOLM

21

D. 9/11/11

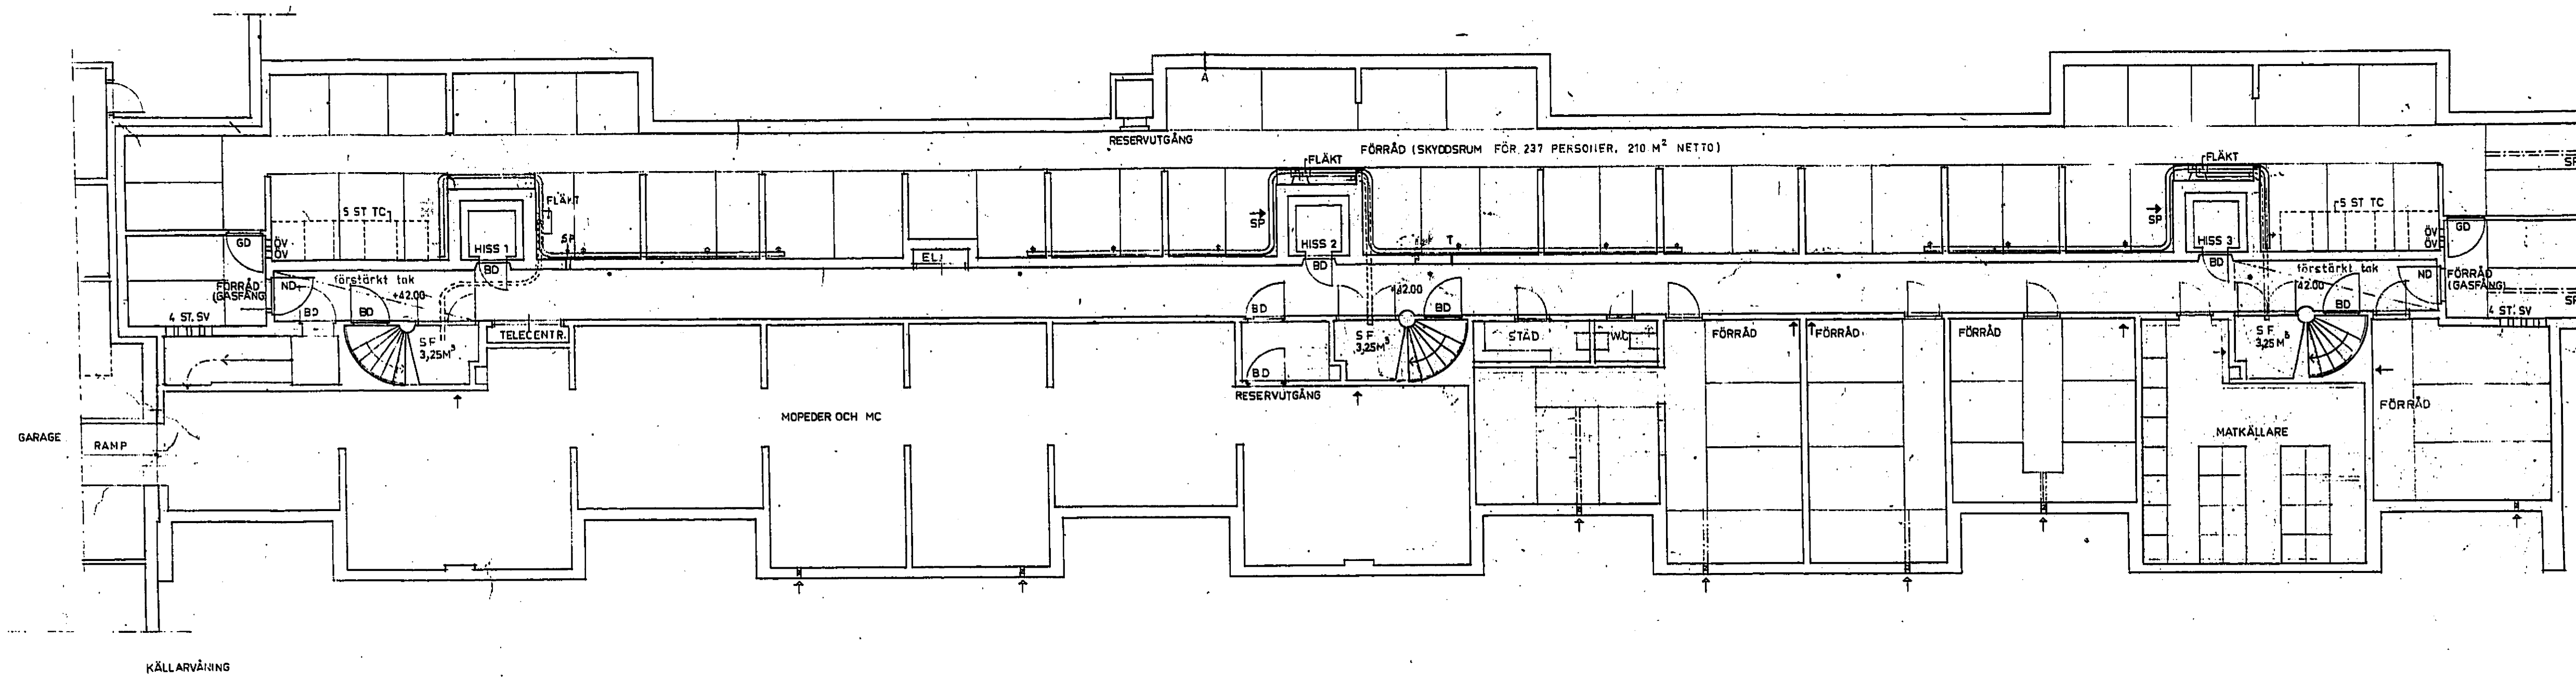

Stockholms stads byggnadsnämnd  
Grafiskt uttryck för byggnadsplan 17/12 67  
H. Klemming

WIENERBRODET 1.

RELATIONENITIN 1116 5.4.1967  
NUS NR 1 RITN. NR 3

STOCKHOLM DEN 1. SEPTEMBER 1968

H. KLEMMING & THELAUS  
ARKITEKTER SÄRSKÖP  
HOLLANDARE 9 TEL 2-1921

18

SKALA 1:100

gab

24 X