12

KVARTERET WIENERBRÖDET
SKÖNDAL . STOCKHOLM
Vällarvån, ~~Sydöstergrevgården~~ Hus 3

... med den fastställ...
...ningen återsänd...
...ckholm den 2/1 19 64
Ing-Li Sköndal

Gäller ej!

Hus 3 kv, sov

Skyddsrumsanläggningen
granskad den 13/11 1963
Ste Carlquist

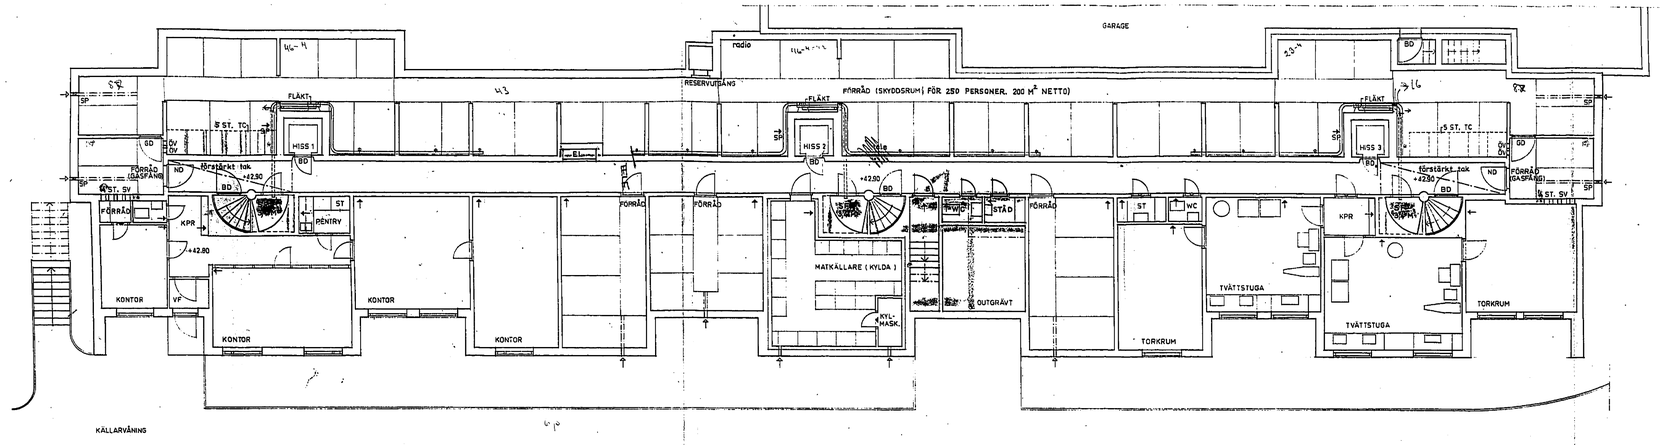

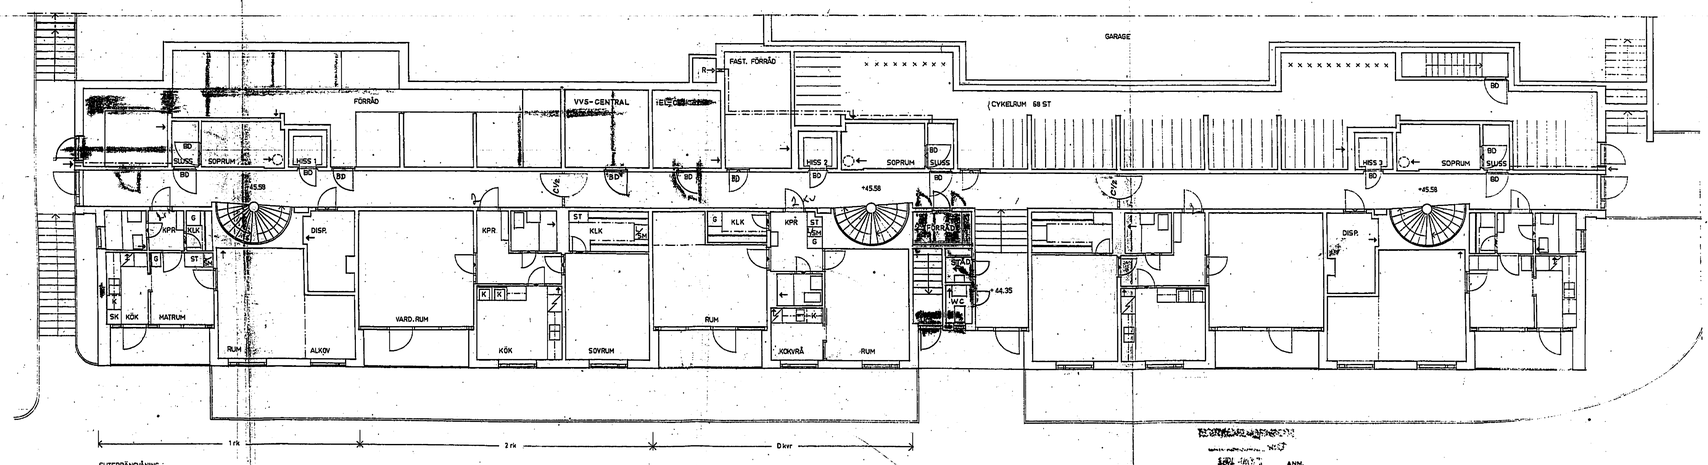

TEKNOKOPIA
tryckt på Teknokopi d:o's
blad & material godkända
av Statens Provningsanstalt
tempel
AB INGENJÖRSKOPIA
Stockholm

SKALA 1:100

ANM.
DÖRRAR T. BOSTÄDER = KLASS C½.

STADSBYGGNADSKONTORET
Dnr 2/63
2 OKT 1963

HUS NR 3 RITN. NR 11

STOCKHOLM DEN 10 SEPTEMBER 1963

HJ. KLEMMING E. THELAUS
ARKITEKTER SAR STOCKHOLM
HOLLÄNDARG. 9 B TEL. 23 09 20
Hj Klemming Erik Thelaus

Kopia ur Stockholms stadsbyggnadsskanner 2023-05-15, Dnr 2023-07797