


FÖRESKRIFTER & FÖRKLARINGAR

SE ALLMÄNNA FÖRESKRIFTER

HÄNVISNINGAR

DELPLANER:  
07A--40-1-0205132  
07A--40-1-0205133  
07A--40-1-0205142  
07A--40-1-0205143

BESKRIVNINGAR:  
BB\_HGA07  
RB\_HGA07

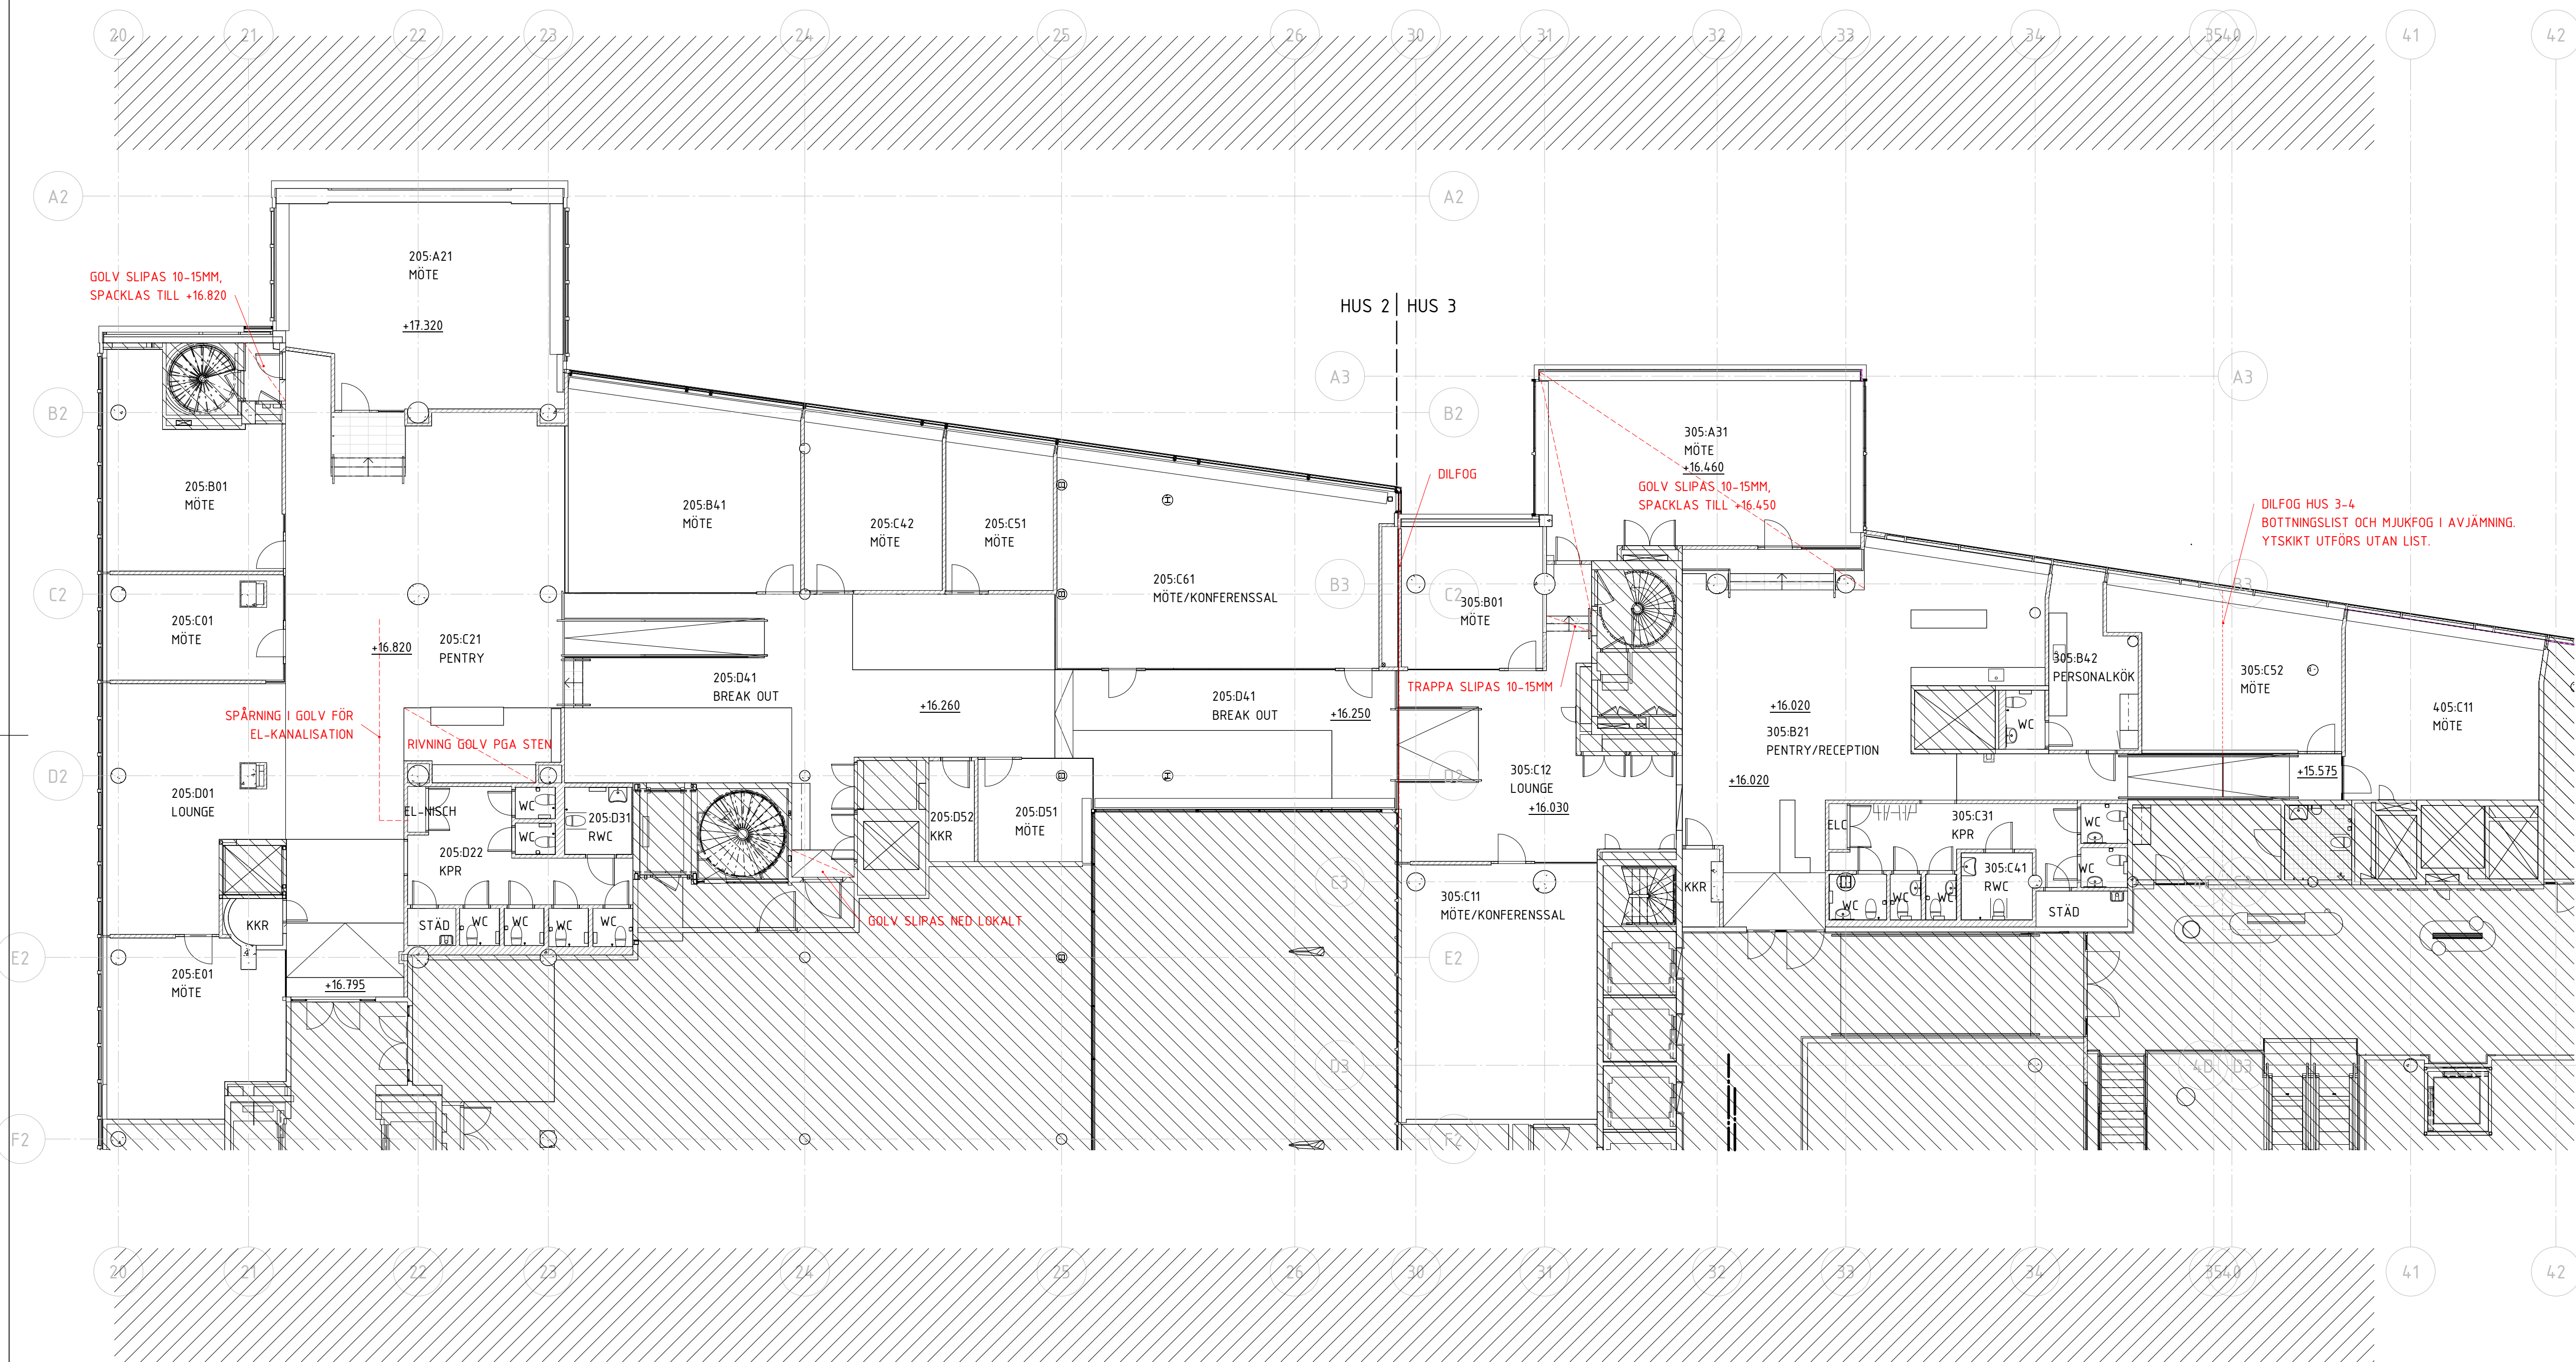

A-PM4		2022-09-19	ÅLA
BET	ÄNDRING AVSER	DATUM	SIGN
BYGGHANDLING			
VASAKRONAN			
ORIENTERINGSFIGUR			
BERIDAREBANAN 11			
HÖGHUS 3			
VASAKRONAN PROJEKTNUMMER		BERIDAREBANAN 11	
1413800064		HÖGHUS 3	
A) WESTER + ELSNER		T: 08-402 68 80	
K TYRÉNS		T: 010-452 20 00	
E PE TEKNIK & ARKITEKTUR AB		T: 010-516 00 00	
V FERAX INSTALLATIONSPROJEKT AB		T: 073-586 04 94	
BR BRANDKONSULTEN		T: 08-505 344 00	
S EVOGA AB		T: 073-412 76 46	
SP NORDISKA BRAND		T: 08-730 06 70	
-		T:	
-		T:	
-		T:	
UPPDRAG NR		RITAD/KONSTR AV	HANDLÄGGARE
2745-00	K. HYGERTH	H. JOHANSSON	
DATUM	ANSVARIG	FASTIGHET/KST	BYGGNAD
2022-09-19	S. SIGFRIDSSON	14139	003
HGA07 KONFERENS			
HUS 2, 3			
PLAN 05, VÅN +1			
ÖVERSIKTSPLAN			
SKALA	NUMMER	REV	
1:300	07A--40-1-0205000	A	

ORIGINALFORMAT: A1