


Inkom till Stockholms stadsbyggnadskontor - 2023-05-17, Dnr 2018-07250

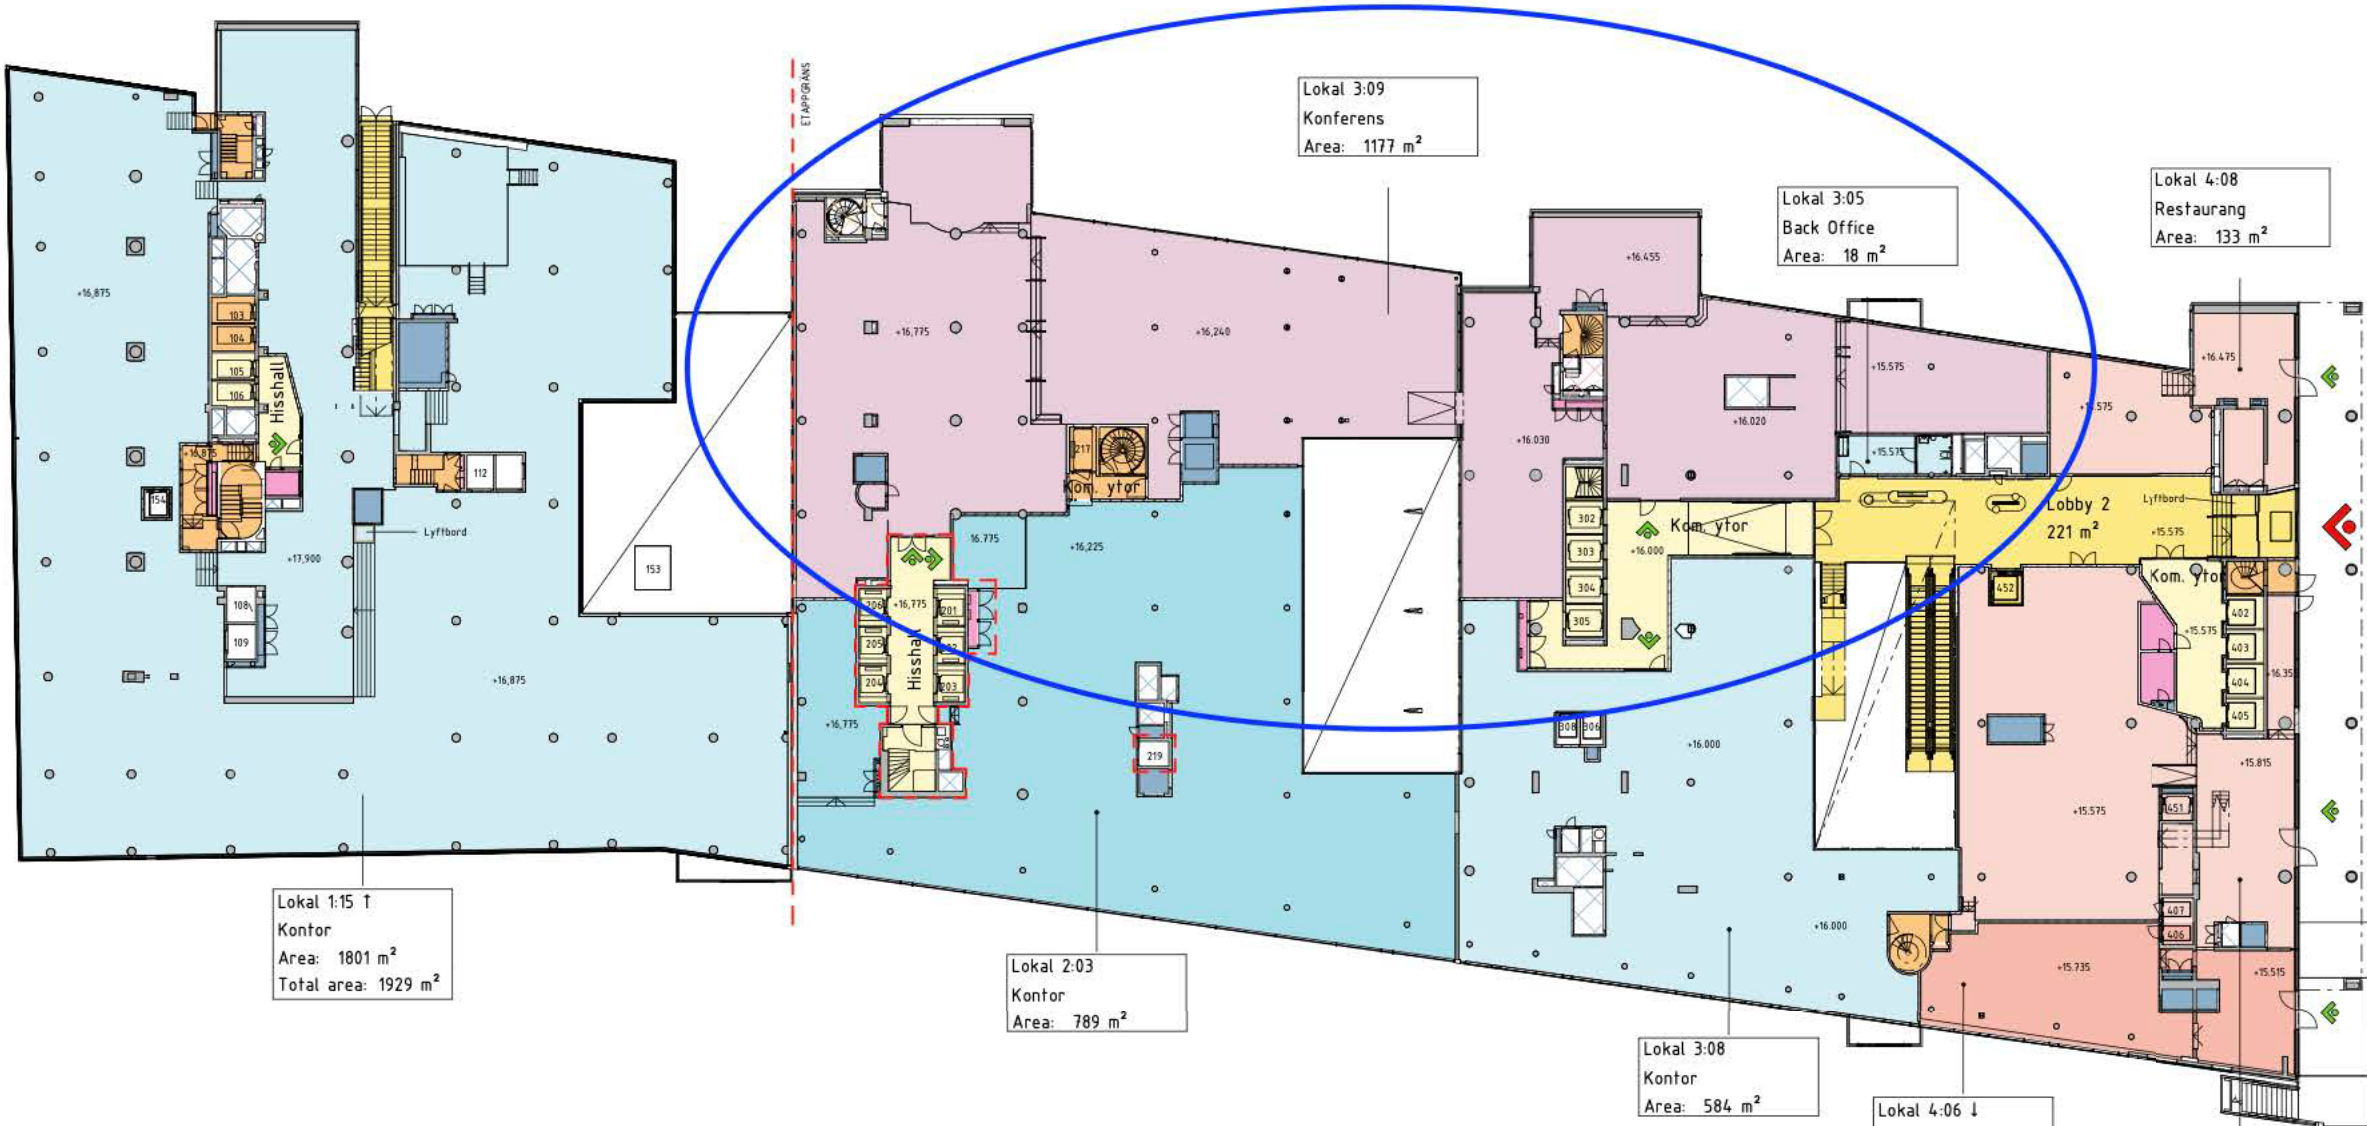

- Etappgräns
- Projekteras ej
- Entré
- Entré Lobby

- Lokal/Uthyrbar yta
- Restaurang/Servering
- Event/Kultur
- Kommunikationsytor
- Kundgata/Lobby

- Gym
- Kontor/Kontor Högdal
- El Ny/Befintlig
- Vent Ny/Befintlig

Angiven yta avser färglagd yta (LOA / ÖVA)  
Stomme enligt K  
LOA / BTA beräknat enligt Svensk Standard SS 21054:2009  
OBS! Projektering av bland annat installationer och konstruktioner  
kan komma att påverka planen samt plushöjder och ytangivelser.  
Höjdsystem: RH2000  
Skissmaterialet är konfidentiellt.