

Aktuell sektion av fasad för vepa

+31,25
PLAN 10

+28,25
PLAN 9

+25,25
PLAN 8

+22,25
PLAN 7

+19,25
PLAN 6


+16,25
PLAN 5

+13,25
PLAN 4

+9,55
PLAN 3

+6,20
PLAN 2

+3,00
PLAN 1

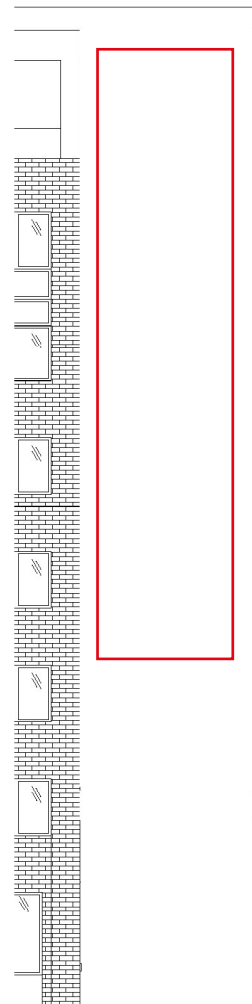

1:200 (A3)

Vepans utbredning