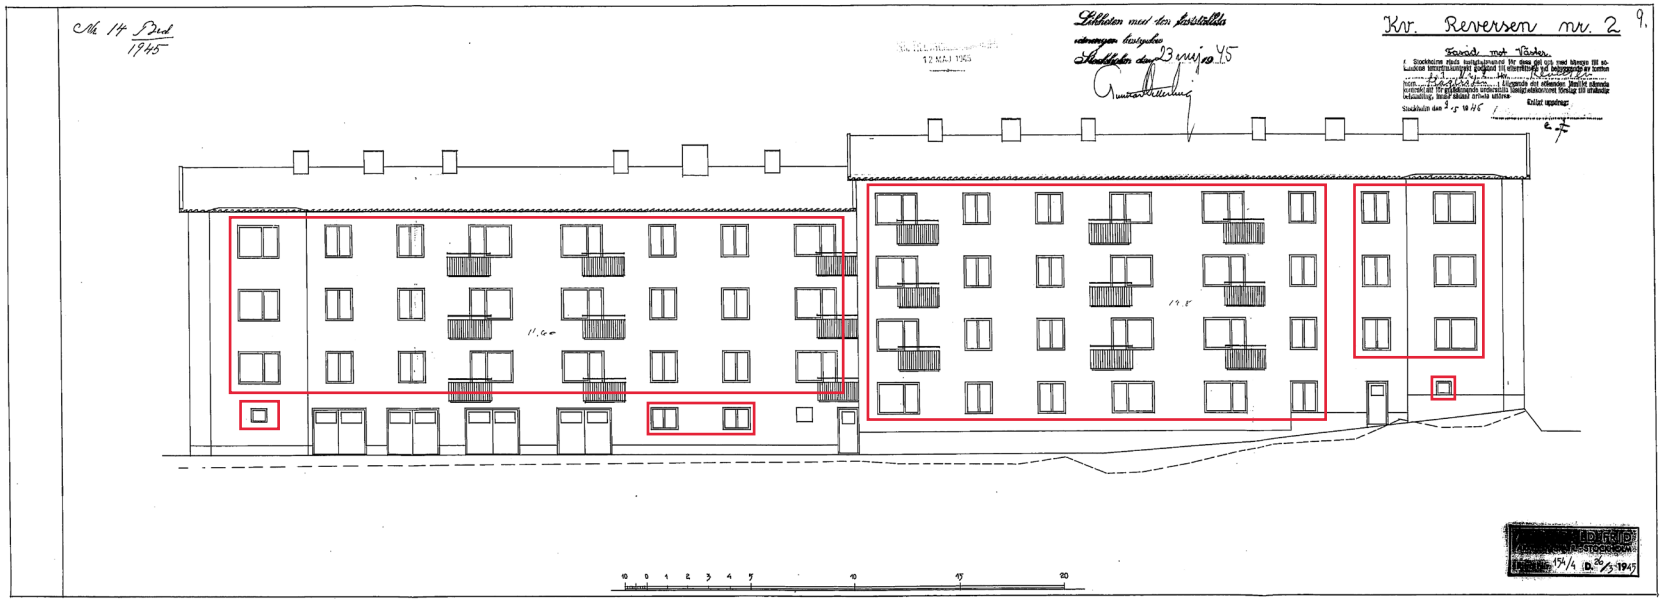


Inkom till Stockholms stadsbyggnadskontor - 2023-05-26, Dnr 2023-08480