

N^o 34622

Ritning till Förändring av Egen- domen å Tomt N^o 50.4.5 i Lu. Humlegården

Köpl. 26 mars 1920

Försk. 26/9 23

ING. TILL RYGGNADNÄMNDEN


86 JULI 1923

Likheten med den i offentl. med. (Kungl. Maj:ts)
nådiga resolution af den 26 mars 1920 af

Ryggmätnämnden fastställda rättsbesluten


Stockholm den 26 sept. 1923

J. B. Rygg

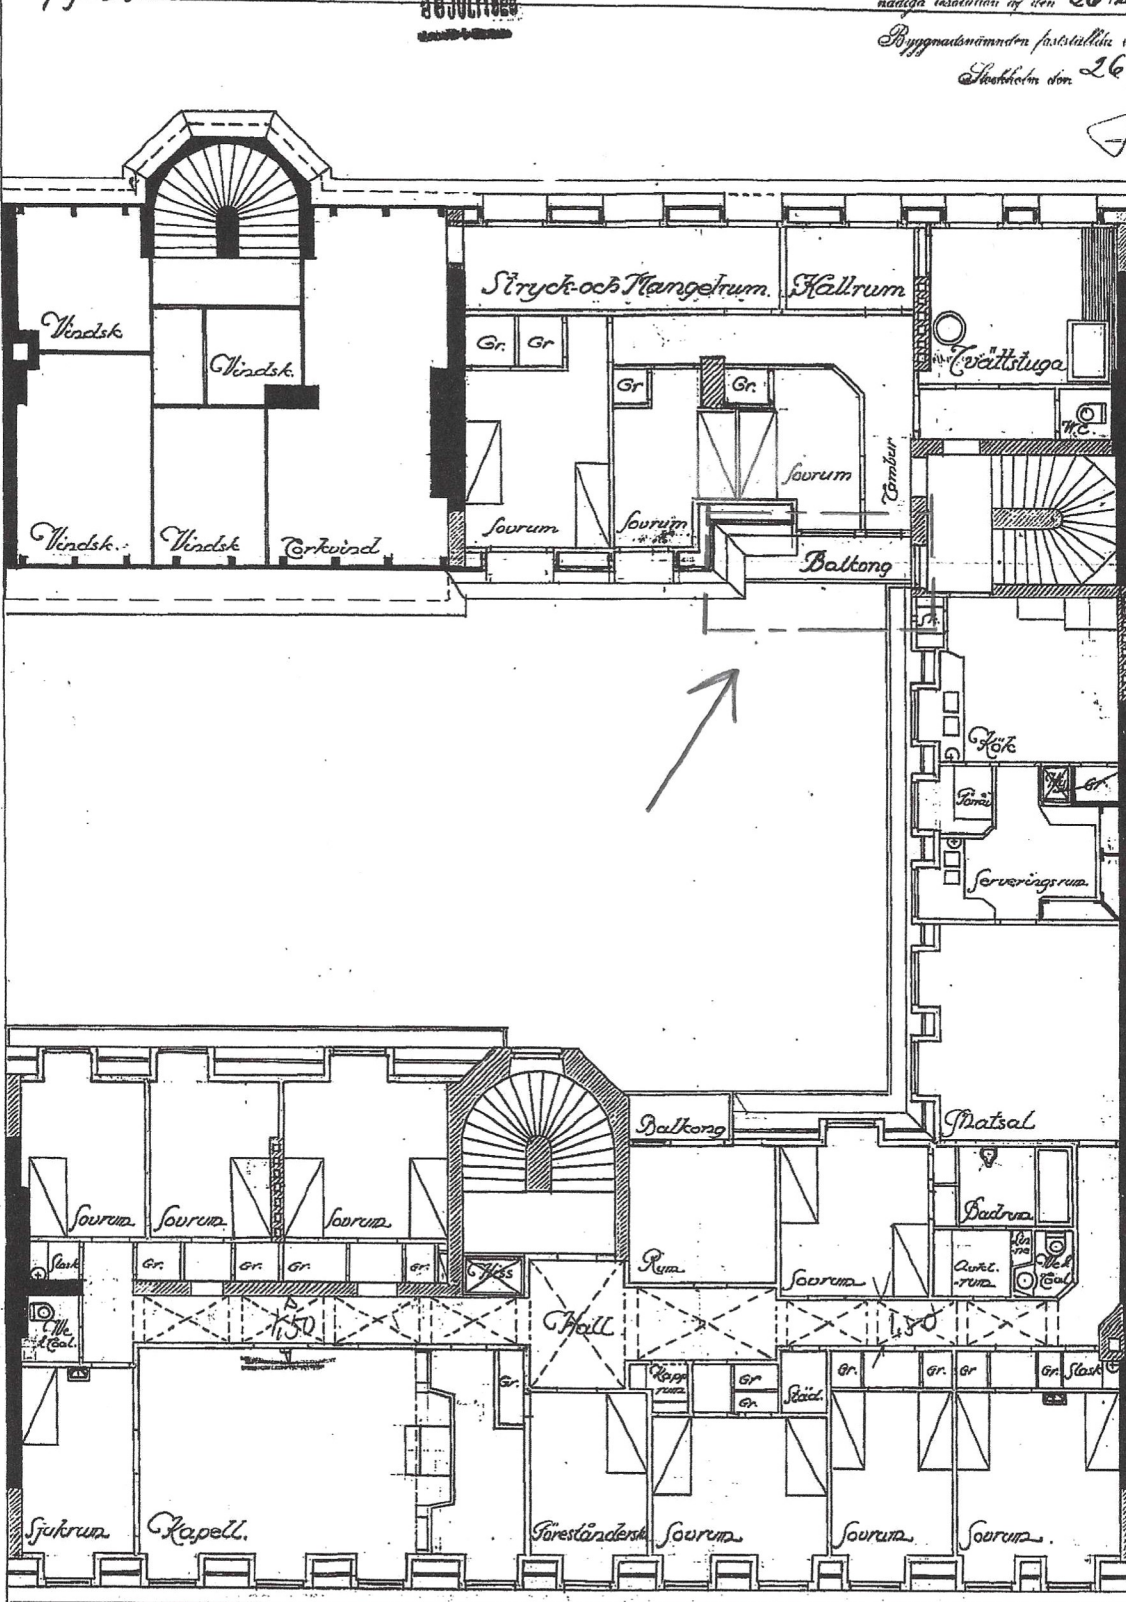

Obs!
ef. el. d. h. s.

Plan av Våringar. 4tr. upp. Bråkegatan 7

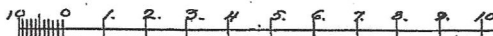

Preter

Stockholm den 27/11 1922
Ernst Hollander
& Edv. Blom