



NY FASAD MOT SÖDER

1 : 100

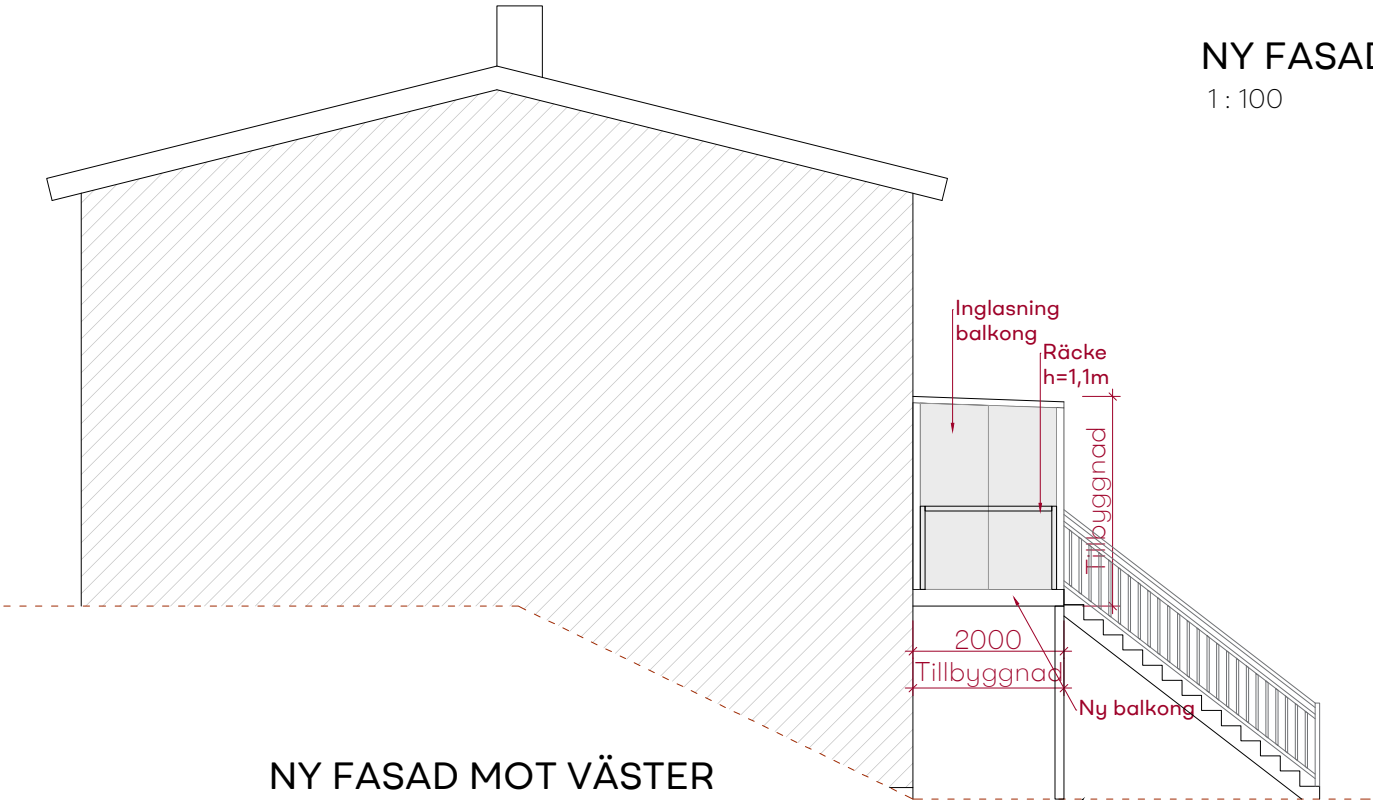

NY FASAD MOT VÄSTER

1 : 100

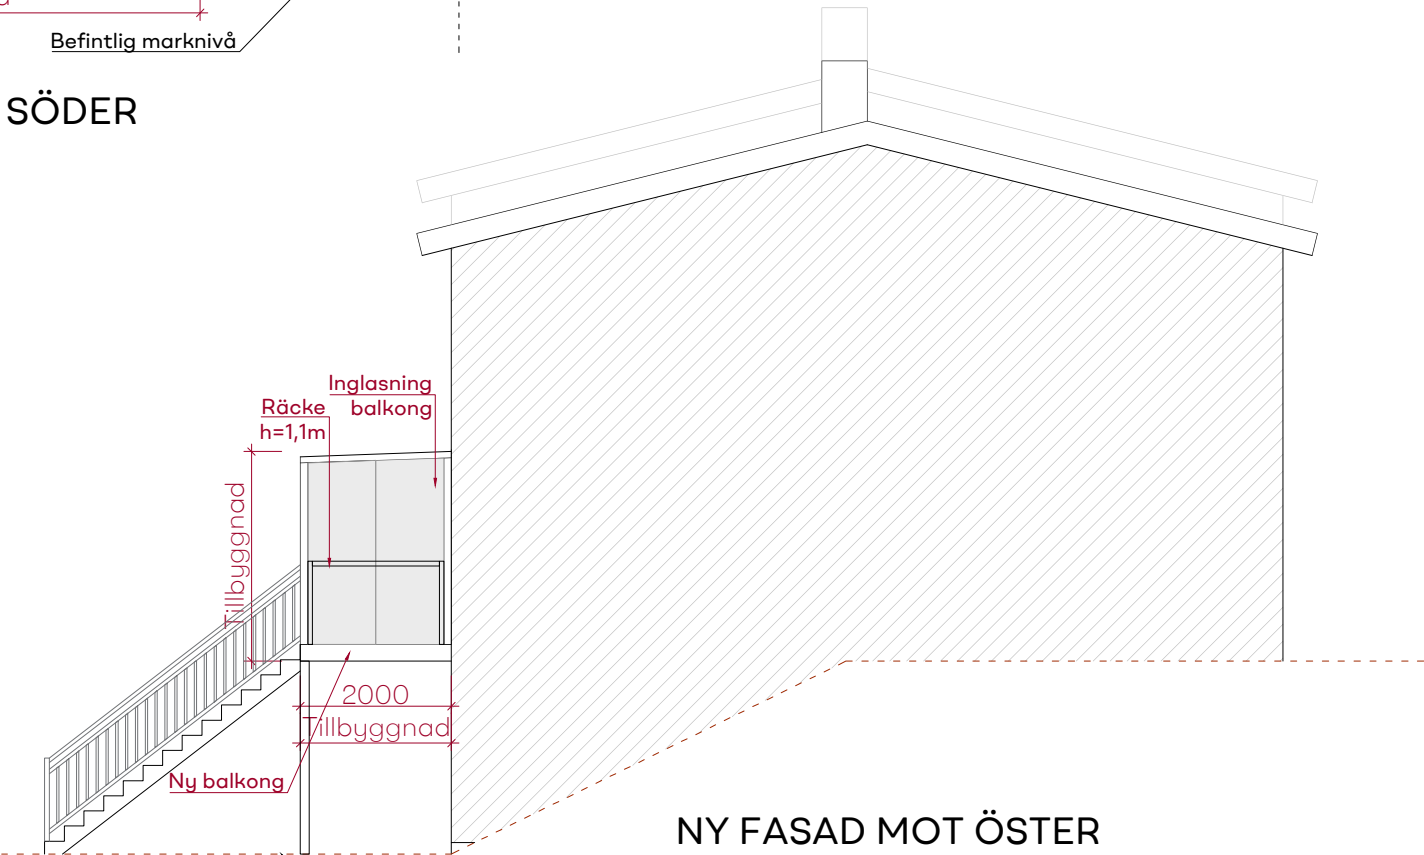


NY FASAD MOT ÖSTER

1 : 100

Befintlig marknivå

Befintlig marknivå

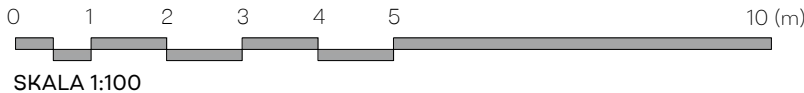

BygglövsExperterna

Furuholmen 131			
RITNING		RITNINGSNUMMER	
FASADRITNING		A-05.16-106	
RITAD/KONST.AV		DATUM	SKALA
S.S.		2023/05/24	1 : 100(A3)