


BOTTENVÅNING-ÅTGÄRDSPLAN
1 : 100

TECKENFÖRKLARINGAR

- Demolera väggar
- Befintliga väggar
- Nya väggar

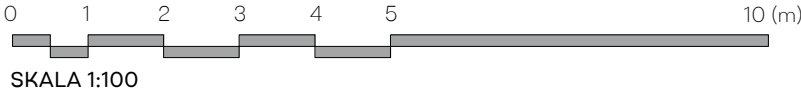

Furuholmen 131		
RITNING ÅTGÄRDSPLAN	RITNINGSNUMMER A-05.16- 103	
RITAD/KONST.AV S.S.	DATUM 2023/05/24	SKALA 1 : 100(A3)