
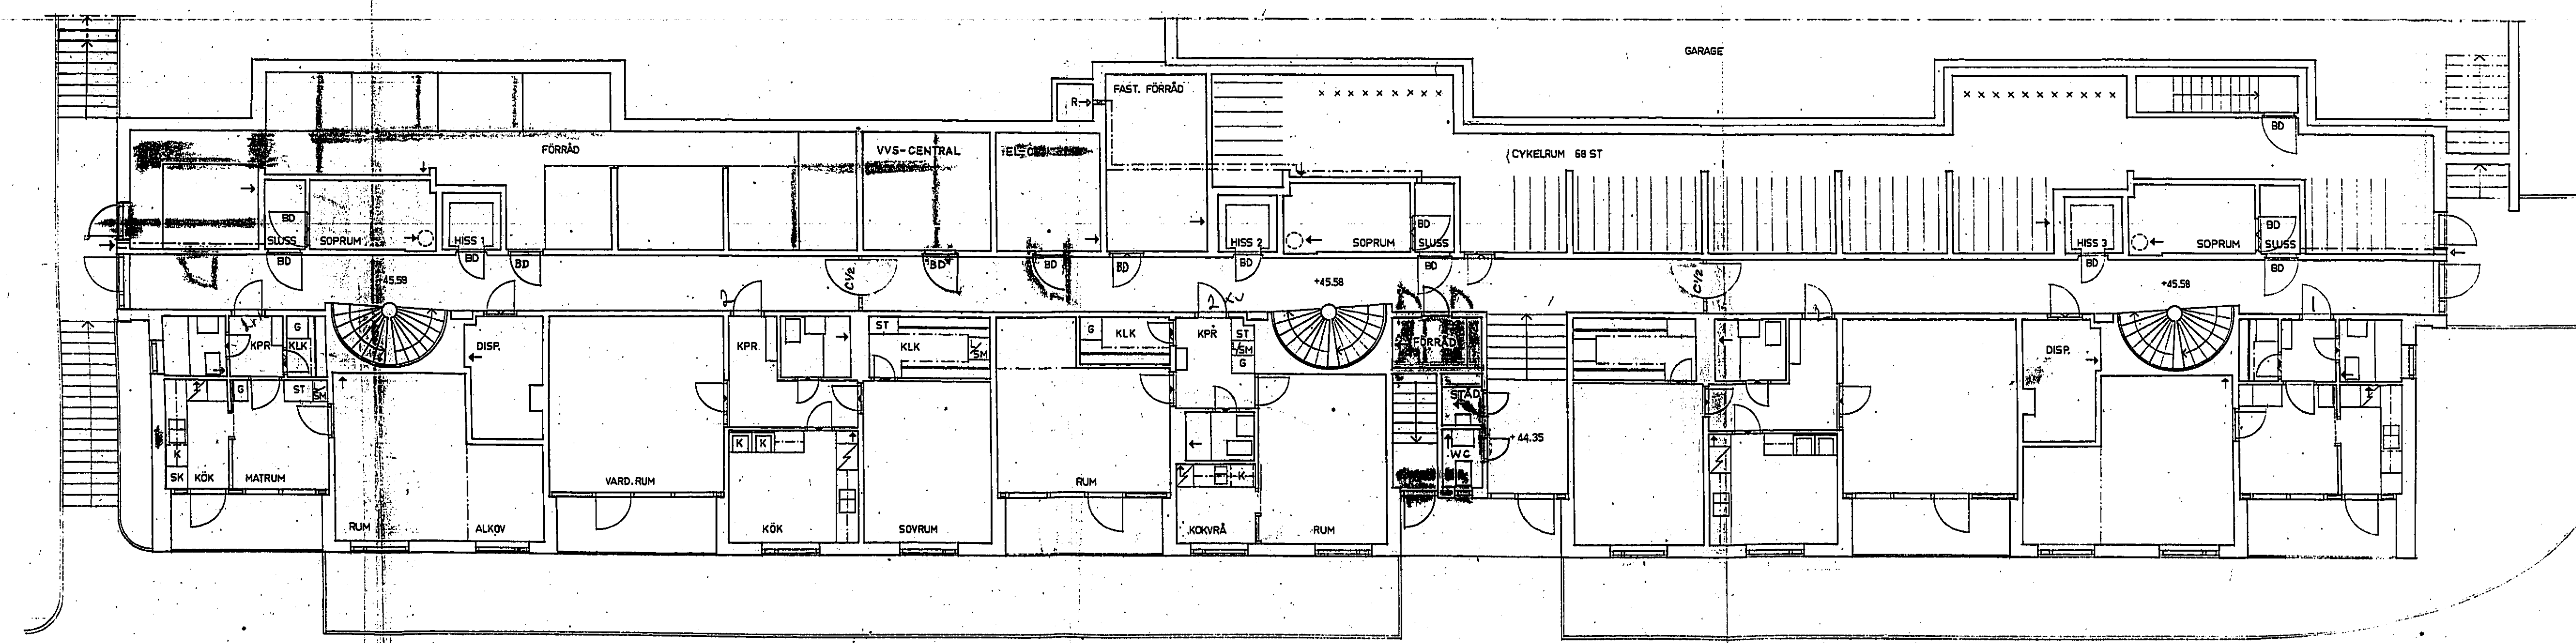


..... med den fastslåtte
, bestyrkes
, den 21/10 64
 Ingrid Strindell
Gäller ej!

Ins 3 kv, 500

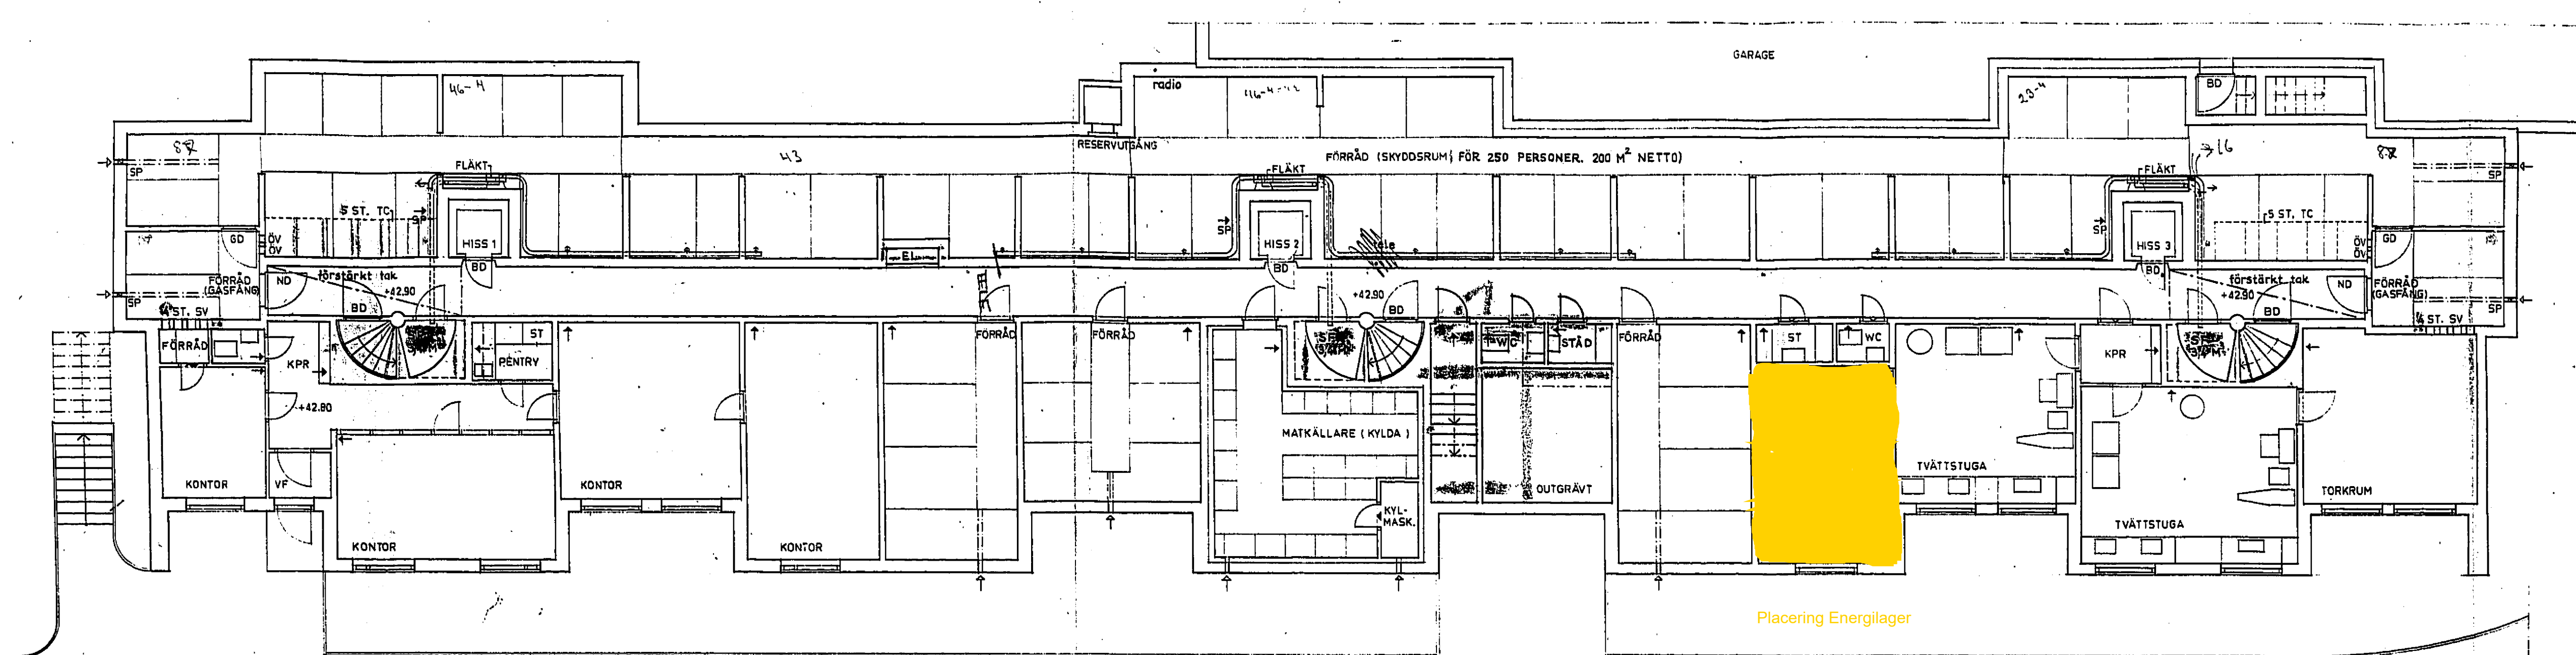

TEKNOKOPIA
tryckt på Teknoplan 4 60
Metod & material godkända
av Statens Provingsanstalt
belys
AB INDUSTRIKOPIA
Stockholm

SKALA 1:10

ANM.
DÖRRAR T. BOSTÄDER = KLASS C/4

Ditt. *W. B. G.*
2 OKT 1963 */63*

HUS NR 3 RITN. NR 1
STOCKHOLM DEN 10 SEPTEMBER 196

HJ. KLEMMING E. THELAU
ARKITEKTER-SÄRS STOCKHOLM
HOLLÄNDARG. 9 B TEL. 23 09 21
Hj. Klemming Erik Thelau