



ÖVERVÅNING

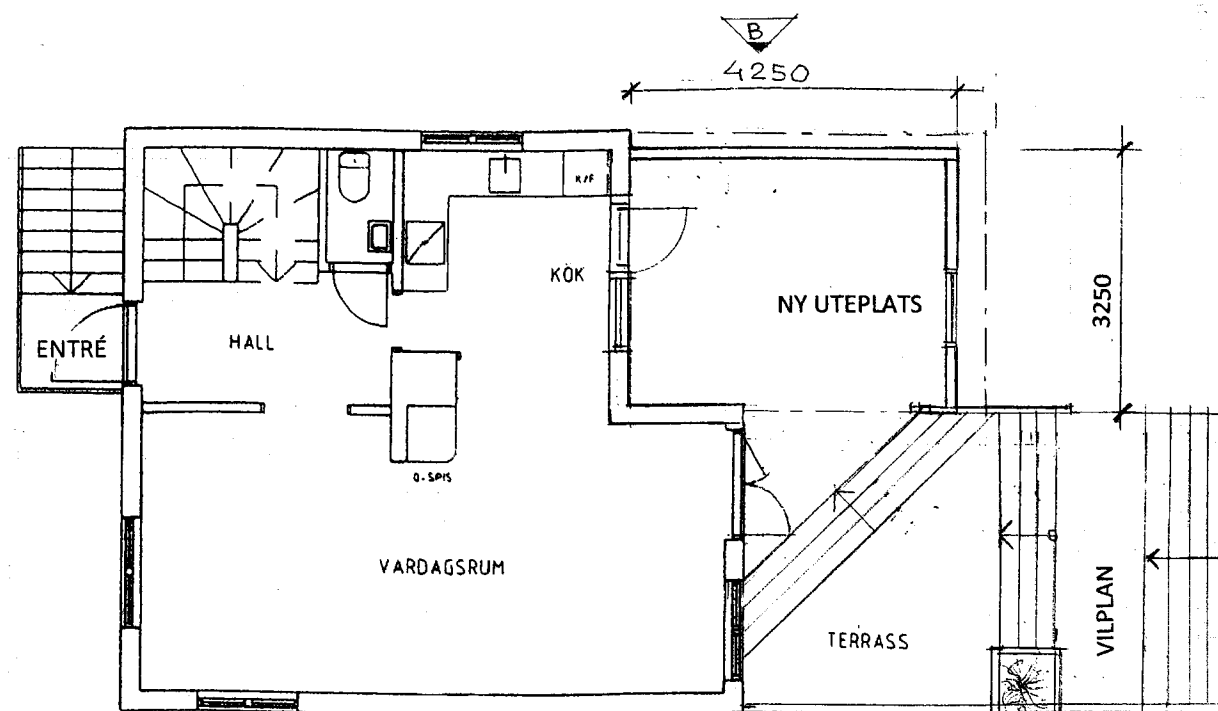

ENTRÉVÅNING

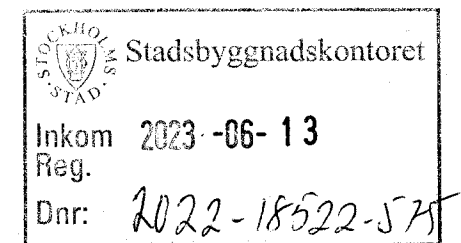

B	Länd av utbyggnad, tak sänkt & takfot justerad	2023-05-12	AK
A	Länd av utbyggnad, tak & fasad ändrad	2023-05-12	AK
BET	ÄNDRING AVSER	DATUM	Sign.
BYGGLOVSRITNING			
VILLA FREDRIKSSON			
<div><div><div></div><div>KRONANDER ARKITEKTER AB</div></div><div>Övre Fjällstigen 3 433 76 Jonsered Tel 031-7957150 Mail andre@kronander-arkitekter.se</div></div>			
BYGG- HERRE	Ludvig Fredriksson		
UPPDRAG NR	RITAD AV	HANDLÄGGARE	
#PIn	André Kronander	André Kronander	
DATUM	ANSVARIG		
2023-05-12	Ludvig Fredriksson		
TALLRIKEN 20. STOCKHOLMS KOMMUN			
Ekebyvägen 1			
Tillbyggnad av uterum			
Planer av entré våning & övre våning			
SKALA 1:100	NUMMER A-40-1-101		BET B