

METER



A horizontal number line with tick marks at 0, 1, 2, 3, 4, and 5. The word 'METER' is written above the line.

BYGGLOVSRITNINGSTOCKSÅGEN 10

SKALA 1:100 (A3)



ANSV. ARKITEKT: CLAS VALLIN

RITAD AV: ROBERT AL HADDAD


2023.04.30

CLAS VALLIN ARKITEKTER AB - Nyckelbyvägen 47 - 178 90 Ekerö - 08-560 203 90 - Mob: 0704-918 104 - info@clasvallin.com - www.clasvallin.com

Ritningen är skyddad enligt upphovsrättslagen och får inte kopieras, spridas eller i övrigt användas utan upphovsmannens medgivande

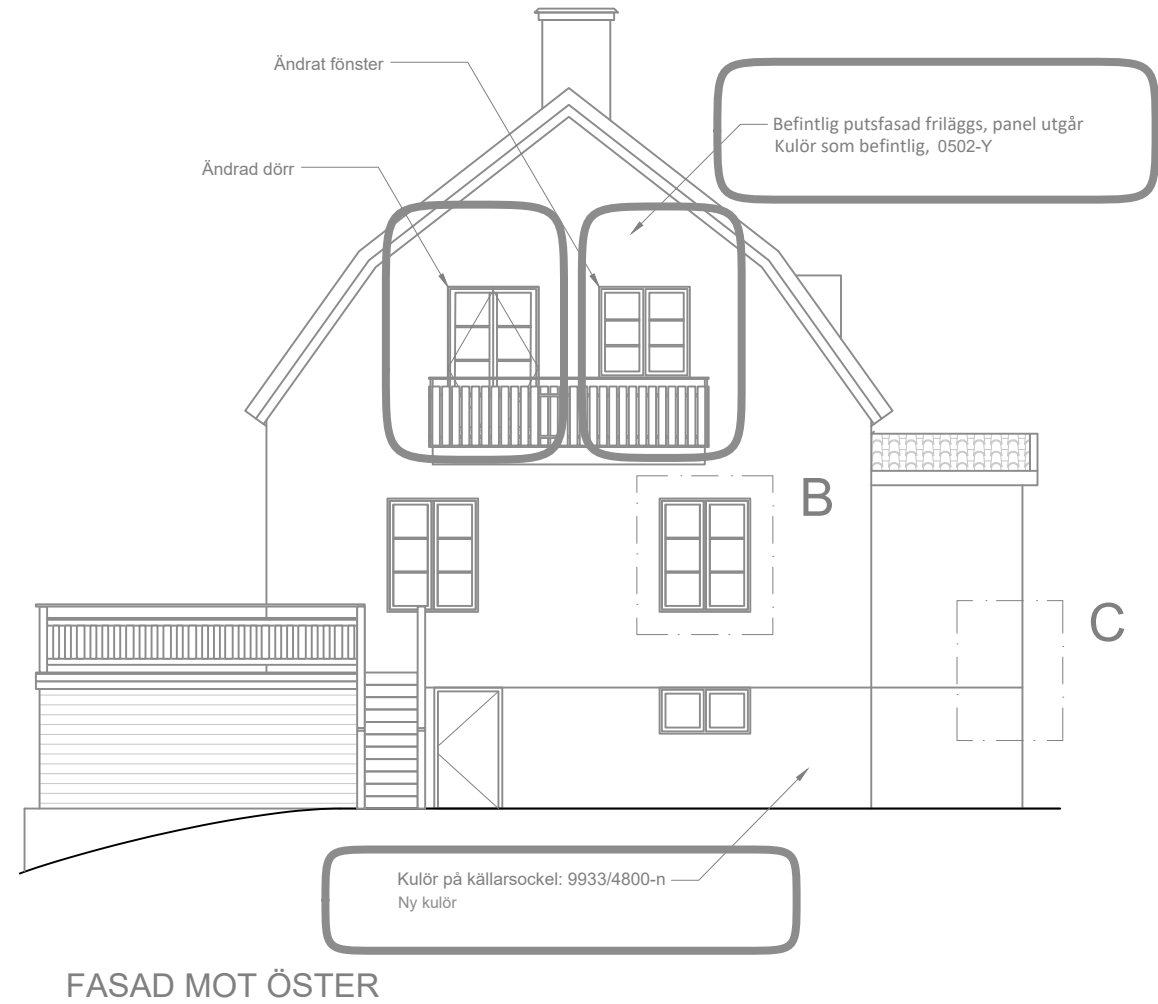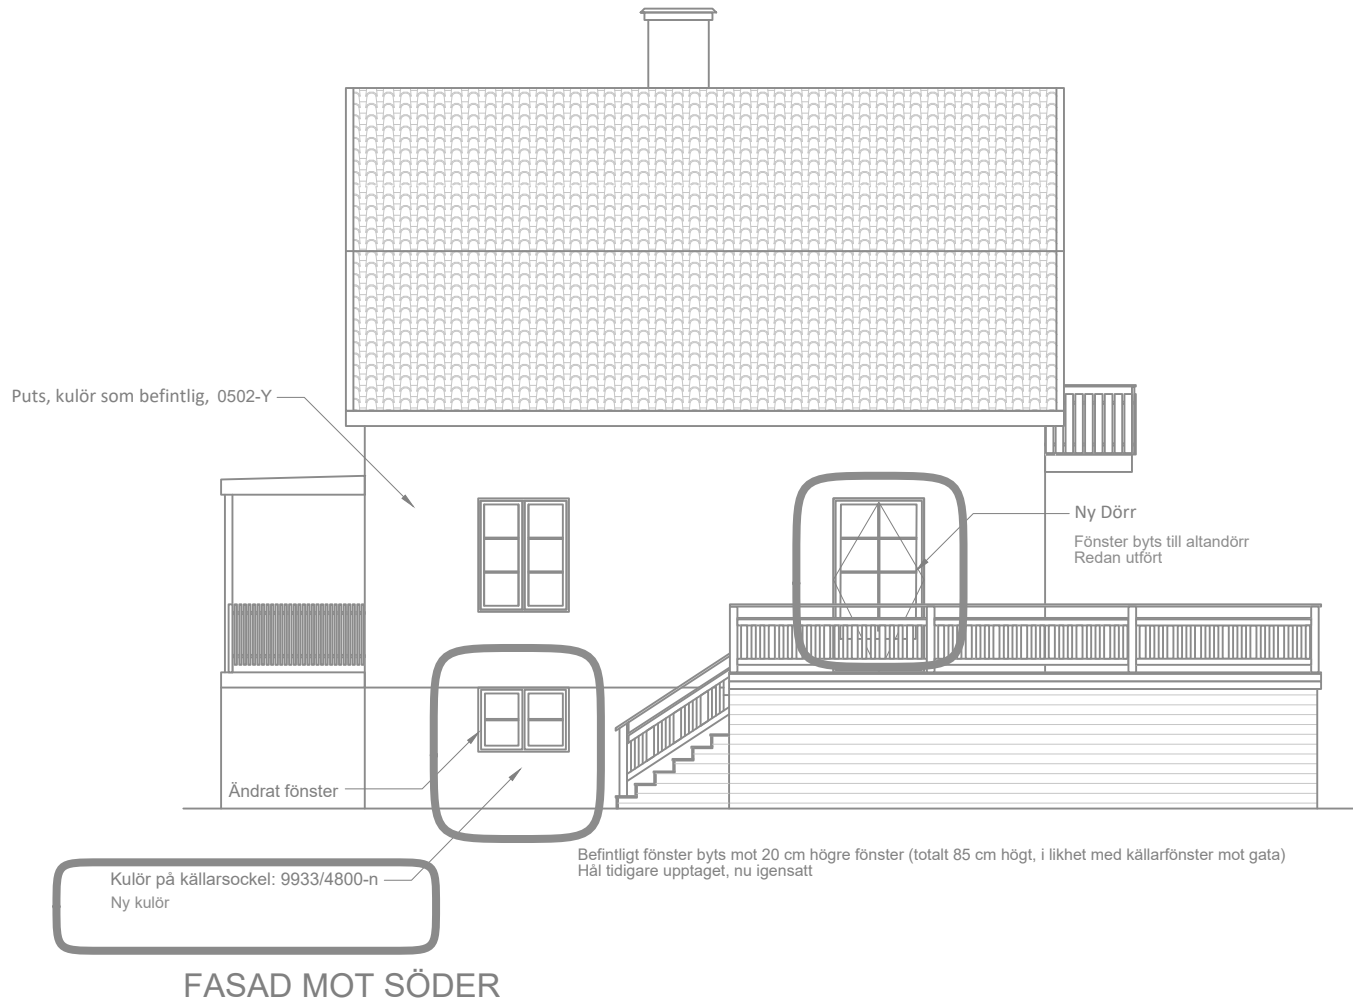

METER



A horizontal number line with tick marks at 0, 1, 2, 3, 4, and 5. The word 'METER' is written above the line.

BYGGLOVSRITNING

STOCKSÅGEN 10

SKALA 1:100 (A3)

ANSV. ARKITEKT: CLAS VALLIN

RITAD AV: ROBERT AL HADDAD

2023.04.30

CLAS VALLIN ARKITEKTER AB - Nyckelbyvägen 47 - 178 90 Ekerö - 08-560 203 90 - Mob: 0704-918 104 - info@clasvallin.com - www.clasvallin.com

Ritningen är skyddad enligt upphovsrättslagen och får inte kopieras, spridas eller i övrigt användas utan upphovsmannens medgivande