


GATUFASADER




FASAD MOT TUMMENS TORG OCH BONDEGATAN

GATUFASADER

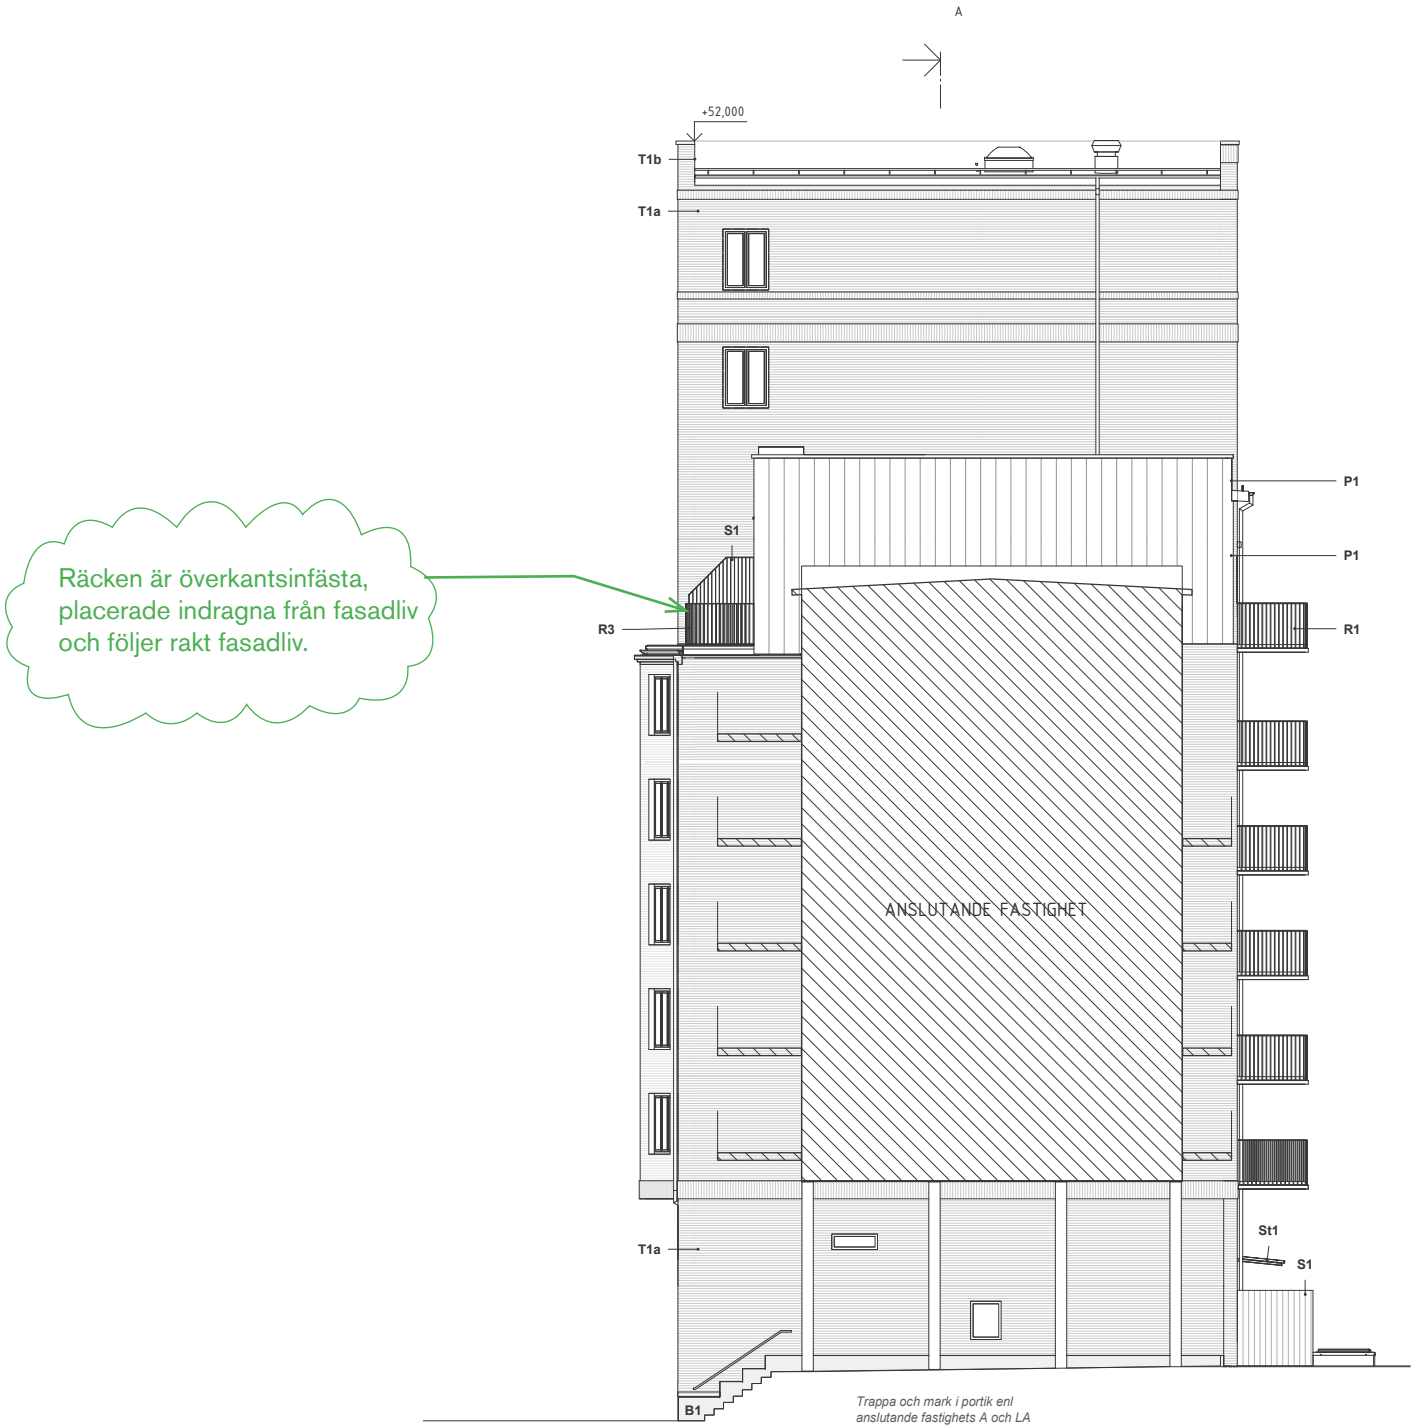


FASAD, GAVEL VID BONDEGATAN  
(snitt genom portik och anslutande fastighet)

GATUFASADER

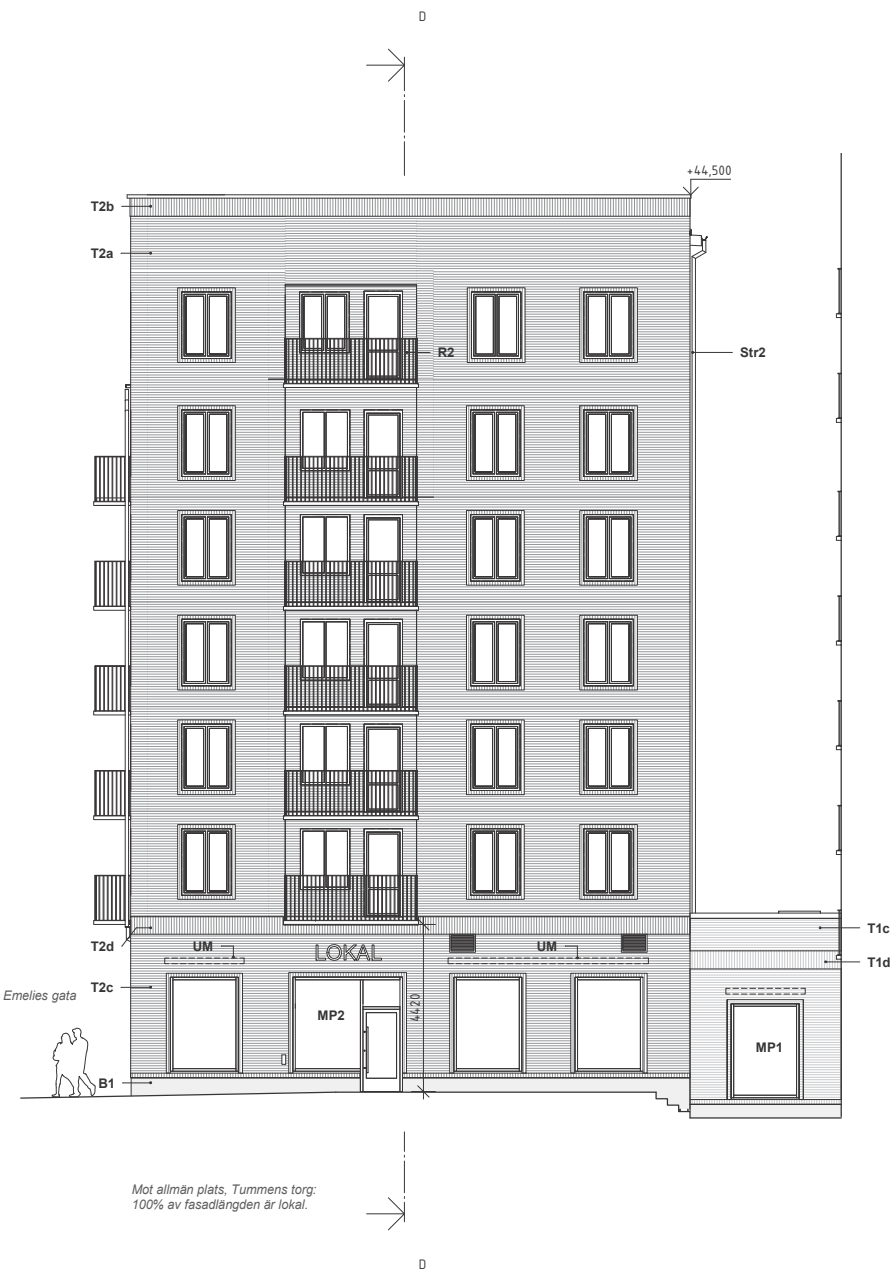

FASAD MOT EMELIES GATA OCH TUMMENS TORG

TERRASSKANTSDETALJ OCH SMIDESRÄCKEN

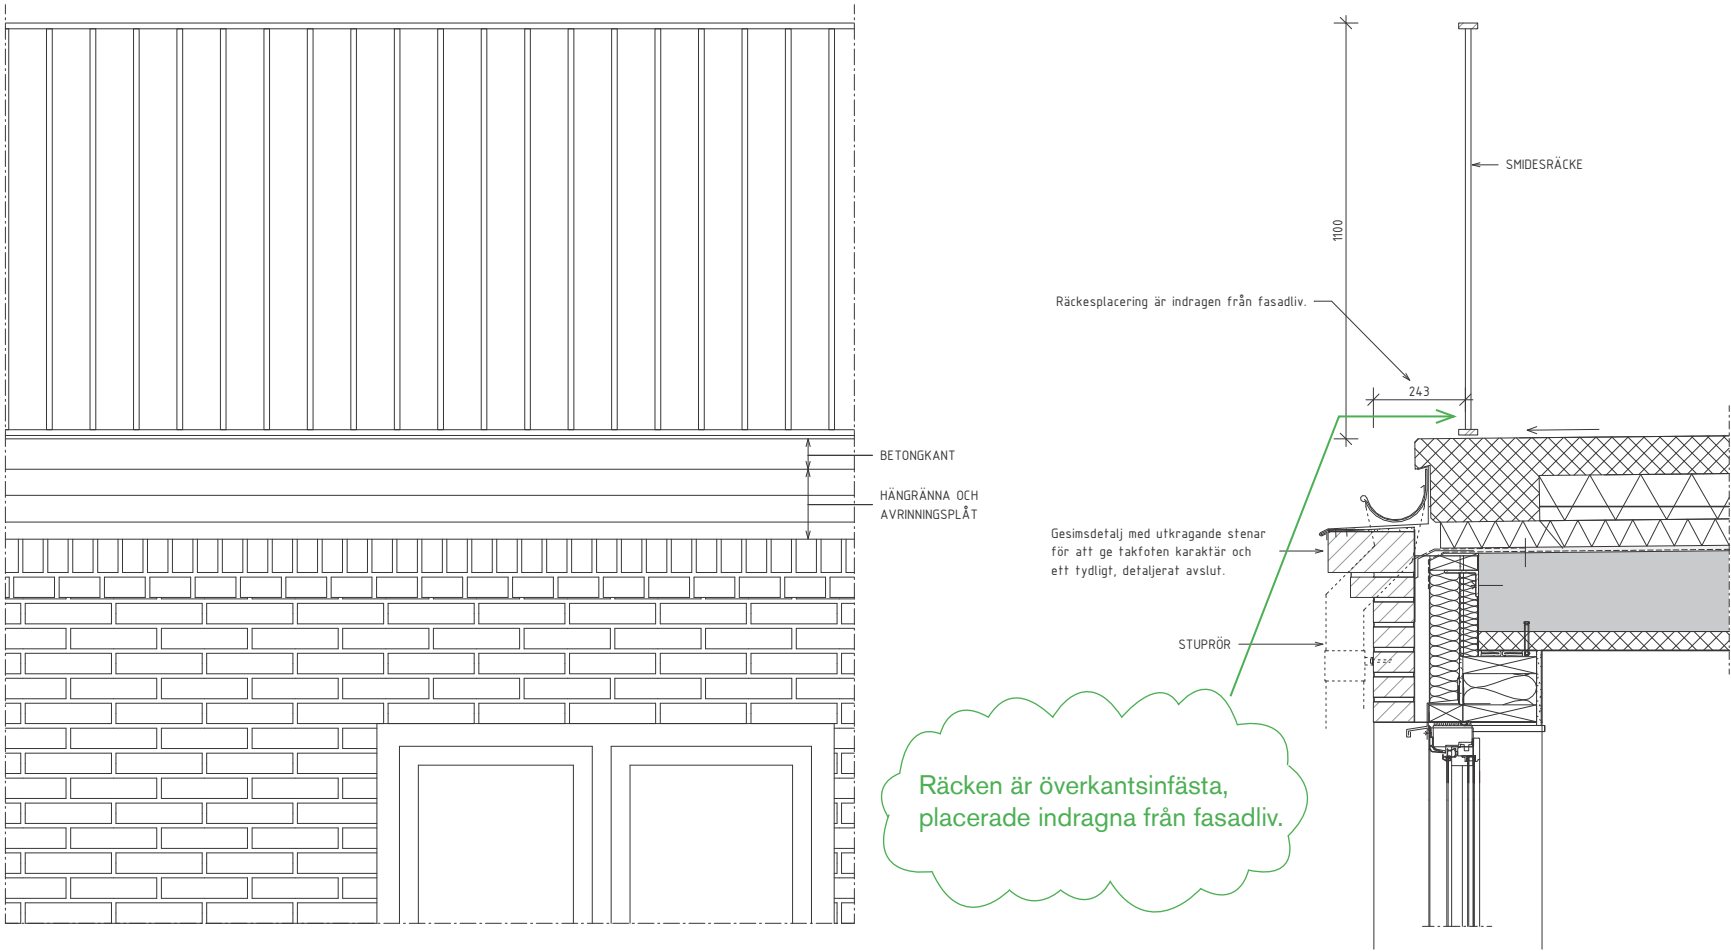

PRINCIPDETALJ FÖR TAKFOT OCH TERRASSKANT