


HÄNVISNING:
ANVISNINGAR: K22.1-10
ÖVR RITNINGAR K22.1-06, K22.1-07,K22.1-12

Alla innerväggar runt trapphål under loftet i plan
utförs bärande på vindsplanen som förstärks mellan
befintlig bjälkar i förekommande fall med Stålbalkar i
utrummet med slaggfyllningen

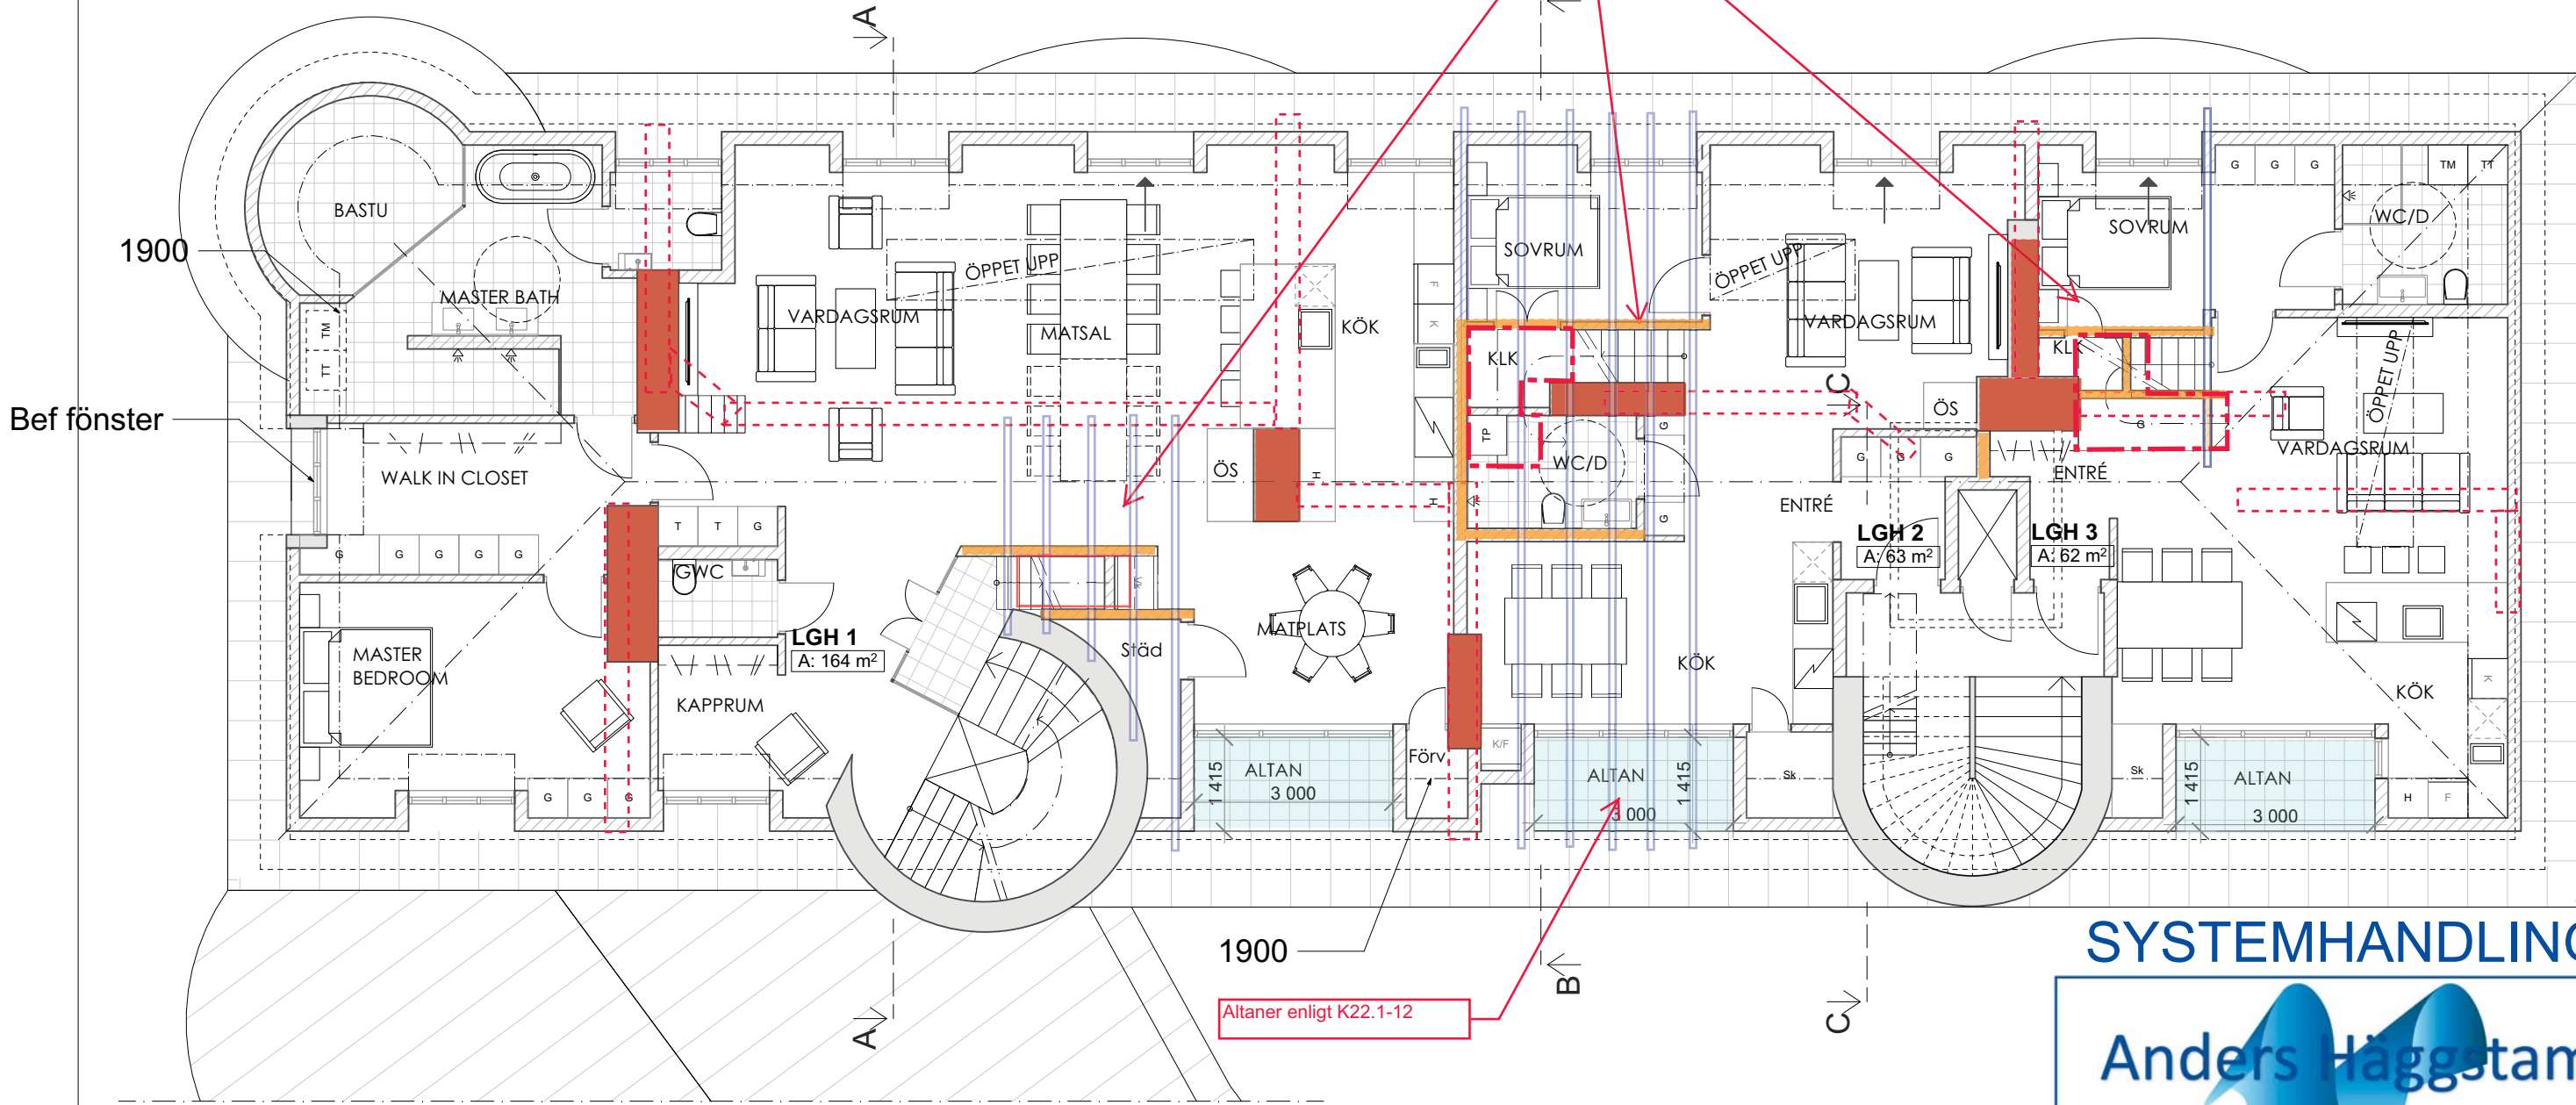

VINDSPLAN, SKALA 1:100

SYSTEMHANDLING



Civilingenjör M.Sc.C.E. CTH
Structural Engineering AB, est. 2015
ZIZ Stocholms Idérika Ztatiker est. 1990 ,reorganized 2016

Vimansgatan 8
S-587 312 Linköping
Org.nr. 556983-0531
www.zizah.se

Medlemskap:
Företagarna FR
Stockholms Byggnadsförening
IR Insatsingenjörerna (ig FFING)
Chalmerska Ingenjörstföreningen
Bromma Pistolskytteklubb
AHK, ÖFS

Tel: +46 (0) 708 53 05 51
+46 (0) 8 653 05 51
Mail: anders.haggstam@zizah.se

FHK 2023-02-24

GRANSKAD

Av Anders Häggstam kl. 14:06:55, 2023-06-22

SKALA 1:100



Ax Arkitekter

BET ANT ÄNDRINGEN AVSER DATUM SIGN

BYGGLOVSHANDLING

VOLONTÄREN 1

VINDSPLAN

UPPDNR 2209
RITAD AV UA
HANDLAGGARE UA
DATUM 2023-02-xx
ANSVARIG Ulrika Ax

SKALA 1:100
NUMMER A00-01
BET


HÄNVISNING:
ANVISNINGAR: K22.1-10
ÖVR RITNINGAR K22.1-06, K22.1-07, K22.1-12

Alla innerväggar runt trapphål under loftet i plan
utförs bärande på vindsplanen som förstärks mellan
befintlig bjälkar i förekommande fall

Öppen ner men
Bef. bjälkar kvar
brandskyddas

Öppen ner men
Bef. bjälkar kvar
brandskyddas

Öppen ner men
Bef. bjälkar kvar
brandskyddas

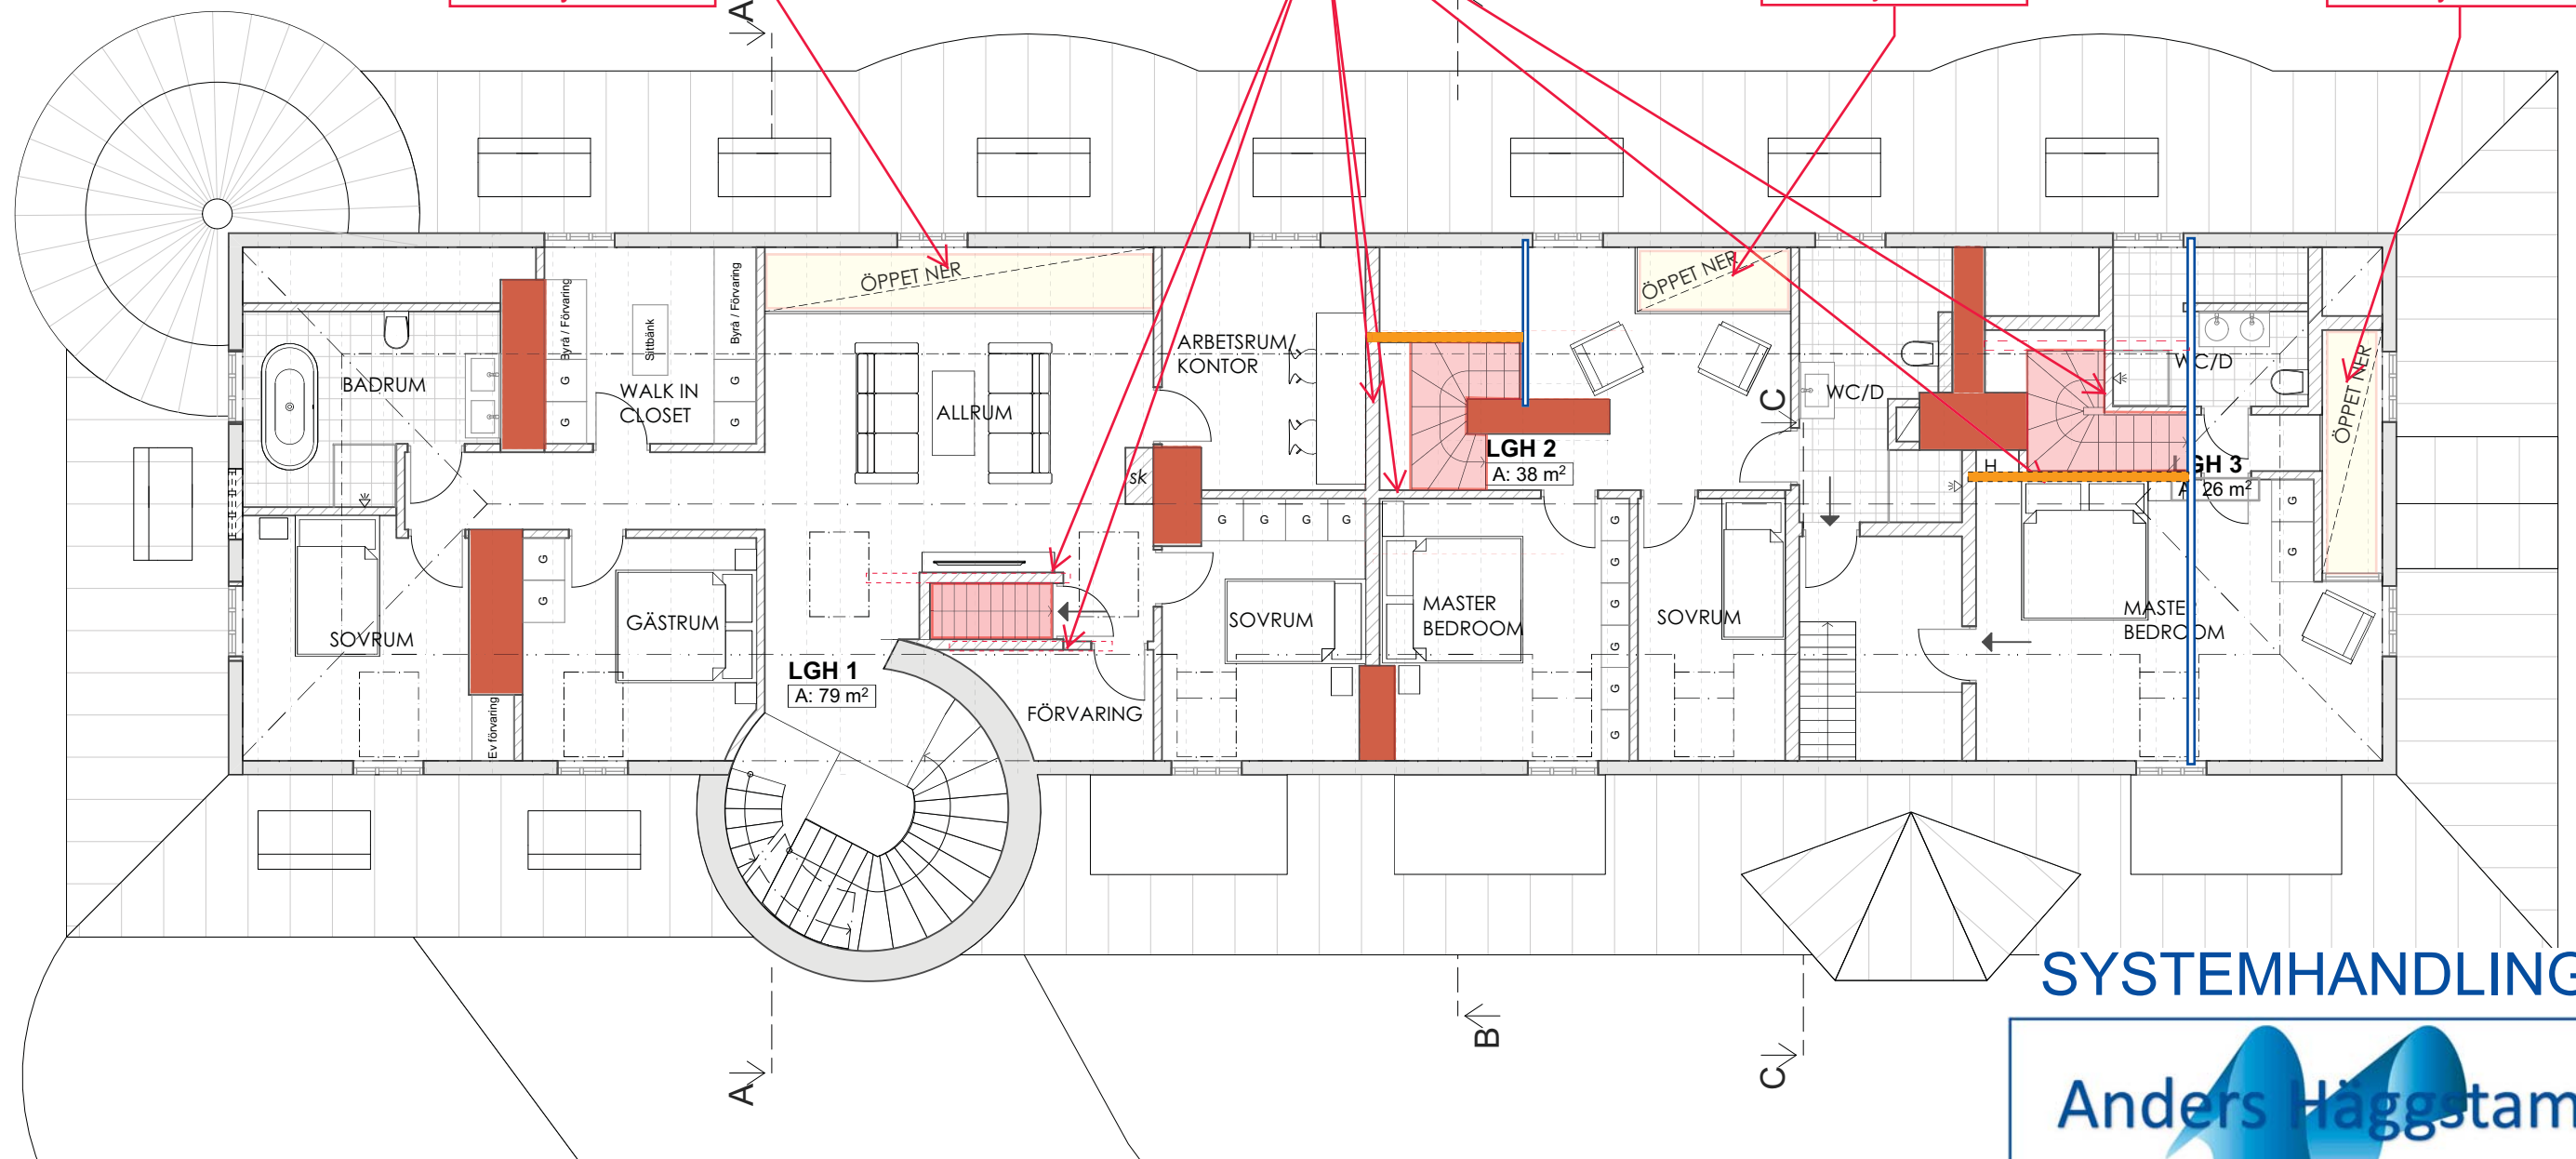

LOFTPLAN, SKALA 1:100

K22.1-07

GRANSKAD

Av Anders Häggstam kl. 14:06:55, 2023-06-22

SKALA 1:100



SYSTEMHANDLING

Anders Häggstam
Civilingenjör M.Sc.C.E. CTH
Structural Engineering AB, est. 2015
ZIZ Ztackholms Idérika Ztatiker est. 1990, reorganized 2016

Vimansgatan 8
S-587 312 Linköping
Org.nr. 556983-0531
www.zizah.se

Medlemskap:
Förstagarna FR
Stockholms Byggnadsförening
IR Insatsingenjörerna (fd FFNG)
Chalmers Ingenjörssällskapet
Bromma Pistolskytteklubb
AMK, ÖFS

Tel: +46 (0) 708 53 05 51
+46 (0) 8 653 05 51
Mail: anders.haggstam@zizah.se

FKH 2023-02-24

BET ANT ÄNDRINGEN AVSER
BYGGLOVSHANDLING

DATUM SIGN

VOLONTÄREN 1

LOFTPLAN

UPPDNR 2209
DATUM 2023-02-xx
ANSVARIG Ulrika Ax


SKALA 1:100

NUMMER A00-02

BET

ENDAST FÖR INFORMATION

8 nya takfönster
i möljigate mån mellan bef. takstolar.
Annars förtärkning och avvaxling

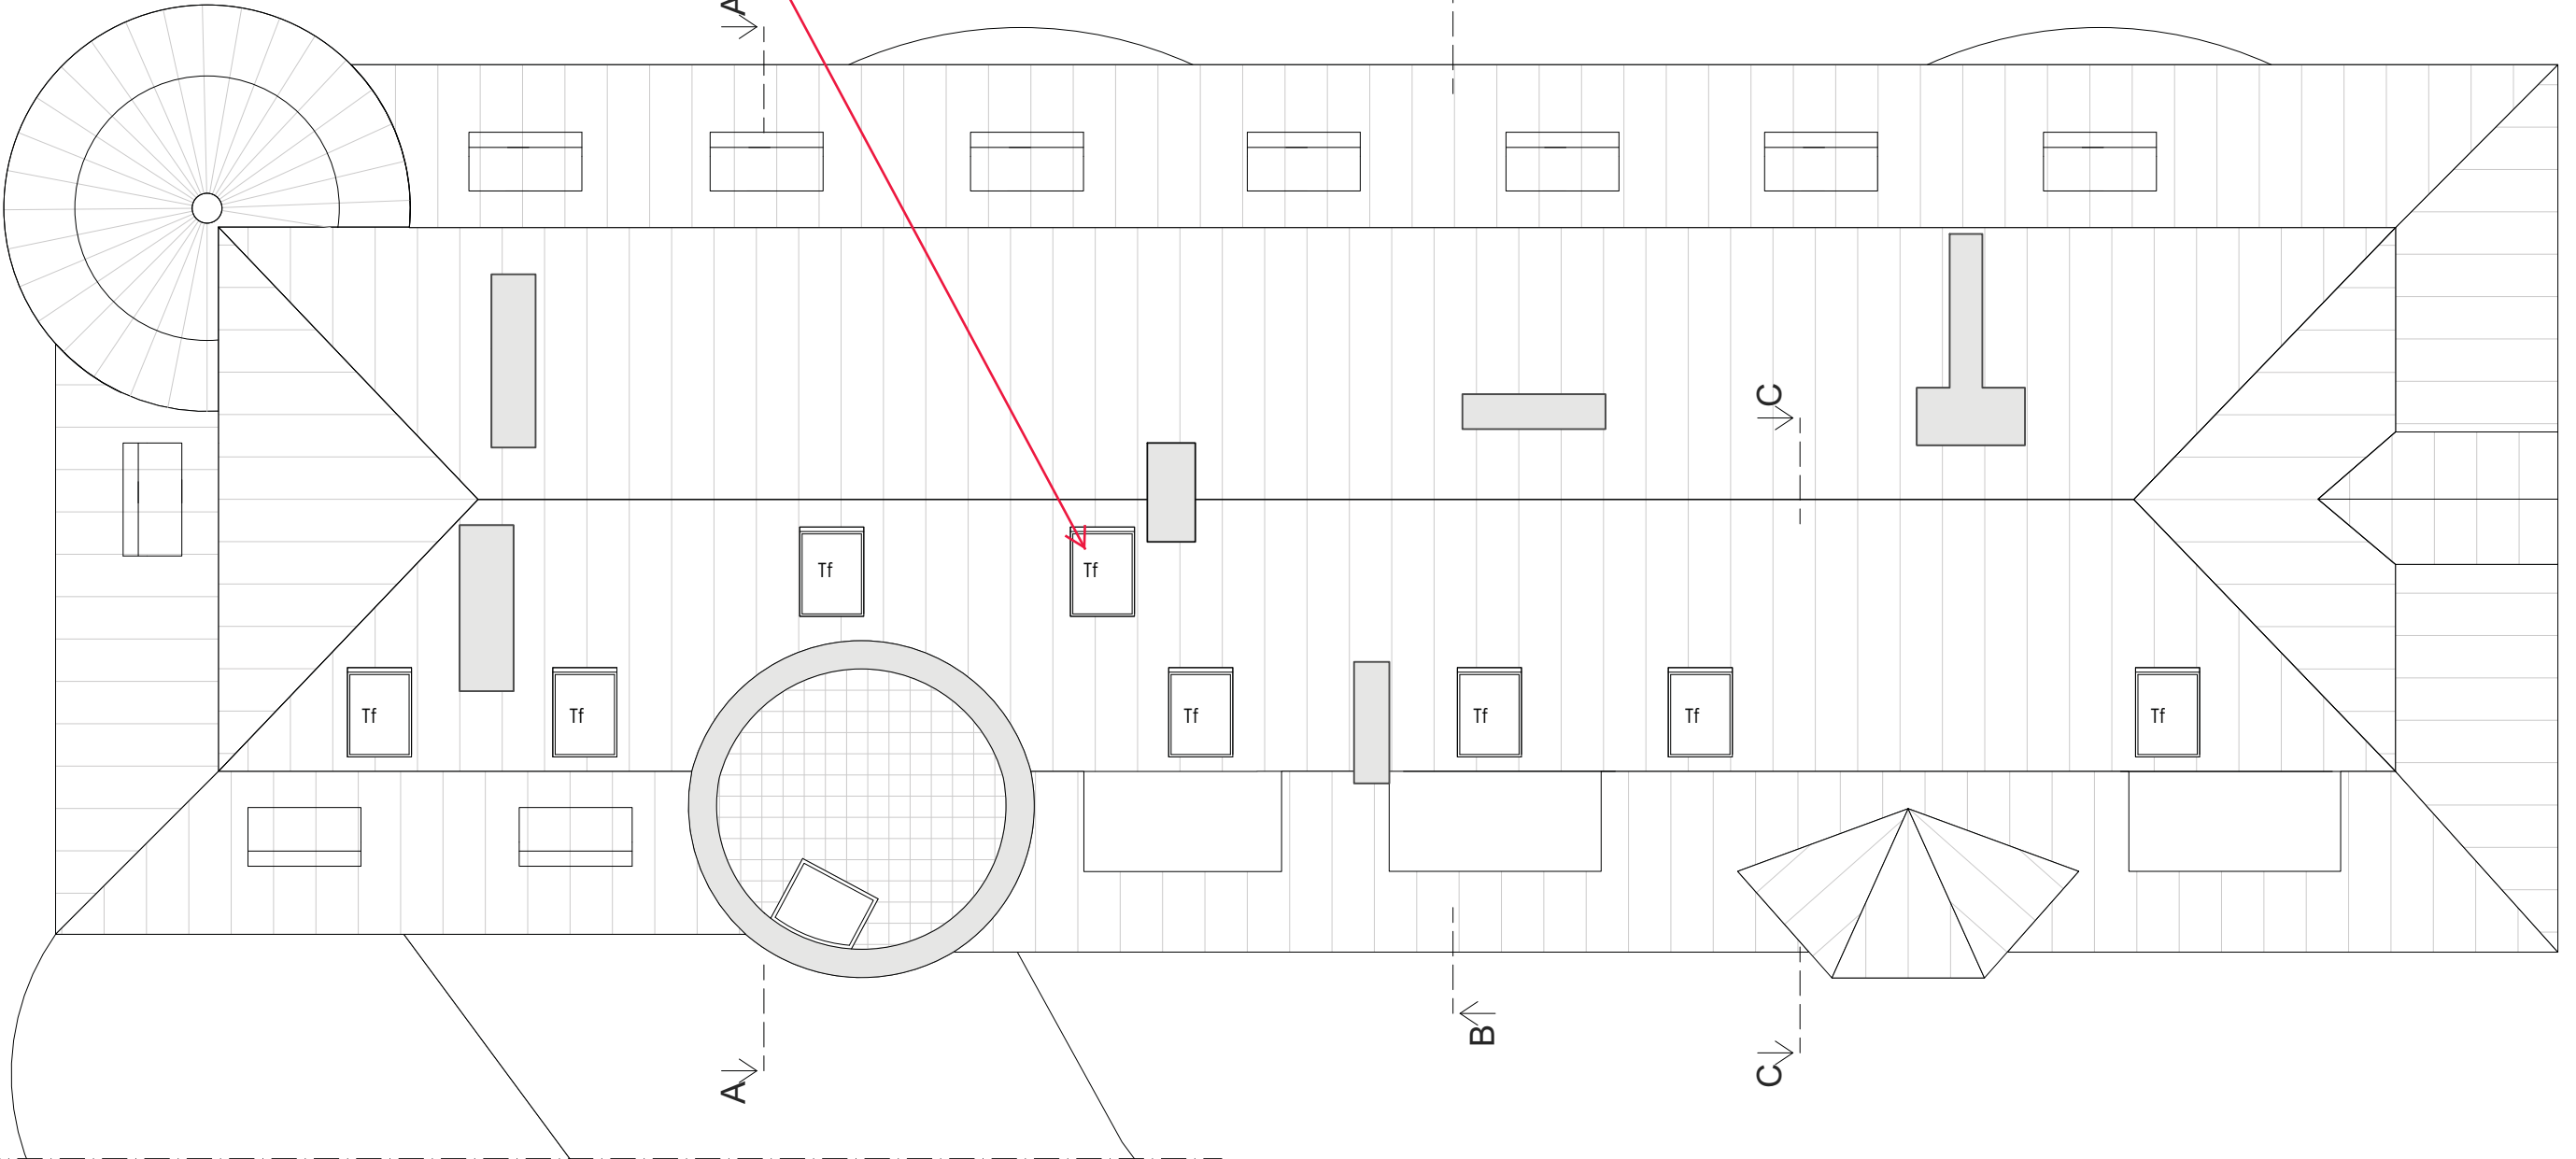

TAKPLAN, SKALA 1:100

TAKPLAN 2023

SKALA 1:100



Ax Arkitekter

FHK 2023-02-24

BET ANT ÄNDRINGEN AVSER	DATUM	SIGN
-------------------------	-------	------

BYGGLOVSHANDLING

VOLONTÄREN 1

TAKPLAN

UPPDR NR 2209
RITAD AV UA
HANDLAGGAR UA

DATUM
2023-02-xx

ANSVARIG
Ulrika Ax


SKALA
1:100

NUMMER
A00-03

ET

DORPH och HÖÖG
ARKITEKTER
25 FEB 1908
Dorph och Höög

ENDAST FÖR INFORMATION

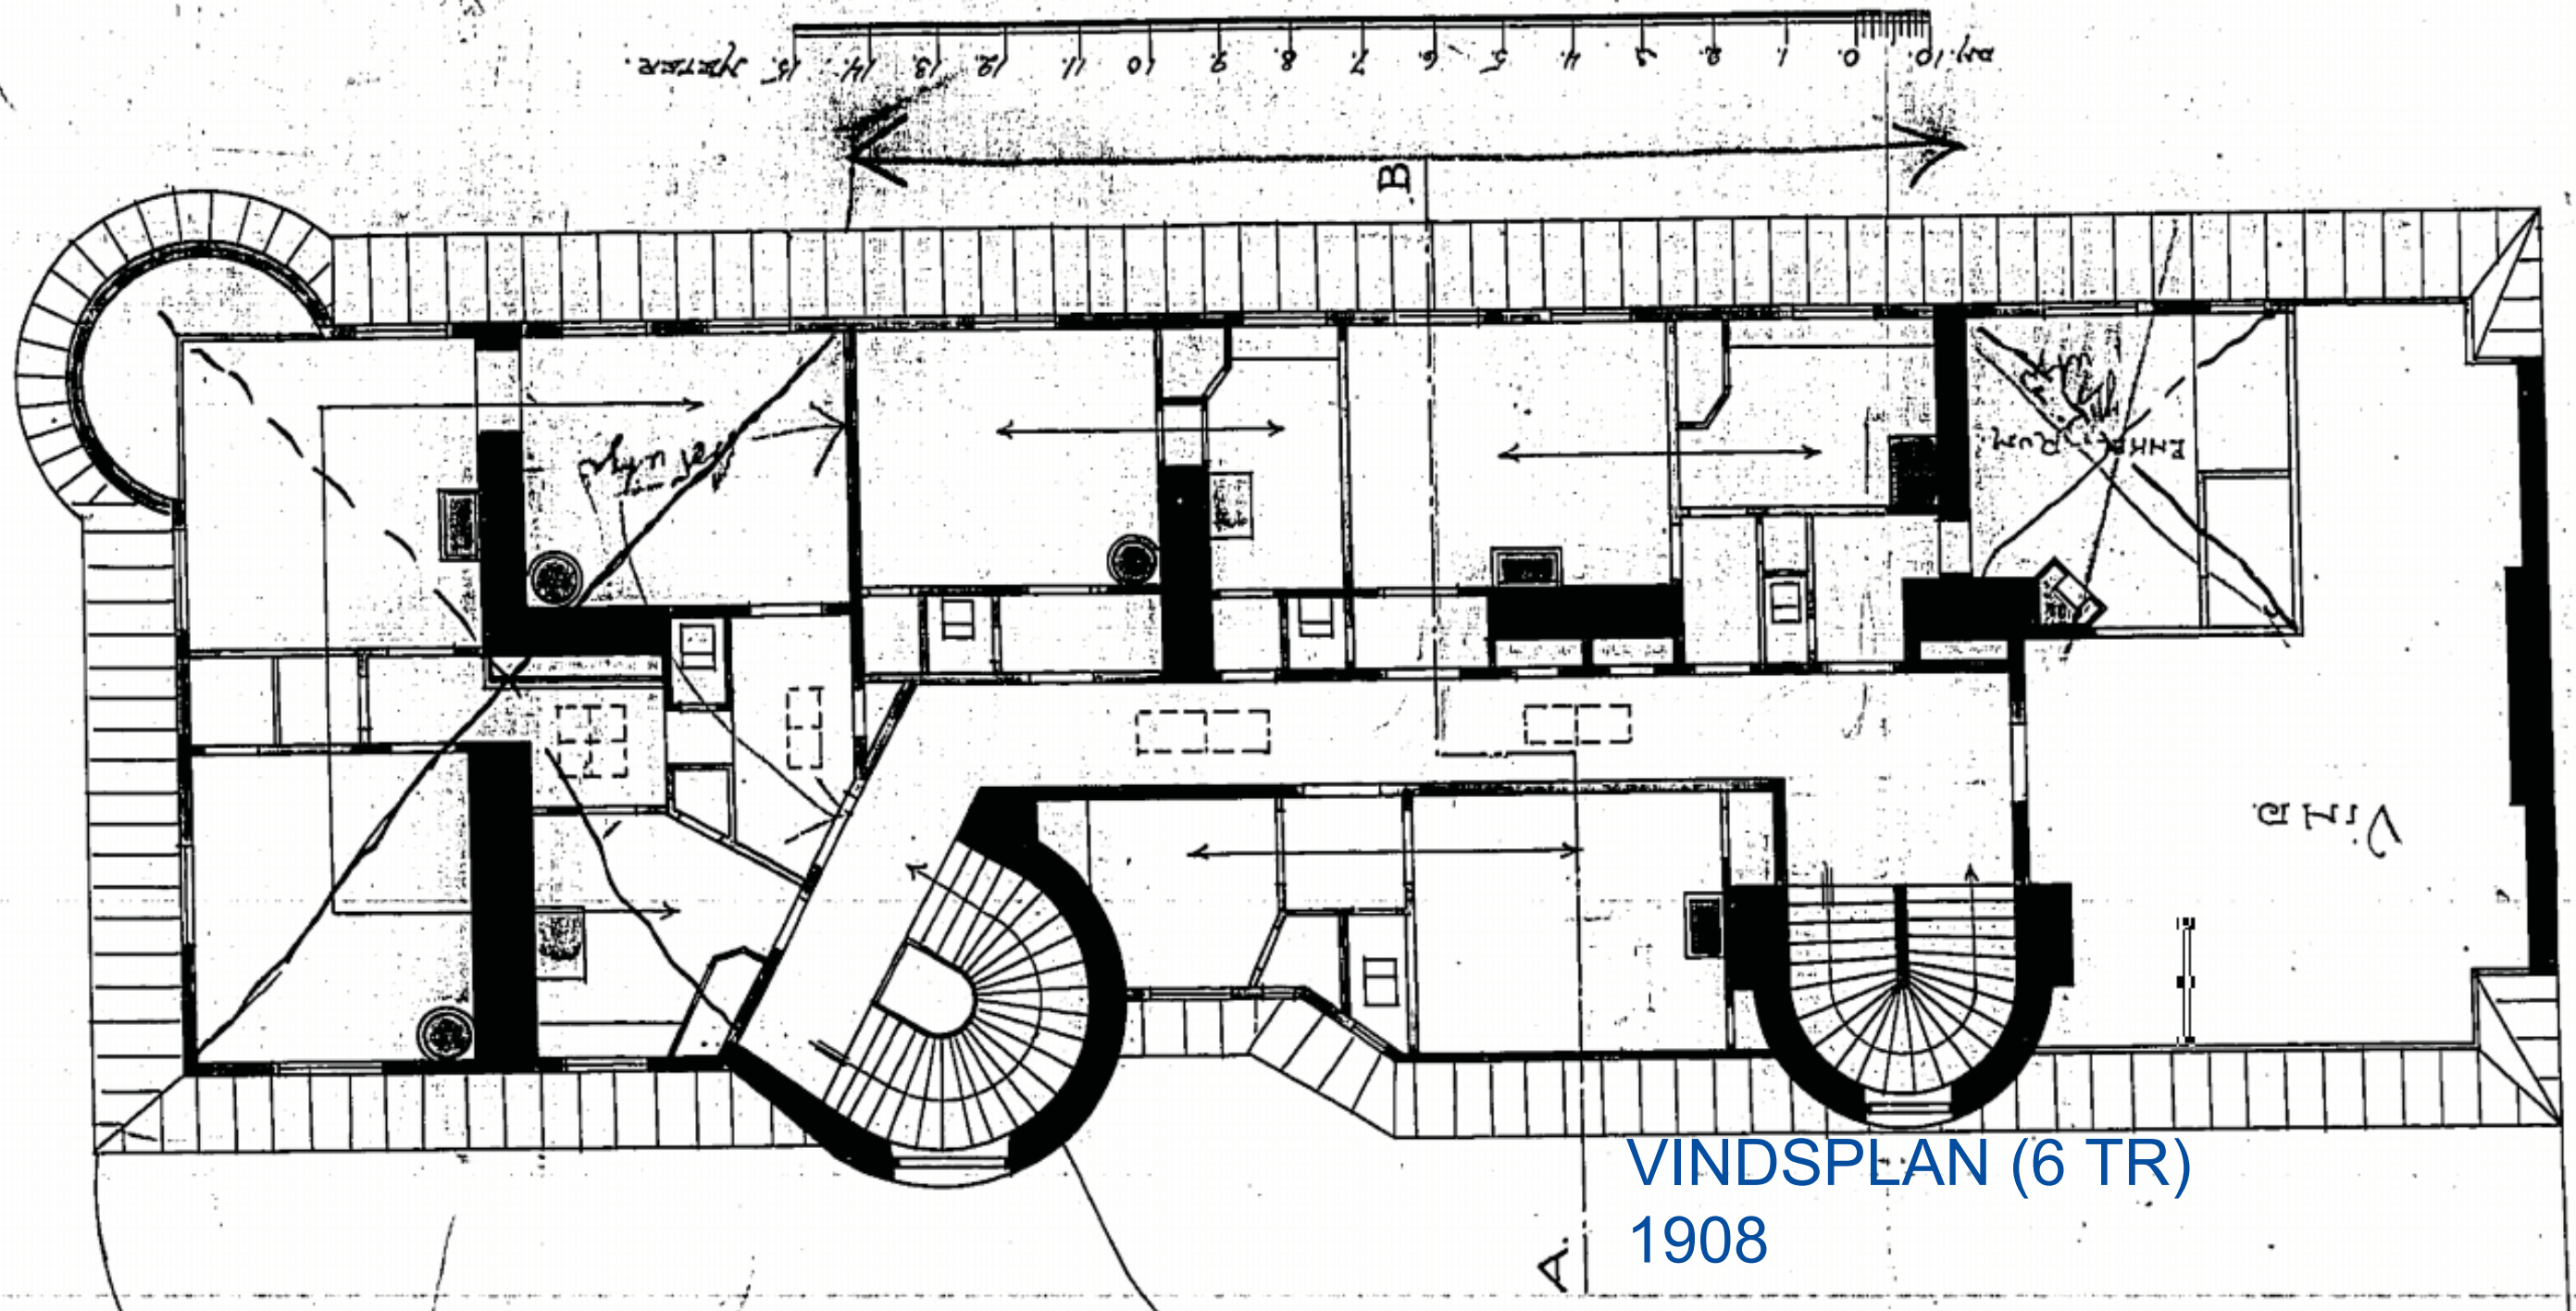

ENDAST FÖR INFORMATION

DORPH OCH HÖÖG
ARKITEKTER
18 JUN. 1906

