



FASAD MOT NORR





FASAD MOT VÄSTER



Ritningen är skyddad enligt upphovsrättslagen och får inte kopieras, spridas eller i övrigt användas utan upphovsmannens medgivande

Inkom till Stockholms stadsbyggnadskontor - 2023-06-11, Dnr 2022-12434
Tillhör Stockholms stadsbyggnadsnämnds beslut, Lov med startbesked - Bifall - 2023-07-06, Handl. Sofie Östberg

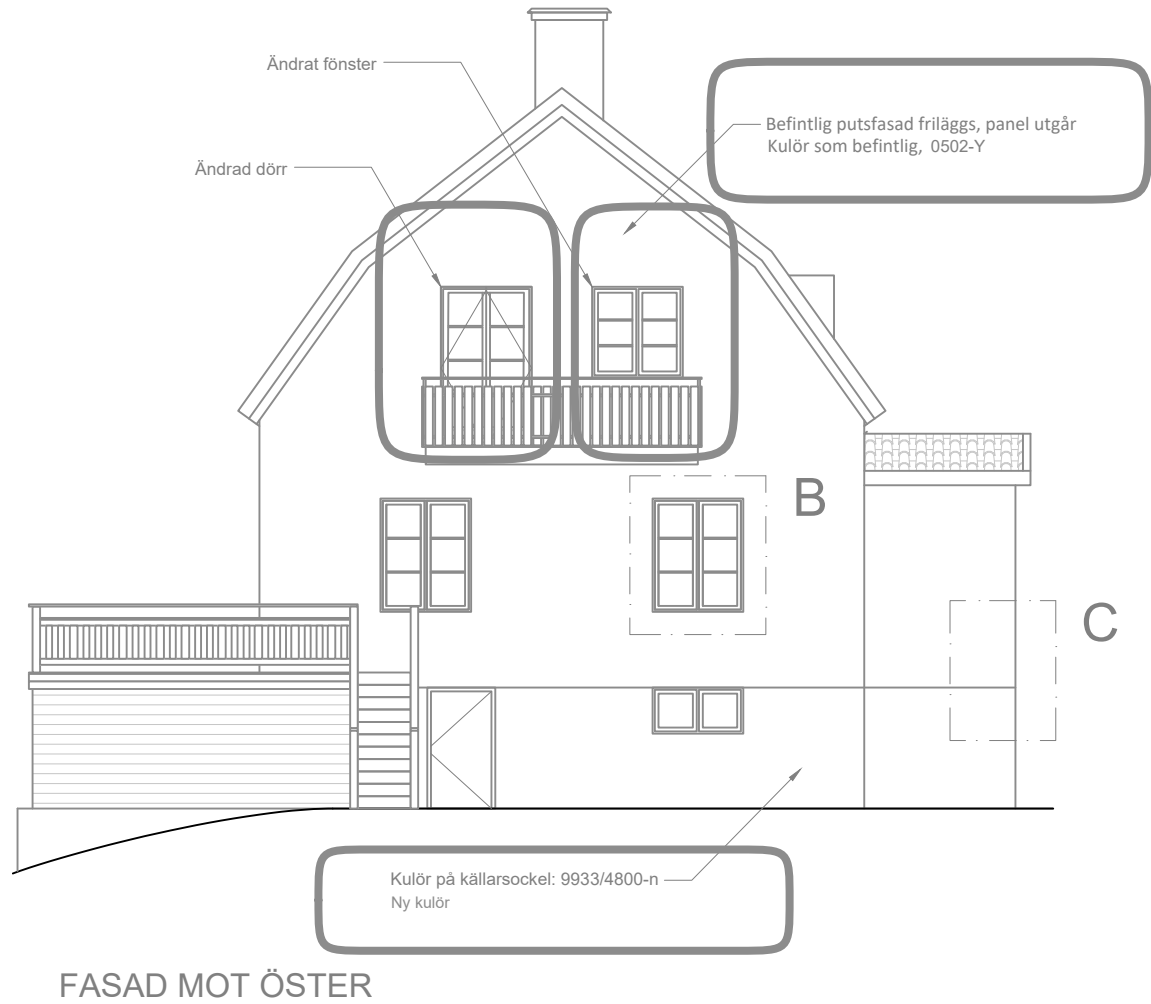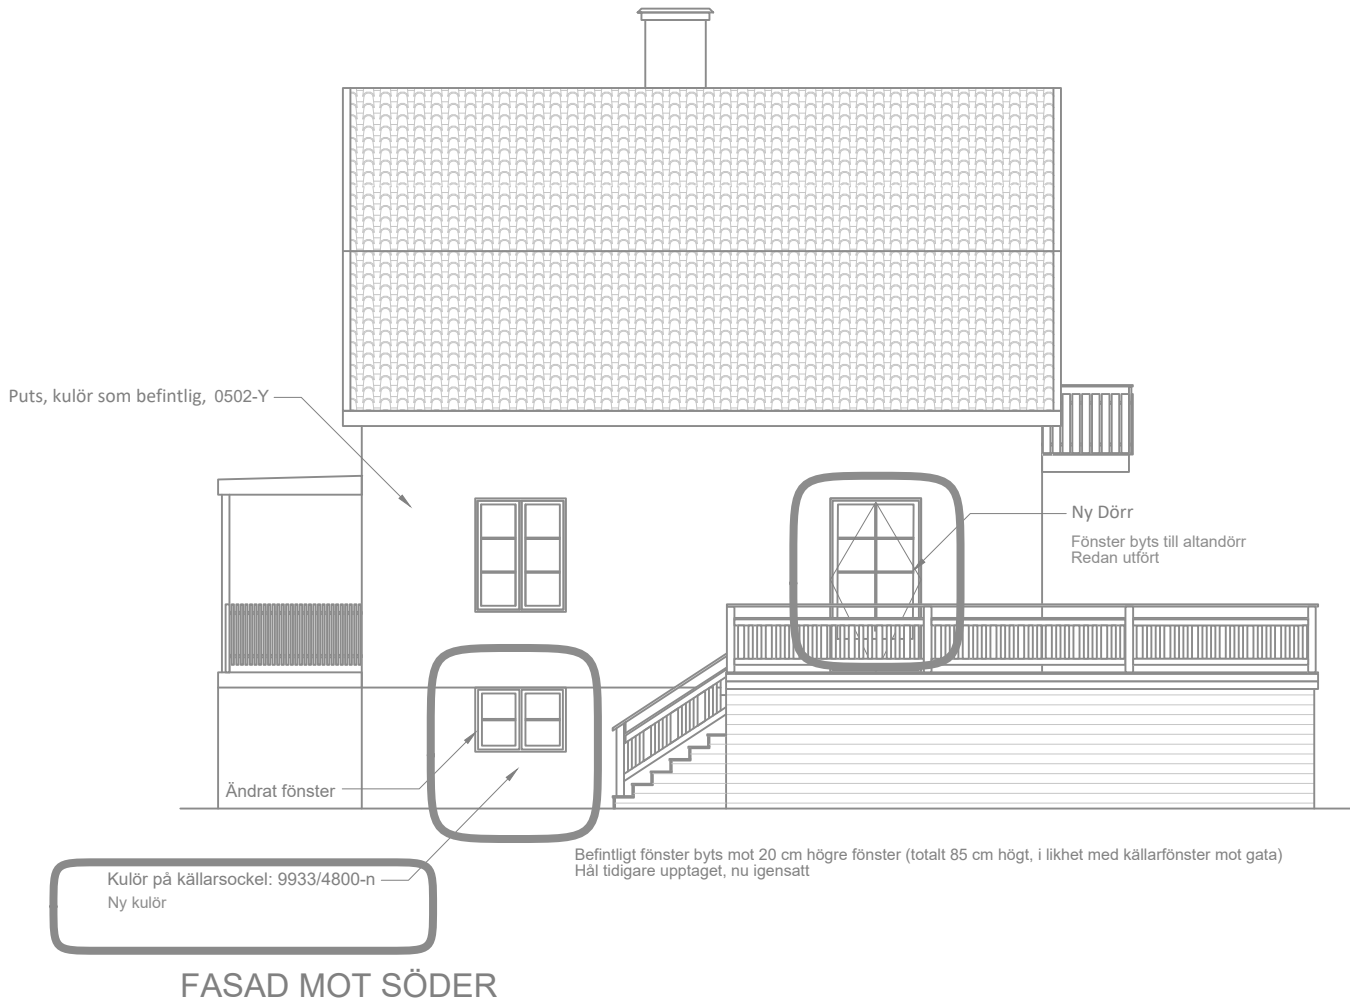

METER
0 1 2 3 4 5

BYGGLOVSRITNING

STOCKSÅGEN 10

SKALA 1:100 (A3)

ANSV. ARKITEKT: CLAS VALLIN

RITAD AV: ROBERT AL HADDAD

2023.04.30

CLAS VALLIN ARKITEKTER AB - Nyckelbyvägen 47 - 178 90 Ekerö - 08-560 203 90 - Mob: 0704-918 104 - info@clasvallin.com - www.clasvallin.com

Ritningen är skyddad enligt upphovsrättslagen och får inte kopieras, spridas eller i övrigt användas utan upphovsmannens medgivande