Inkom till Stockholms stadsbyggnadskontor - 2023-08-23. Dnr 2019-10233

2023.05.04, 19:09:19 C:\Users\sebbo\Documents\4.1.4.5_IME_sebastian.backe@ime.se.rvt

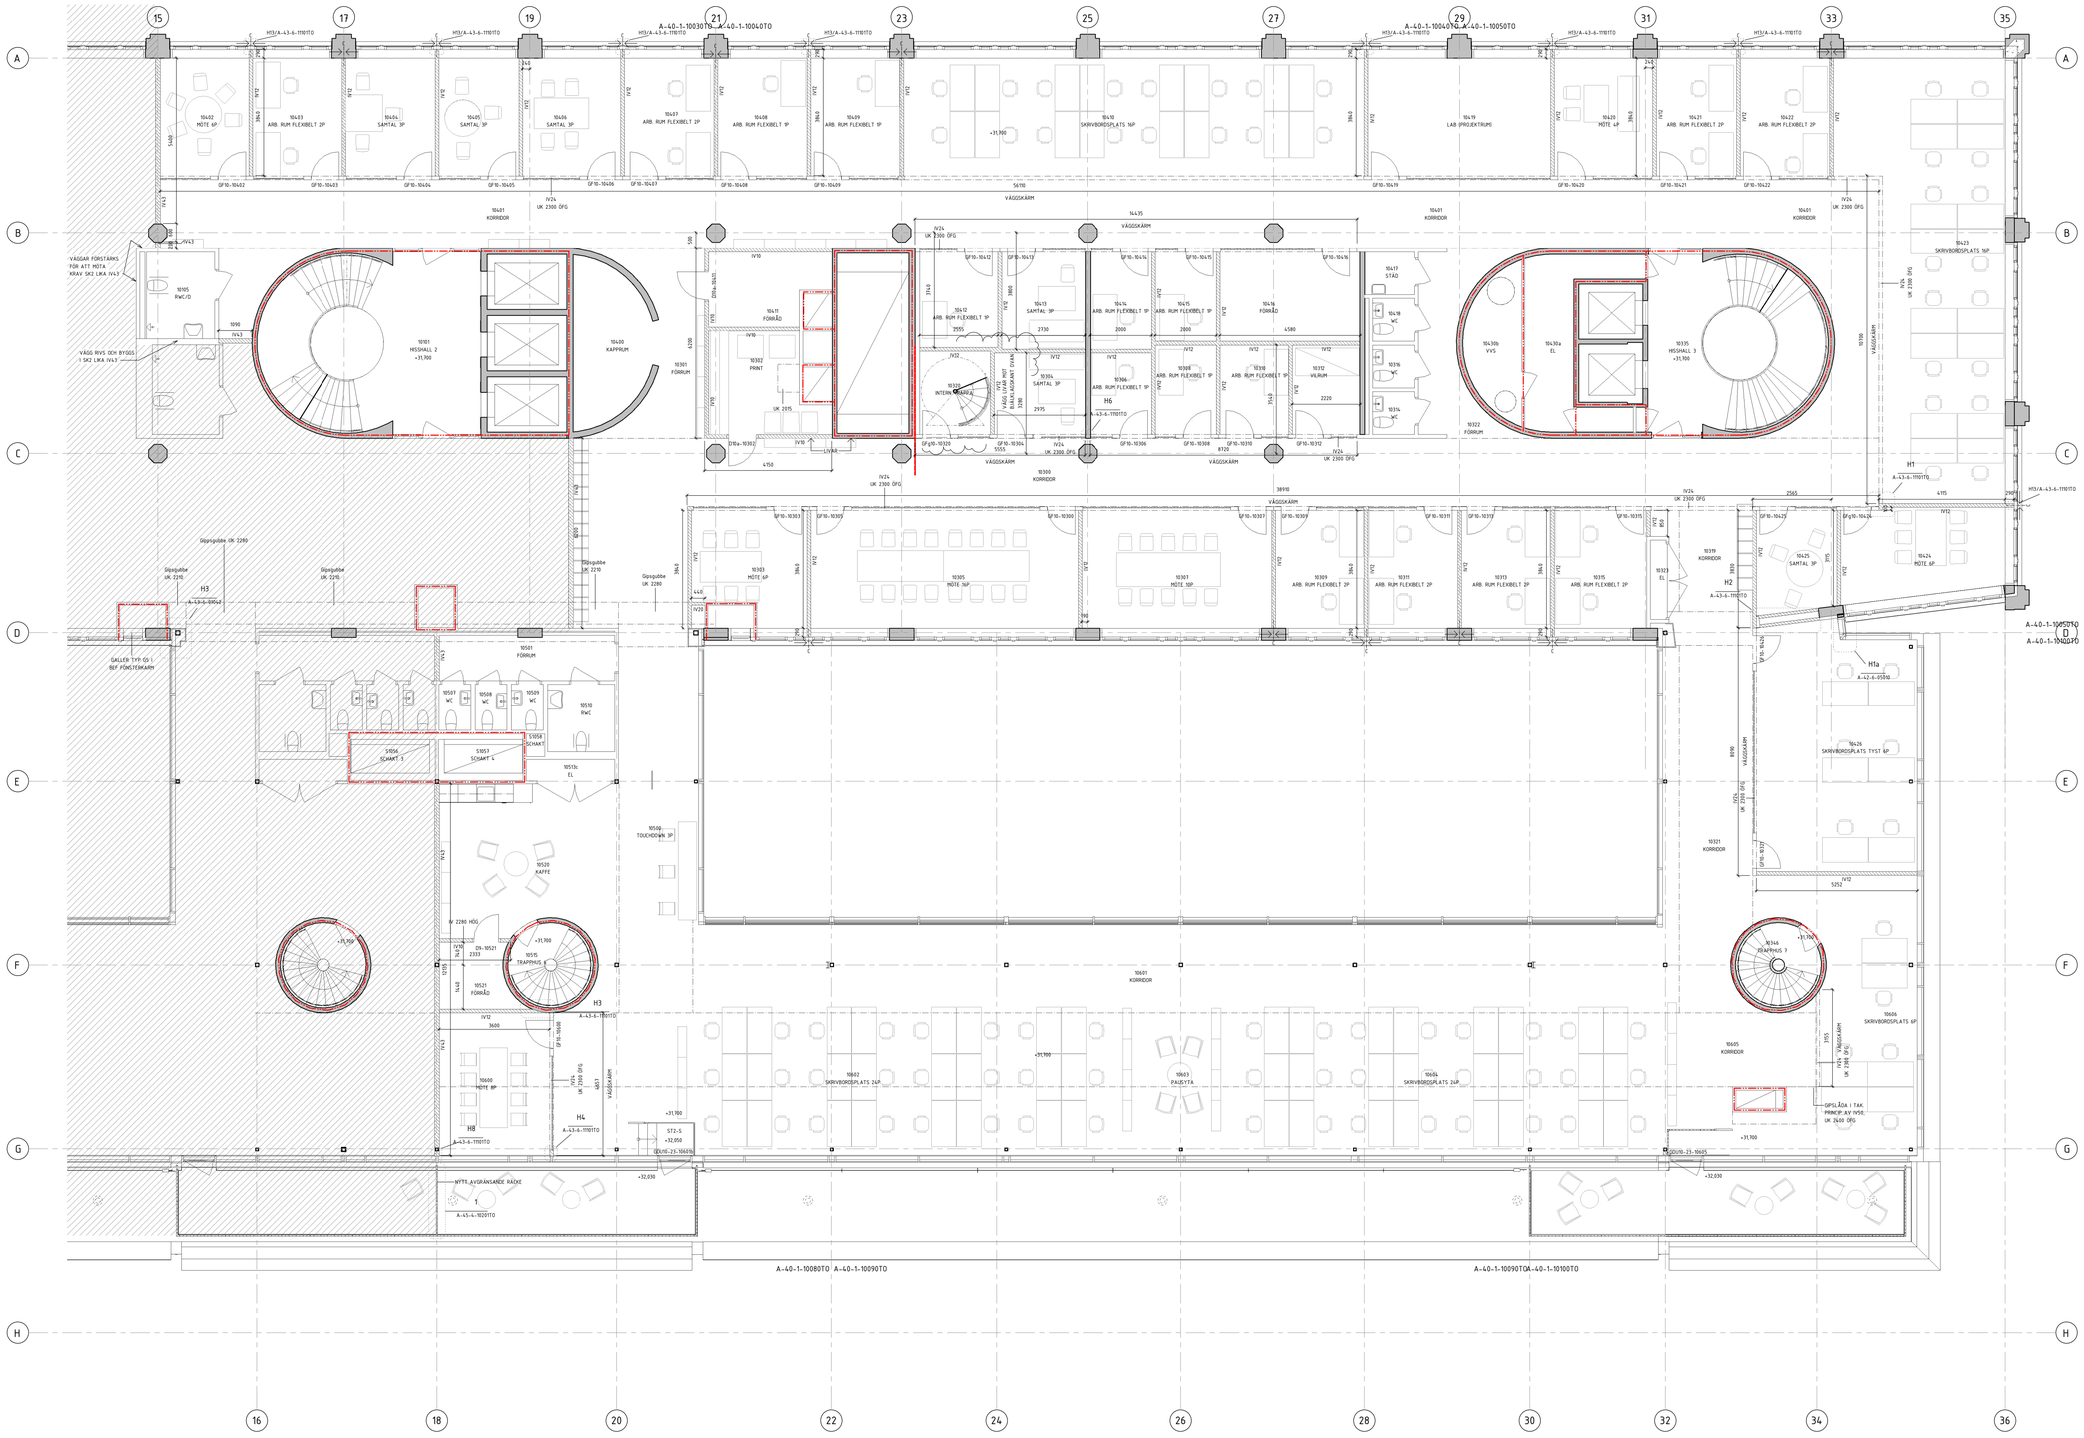
A-40-1-10030TO A-40-1-10040TO
A-40-1-10040TO A-40-1-10050TO
A-40-1-10080TO A-40-1-10090TO
A-40-1-10090TO A-40-1-10100TO
A-40-1-10050TO
A-40-1-10040TO
10401 KORRIDOR
10400 KAPPRUM
10501 FÖRRUM
10531 FÖRRÅD
10600 MÖTE 8P
10601 KORRIDOR
10602 SKRIVBORDSPLATS 2LP
10603 PAUSYTA
10604 SKRIVBORDSPLATS 2LP
10605 KORRIDOR
10606 SKRIVBORDSPLATS 6P
10423 SKRIVBORDSPLATS 16P
10426 SKRIVBORDSPLATS TYST 6P
10321 KORRIDOR
10322 FÖRRUM
10300 KORRIDOR
10319 KORRIDOR
10105 RWC/D
10301 FÖRRUM
10411 FÖRRÅD
10412 ARB. RUM FLEXBELT 1P
10413 SAMTAL 3P
10414 ARB. RUM FLEXBELT 1P
10415 ARB. RUM FLEXBELT 1P
10416 FÖRRÅD
10417 STÄD
10418 WC
10419 LAB (PROJEKTRUM)
10420 MÖTE 6P
10421 ARB. RUM FLEXBELT 2P
10422 ARB. RUM FLEXBELT 2P
10422 SAMTAL 3P
10424 MÖTE 6P
10302 PRINT
10303 MÖTE 6P
10304 SAMTAL 3P
10305 MÖTE 16P
10306 ARB. RUM FLEXBELT 1P
10307 MÖTE 16P
10308 ARB. RUM FLEXBELT 1P
10309 ARB. RUM FLEXBELT 2P
10310 ARB. RUM FLEXBELT 1P
10311 ARB. RUM FLEXBELT 2P
10312 VILRUM
10313 ARB. RUM FLEXBELT 2P
10315 ARB. RUM FLEXBELT 2P
10316 WC
10317 WC
10319 KORRIDOR
10323 EL
10425 SAMTAL 3P
10426 SKRIVBORDSPLATS TYST 6P
10430a EL
10430b VVS
10500 TOUCHDOWN 3P
10501 FÖRRUM
10507 WC
10508 WC
10509 WC
10510 RWC
10513c EL
10520 KAFFE
10531 FÖRRÅD
