




D1

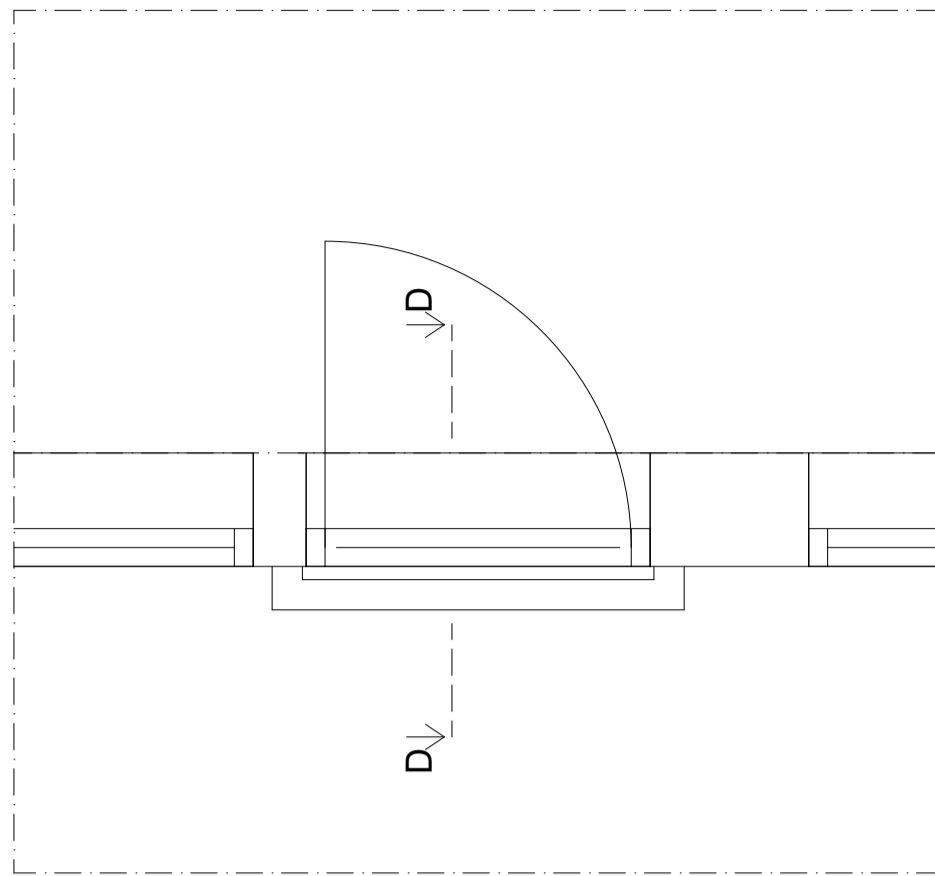

PLAN 2

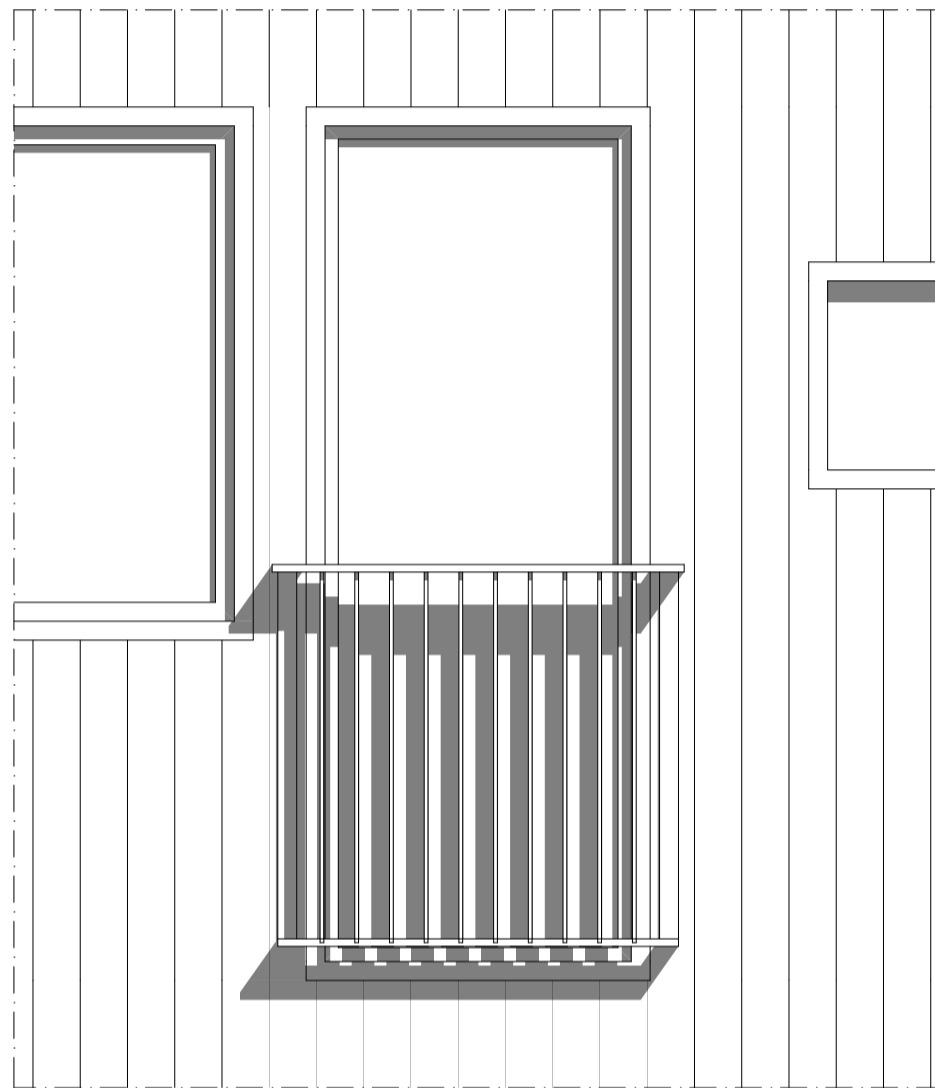


FASAD

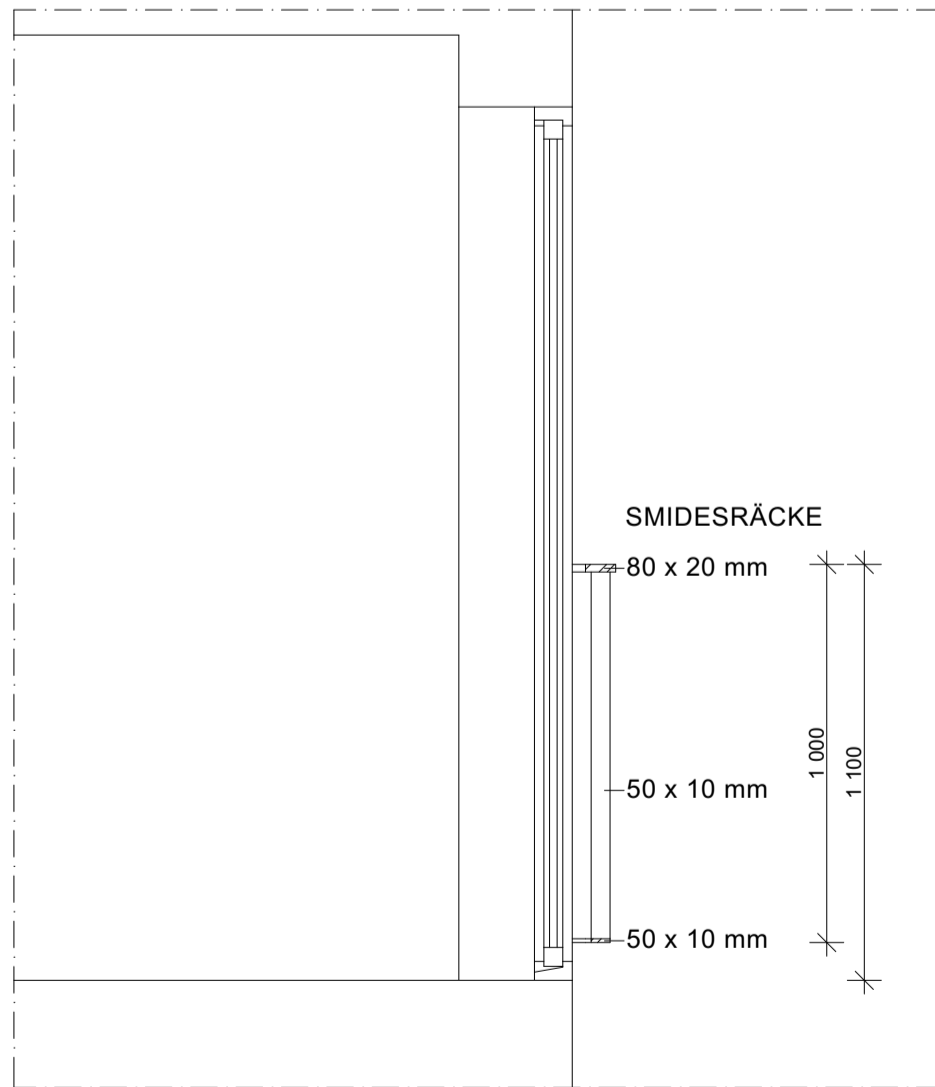


SNITT D-D

D2

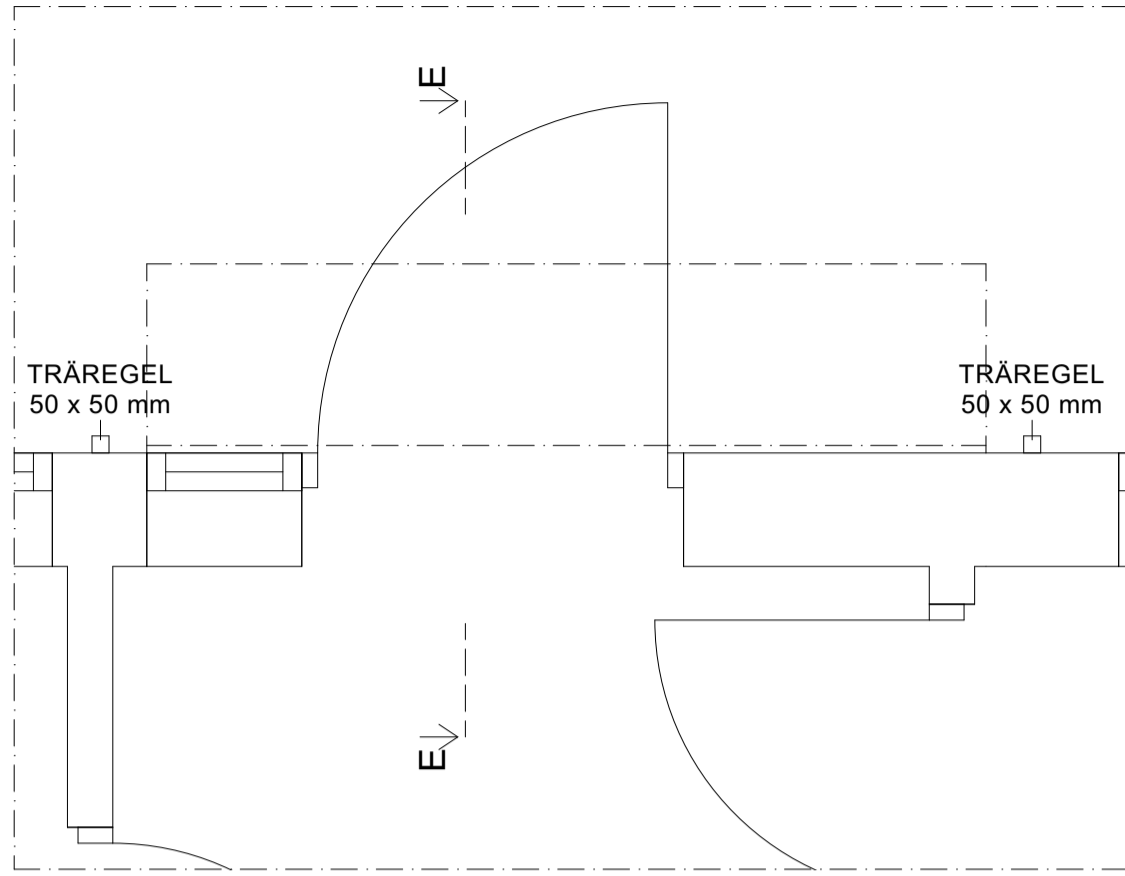


PLAN 1

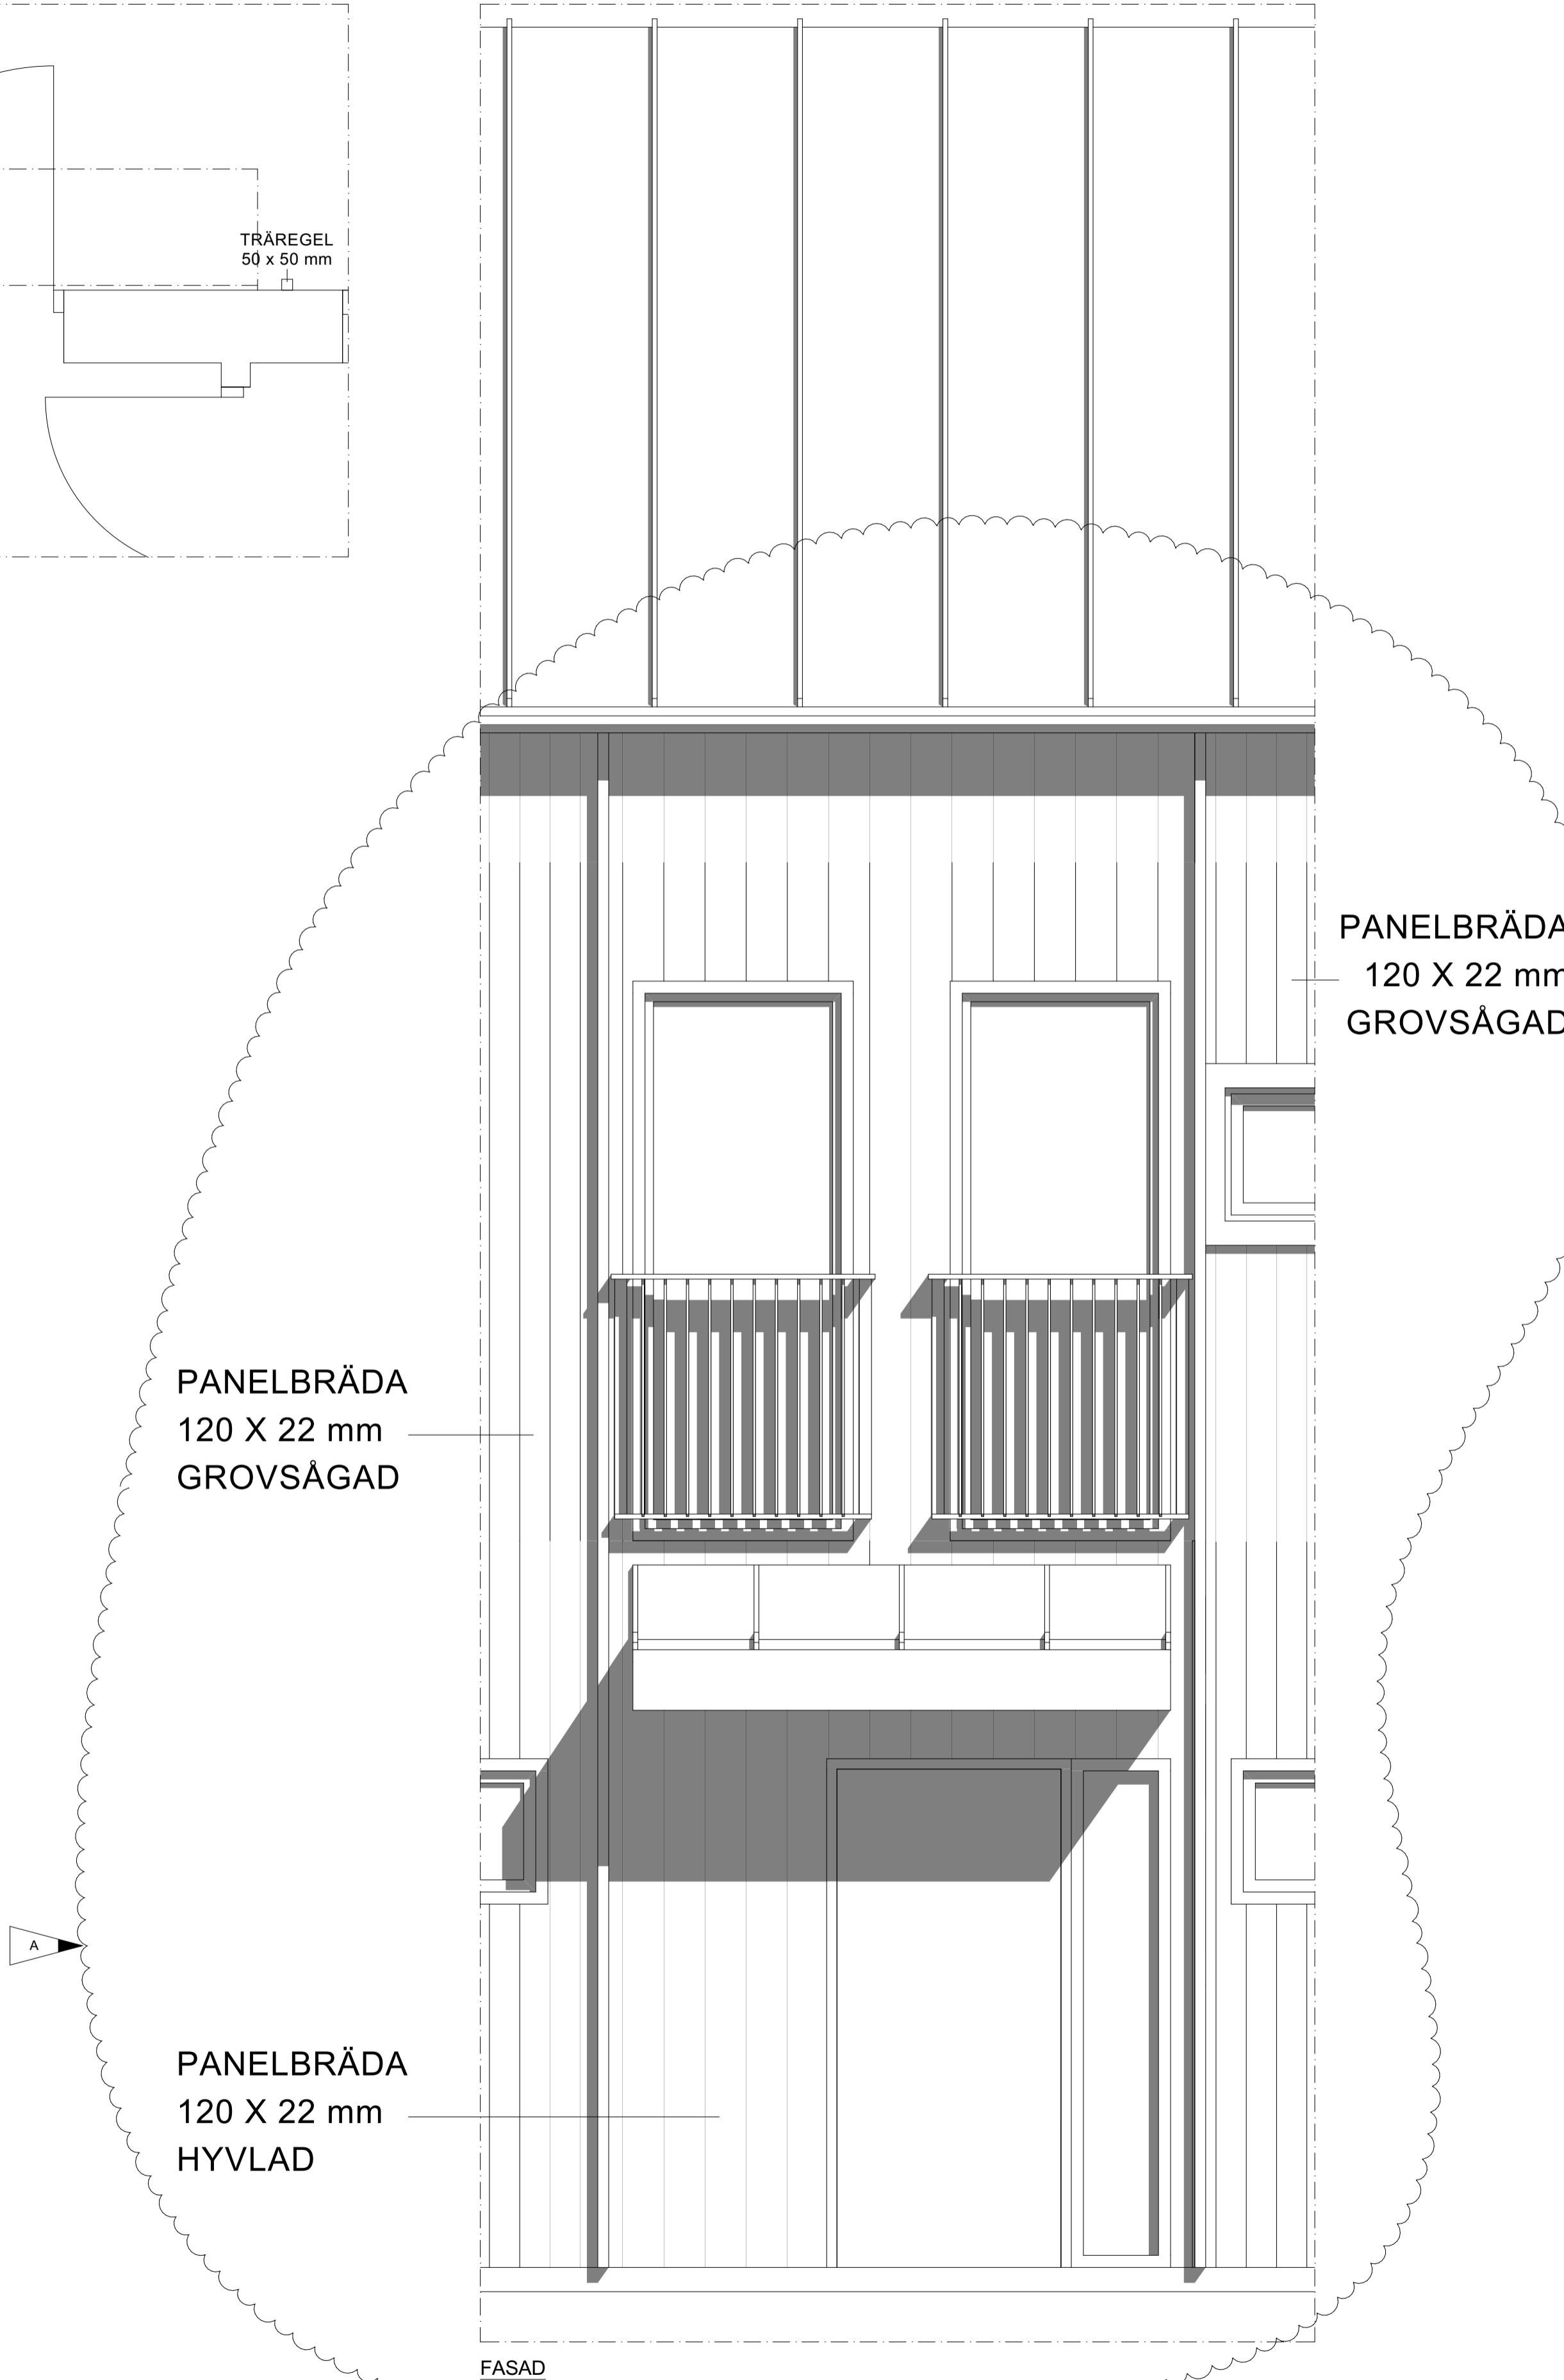

SKALA 1:20

0,1 0,5 1 1,5 2  
METER

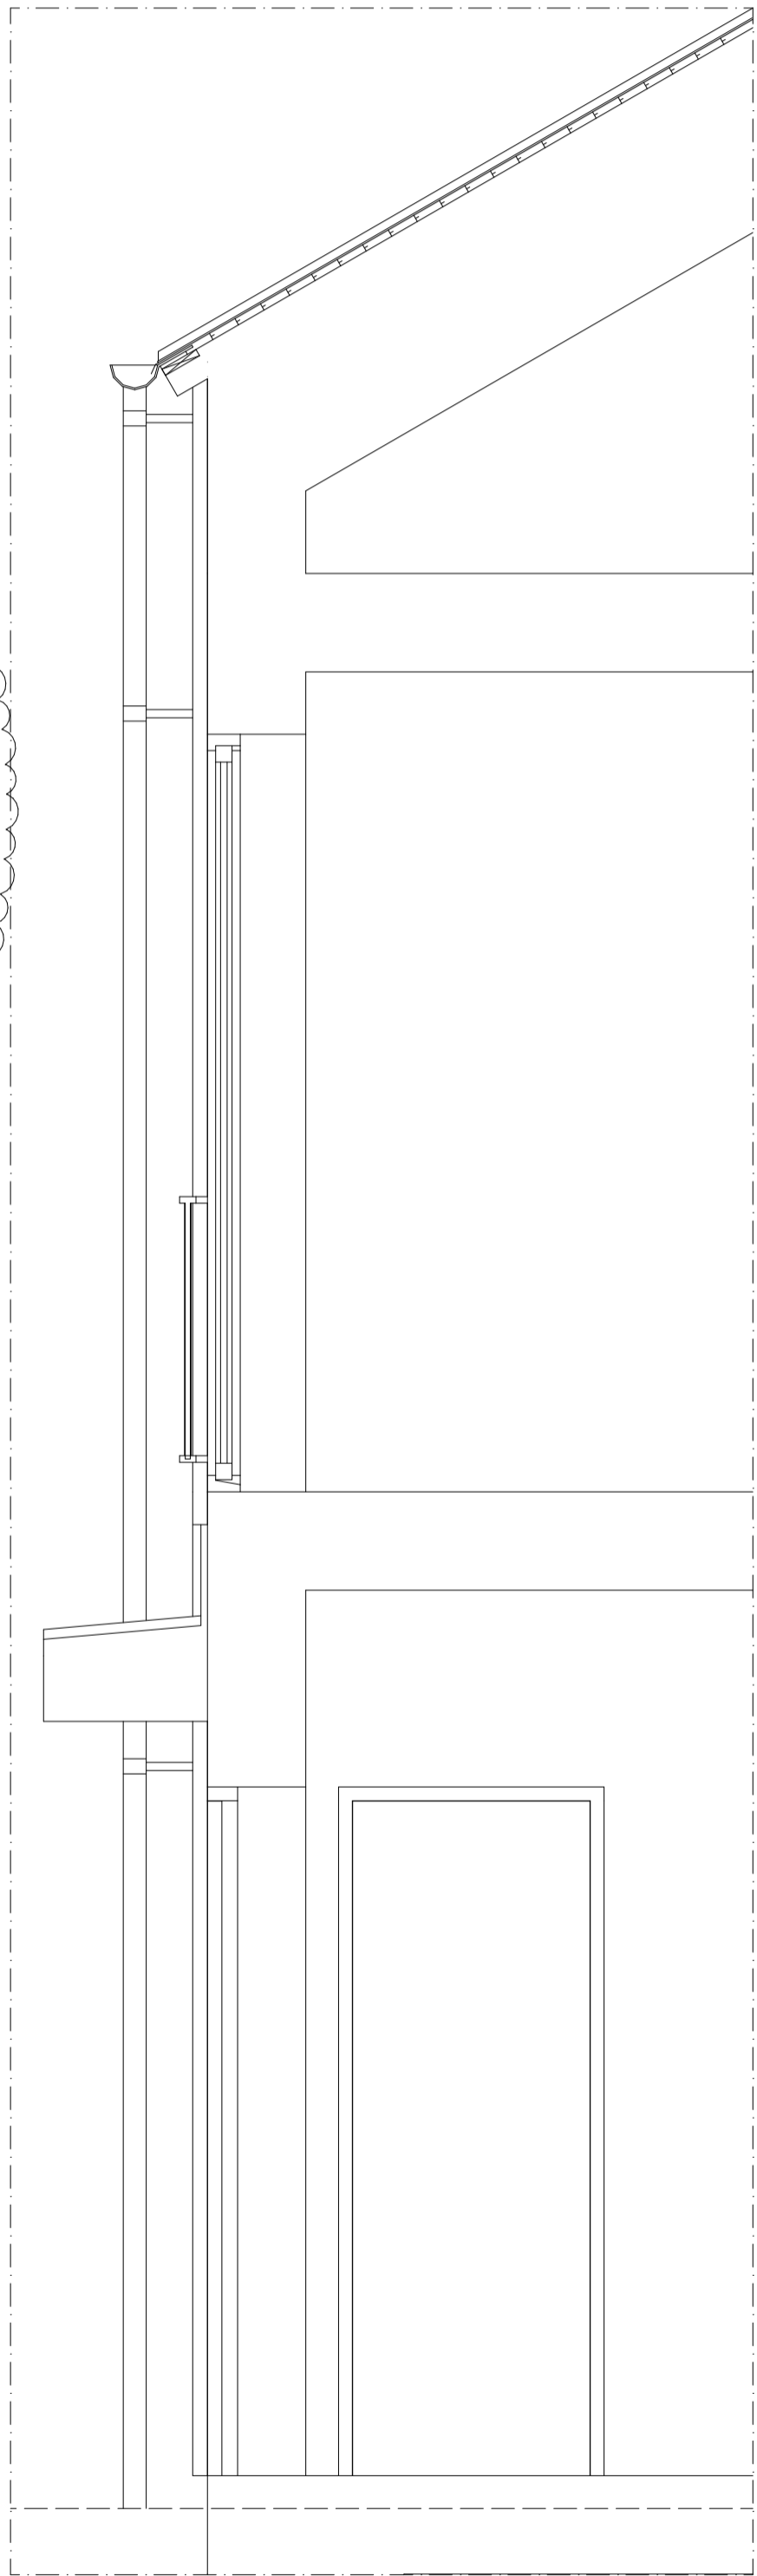

SNITT E-E

A	1	PANELER JUSTERADE	230817	HAJO
BET	ANT	ÄNDRING AVSER	DATUM	Sign.

## BYGGLOVHANDLING



## KAPELLMÄSTAREN 7 STOCKHOLMS KOMMUN

## NYBYGGNAD BOSTÄDER

Gisteråsstrand  
Arkitektur AB  
Akademigatan 4F  
831 40 Östersund  
063-57 00 90  
www.gisterasstrand.se

GIST  
ERÅS  
JÖST  
RAND  
ARKITEKTUR

UPPDRAG NR 22-4272-67602	RITAD AV HAJO	HANDLÄGGARE CHEL
DATUM 2023-08-08	ANSVARIG CHRISTEL ELVSGÅRD EKMAN	

NYBYGGNATION BOSTADSHUS  
HUS 1 & 2

DETALJER

SKALA 1:20	NUMMER A-04	BET A
---------------	----------------	----------