
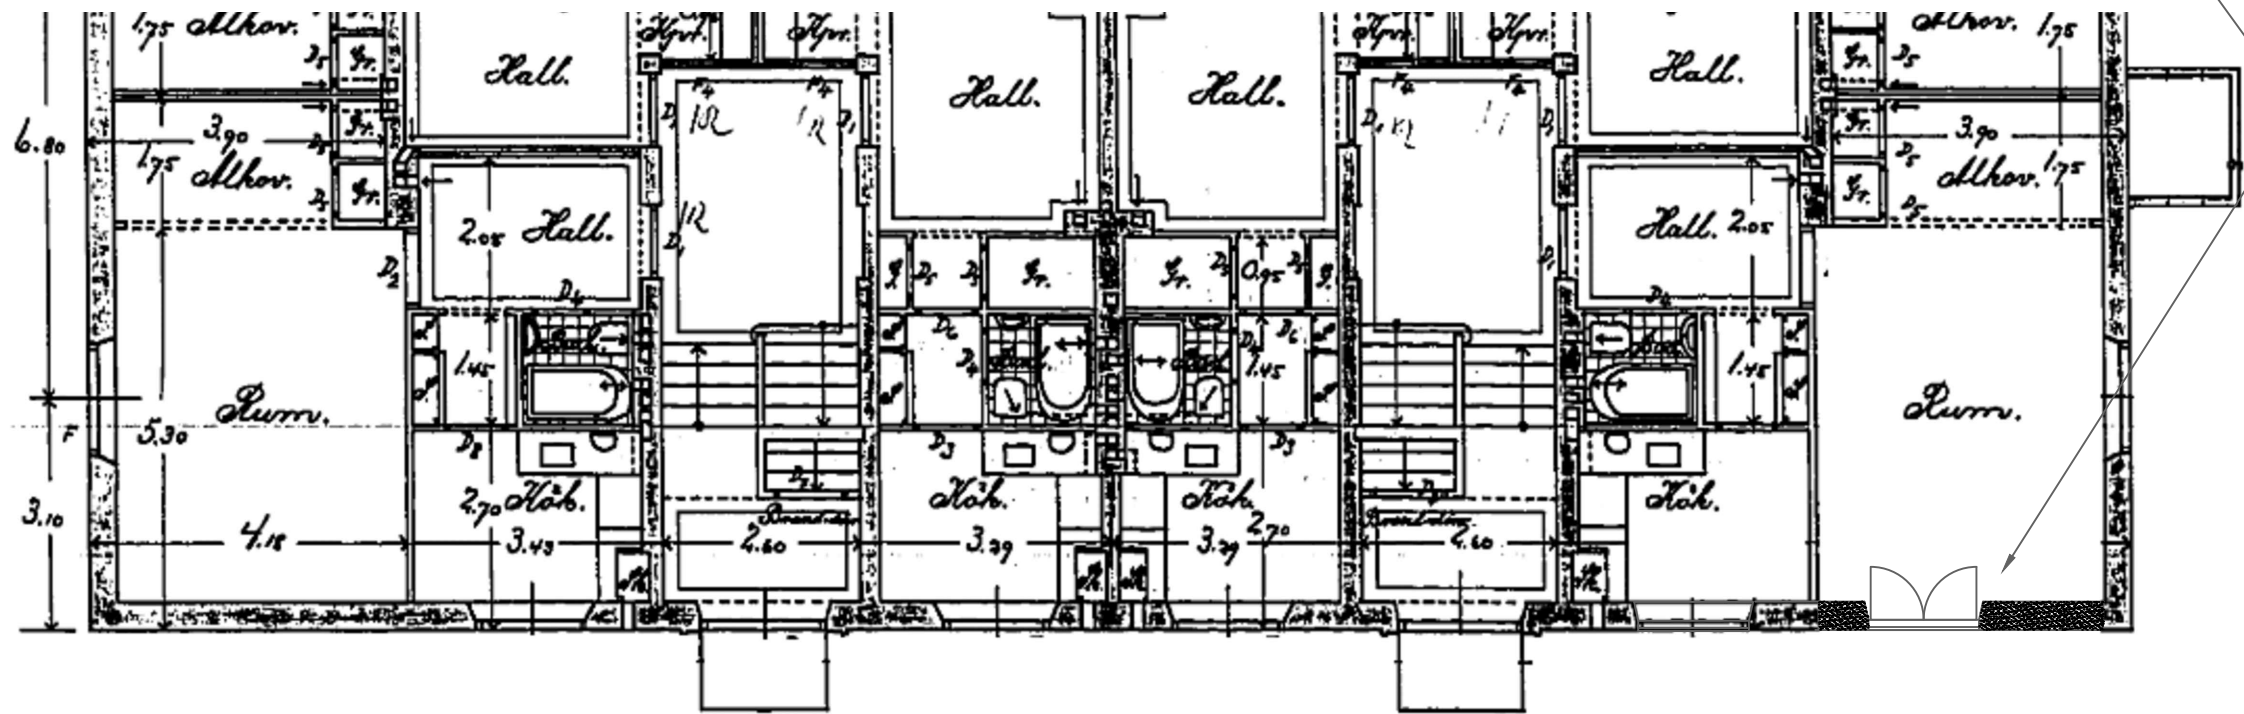


FÖRESKRIFTER:

Håltagning för ny
fönster/dörröppning.
Avväxling med
varmförzinkade L-stål i
vägg enligt K-ritning

Linjering med övriga
fönster

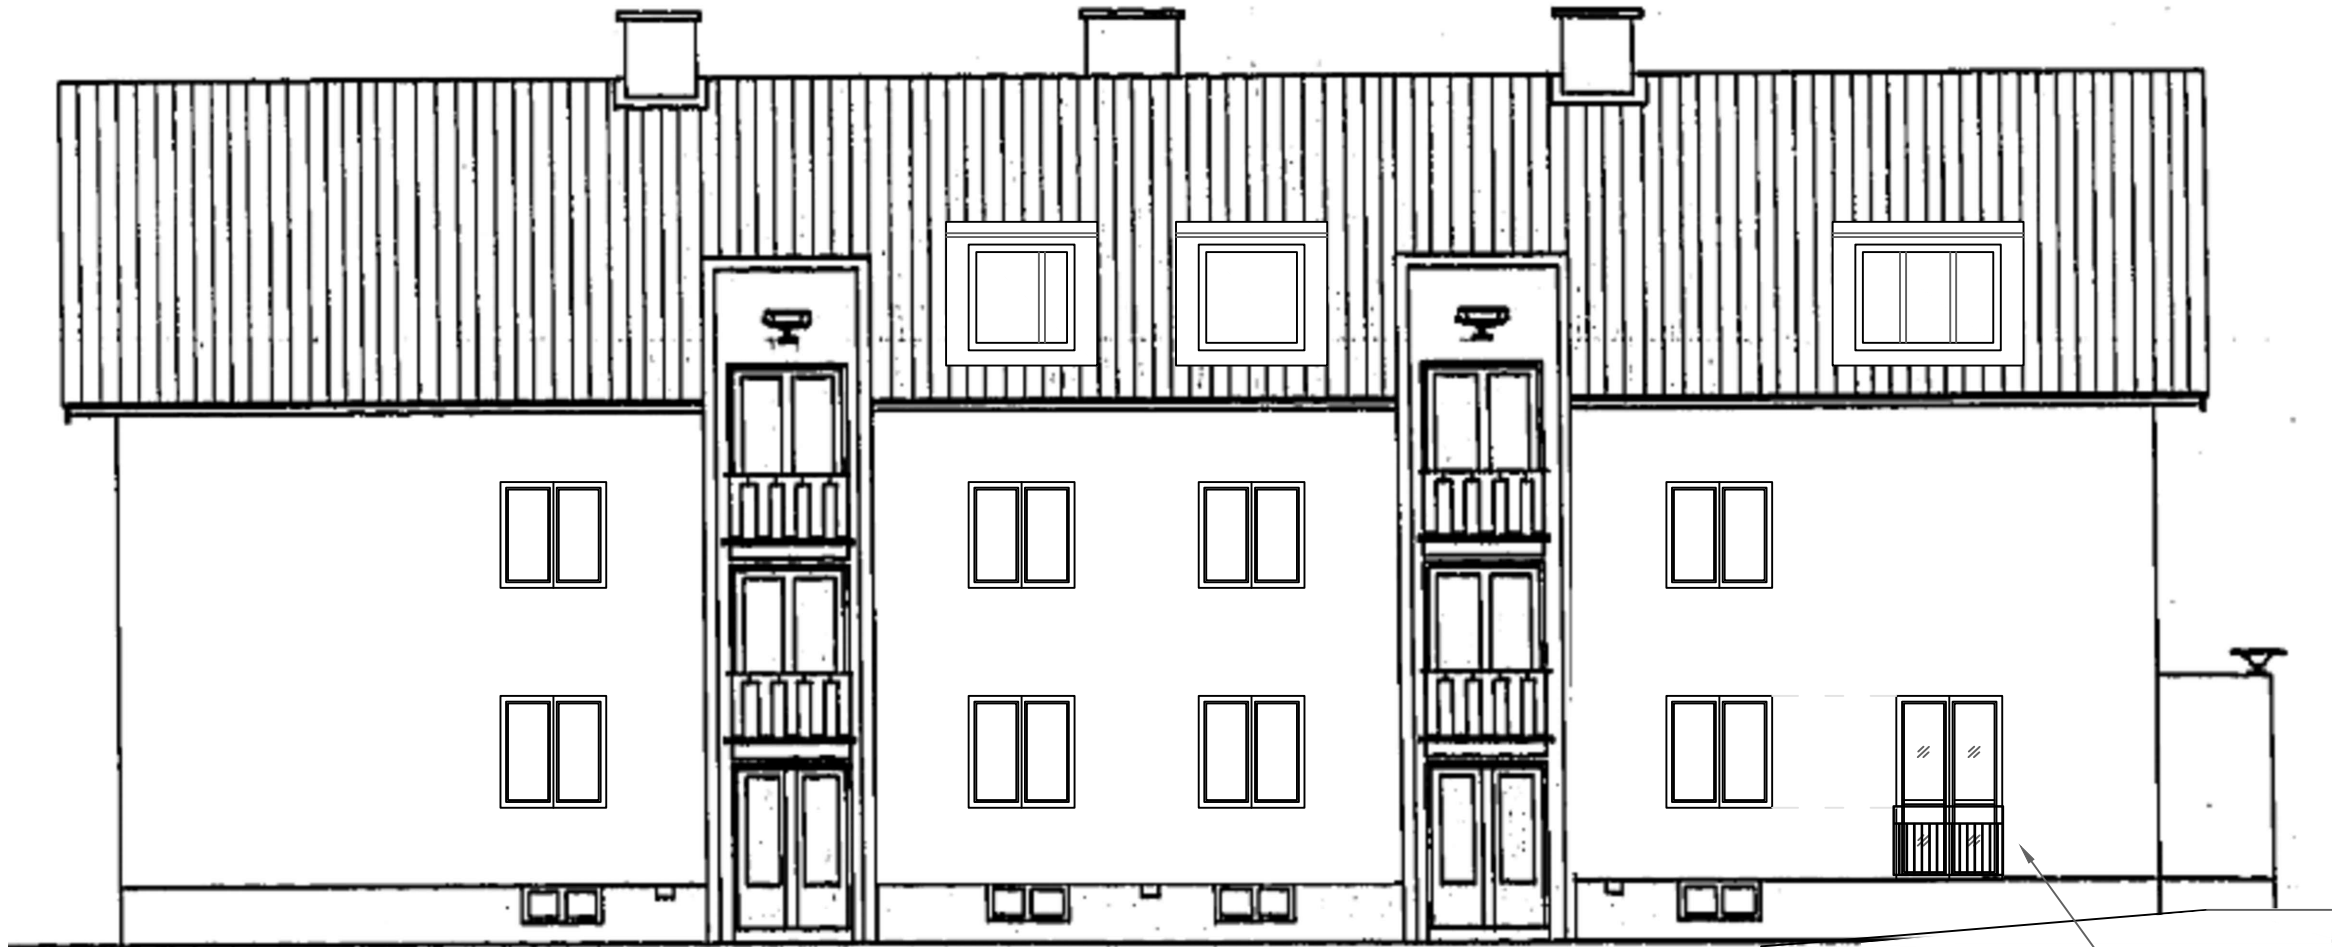

Ny fönsterdörr

Bygglövsansökan
Kv. Ugnsrakan 2
Västerled 24

Öppning för ny
fönsterdörr

1:100
Plan / Fasad

FÄSTEB
BYGG AB

Martin Färm
Fästab Bygg AB
www.fasteb.se
mf@fasteb.se

2023-08-18