

FÖRKLARINGAR




PLUSHÖJDER I METER

FÖRESKRIFTER

- PU1 PUSTKULÖR ENL. UTF. MTR. OCH KULÖR-BESKRIVNING
- PL1 PLÅTKULÖR ENL. UTF. MTR. OCH KULÖR-BESKRIVNING
- PL2 PLÅTKULÖR ENL. UTF. MTR. OCH KULÖR-BESKRIVNING
- BR1-BR5 KULÖR PRÄRÄCKE ENL. UTF. MTR. OCH KULÖR-BESKRIVNING
- S1 SOCKEL ENL. UTF. MTR. OCH KULÖR-BESKRIVNING
- DL DILATIONSFÖG
-  BRANDGASEVAKUERING

HÄNVISNINGAR

PLANER A-40.1-09 - 17
BYGGSNITT A-42.6-11-13
UTVÄNDIG MATERIAL OCH KULÖRBESKRIVNING

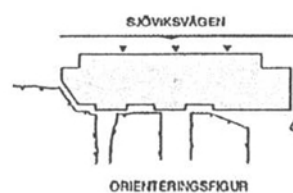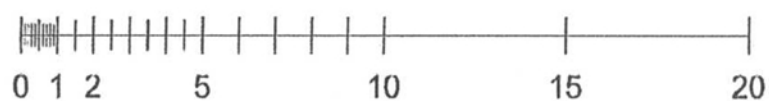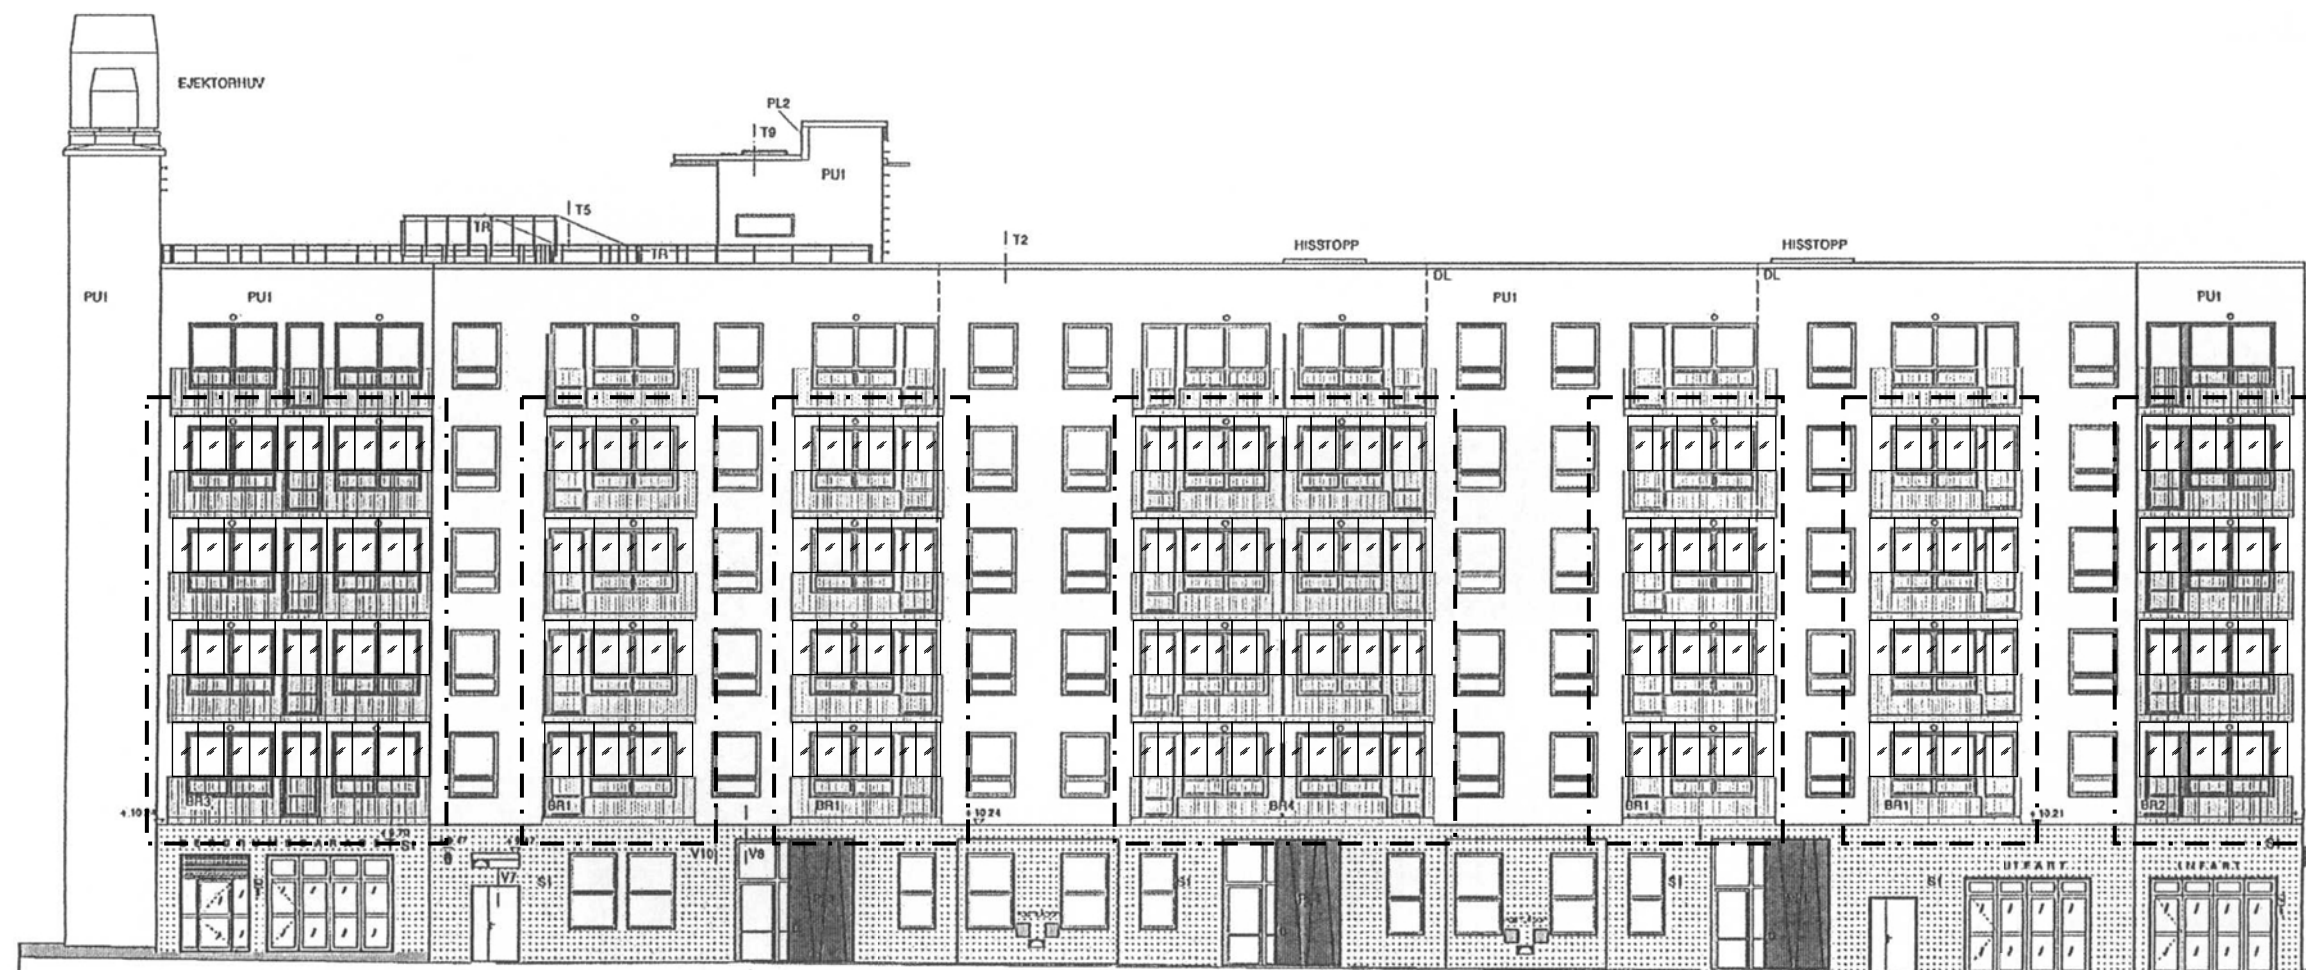

BYGGLOVSHANDLING

B		PMABL02	ME	130305
A		PMABL01	LS	130222
REV	AV	BESKRIVNING	EGN	ECU
ÅWL				
Gustav III Boulevard 64, Solna		Tel 08-782 87 00		
SJÖVIK 5		LILJEHOLMSKAJEN		
FASAD MOT NORR		A3 1:200		
SKALA A1 1:100		A-40.3-01		
B		B		

PROJEKT	LILJEHOLMSKAJEN	
LS	LILJEHOLMSKAJEN	

