
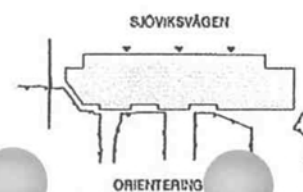
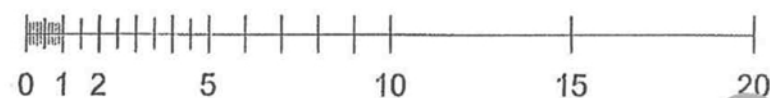


FÖRKLARINGAR

FÖRESKRIFTER

HÄNVISNINGAR

FÖRESKRIFTER ENL. A-40.3-01
PLÅNER A-40.1-02 - 17
UTVÄNDIG MATERIAL OCH KULÖN BESKRIVNING

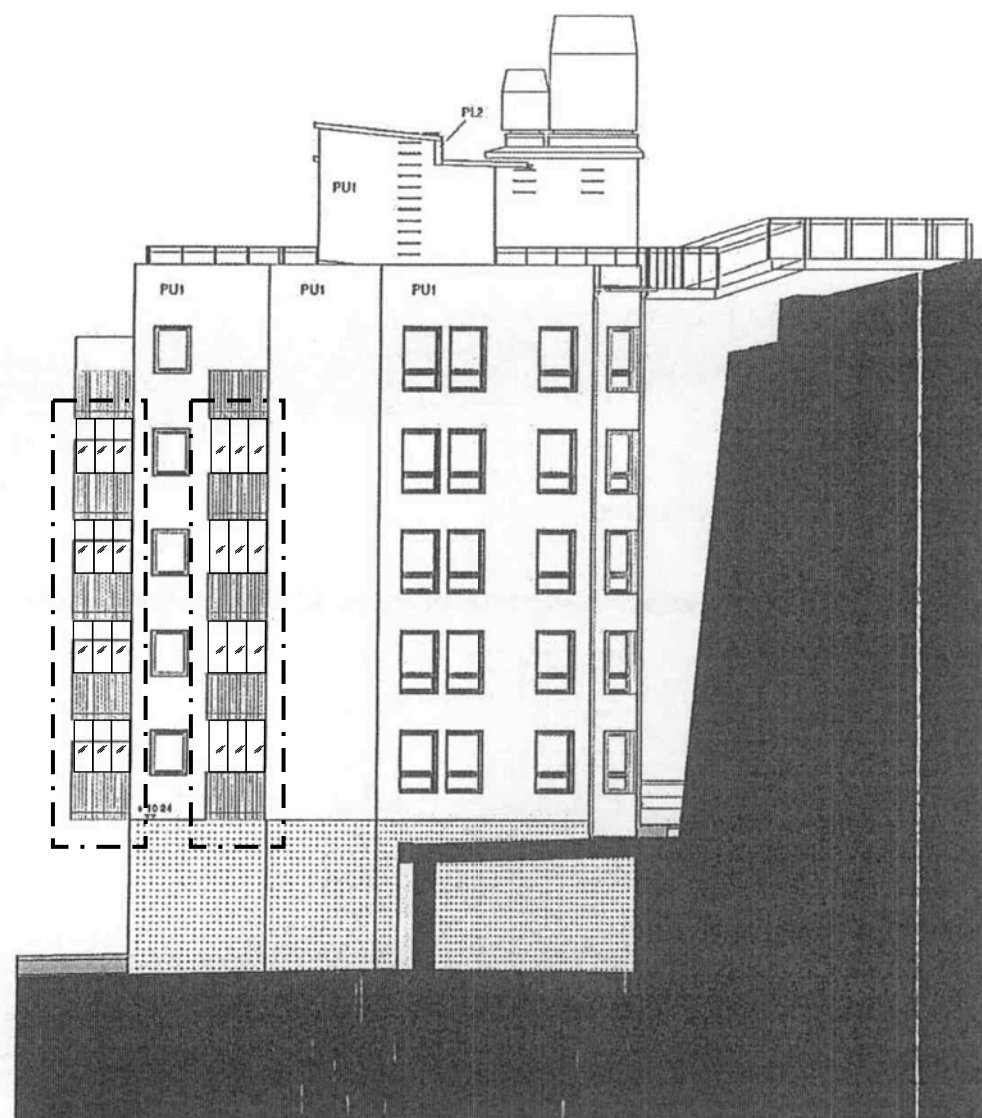

BYGGLOVSHANDLING

B PÅA BL02 H/E 130305
A PÅA BL01 LS 130222

ÅWL

Gustav III Boulevard 64, Solna Tel 08-762 87 00

01 A ÅWL ASHAW AB 08 555 765 00
02 VVS JPF FRASSTRUCTURE AB 012 505 00 00
03 K YNDERSSON AB 08 700 28 40
04 E JPF FRASSTRUCTURE AB 012 628 00 00
05 L ÅWL ASHAW AB 08 555 765 00
06 B ERUD AB 08 410 102 00

SJÖVIK 5
LILJEHOLMSKAJEN
FASAD MOT VÄSTER

PROJEKT
LS
120907

ANSÖKAN
LARS WIERNER
JUN 0380

SKALA A1 1:200
A3 1:100
A-40.3-04
B