
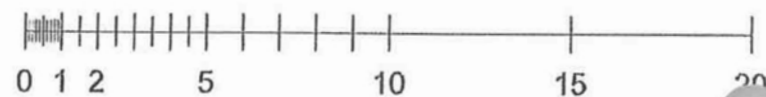


FÖRKLARINGAR

FÖRESKRIFTER

HÄNVISNINGAR

FÖRESKRIFTER ENL. A-40.3.01
PLANER A-40.1-02 - 17
UTVÄNDIG MATERIAL OCH KULÖRBESKRIVNING

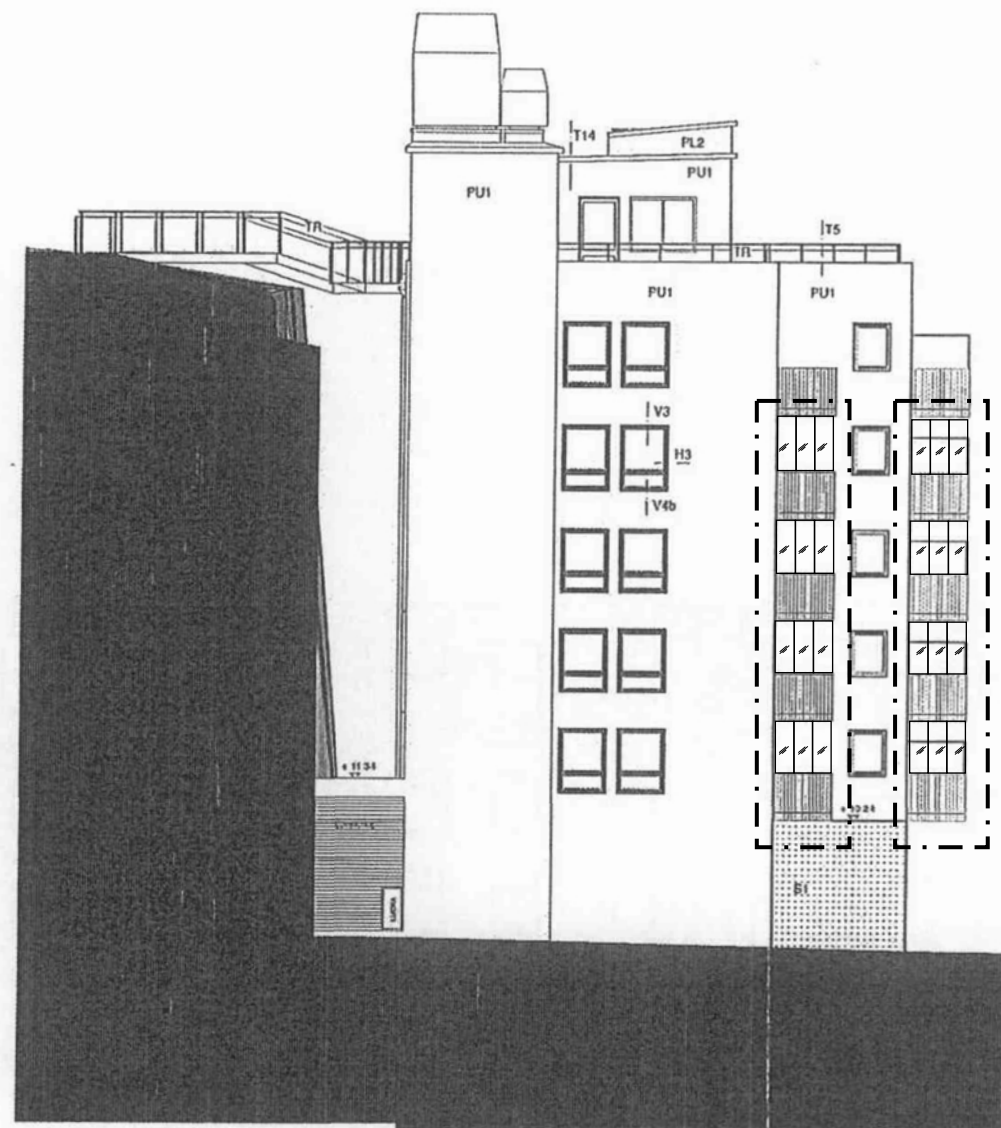

SJÖVIKSVÄGEN

ORIENTERING

BYGGLOVSHANDLING

ÅWL

ÅWL AB
VVS & FENESTRUKTUR AB
KULÖRBESKRIVNING
E
L
D

TEKNIK
LS

120907

120907

120907

B A PMA DL02 PMA DL01 M/E LS 130305 130222

FEA RST BEFÄLLNINGEN BOV EGM

ÅWL AB

Gustav III Drottning 64, Solna Tel 08-782 87 00

SJÖVIK 5

LILJEHOLMSKAJEN

FASAD MOT ÖSTER

Å3 1:200
SKALA A1 1:100

BYGGLOVSHANDLING
A-40.3-02
B