

## BESKRIVNING

DENNA RITNING VISAR FASADÖVERSIKTER HUS 1, FÖR NÄRMARE REDOVISNING AV ÅTGÄRDER SE RESPEKTIVE DELFASAD SKALA 1:100. ÅTGÄRDerna UTFÖRS I HUVUDSAK UNDER OMBYGGNADSETAPP 4. UTFORMNINGEN SOM HÄR REDOVISAS ERSÄTTER DEN URSPRUNGLIGEN PLANERADE, SÅSOM DEN I BERÖRDA DELAR VISATS I TIDIGARE BEVILJAT LÖV MED DNR 2018-09439.



DEL AV FASAD SOM BERÖRS

ÅTGÄRDerna OMFATTAR I STORT:

**HUS 1 FASAD MOT ÖSTER**  
NYTT PARTI BILDAR VINDFÅNG OCH NY ENTRÉ. MARK ANPASSAS.

**HUS 2 FASAD MOT VÄSTER**  
NYTT PARTI ERSÄTTER BEF VINDFÅNG.

**HUS 2 FASAD MOT ÖSTER**  
FASAD ÅTERSTÄLLS EFTER RIVNING PÅBYGGNAD. KOMPLETTERING MED RÄCKE VID TERRASS. HISSTOPP KOMPLETTERAS MED SKÄRMTAK OCH NY ÖPPNING MOT ÖSTER SAMT BRANDGASFLÄKT PÅ TAK.

**TAKLANDSKAP**  
TILLKOMMANDE VENTILATIONSHUVAR OCH SKYDDSRÄCKEN.


GENERELLT: FÖNSTER RENOVERAS. DÄR NYA FÖNSTER ERSÄTTER BEF PGA TILLKOMMANDE EGENSKAPSKRAV UTFÖRS DE TILL UTFORMNING LIKA BEFINTLIGA. DÖRRAR/PARTIER UTFÖRS AV MÖRKT BRONS-FÄRGAD, ANODISERAD ALUMINIUM.

## HÄNVISNINGAR

SITUATIONSPLAN A--01-1-0100-10  
FASADUTSNITT A--40-3-0100-13  
FASADUTSNITT A--40-3-0100-15 TILL -16

D		KOMPLETTERING SPEEDGATE	2023-09-01	EWG
C		KOMPLETTERING PERGOLA	2023-05-03	EWG
B		KOMPLETTERING HISSTOPP	2022-12-19	EWG
A		UPPFÖLJNING YTTRANSEN MM	2022-02-18	MHG
BET	ANT	ÄNDRINGEN AVSER	DATUM	SIGN
			REV DATUM	SEKRETESS

## BYGGLOVSHANDLING

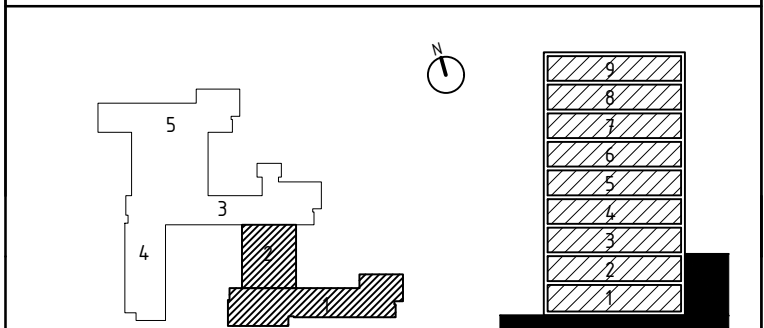

Koordinatsystem Plan: SWEREF 99 Höjd: RH2000

FASTIGHET: KLAMPAREN 7

BYGGNAD: 10103

HUS.NR: 1

PLAN:

PE

Projekt  
Engagemang

PROJEKTENGAGEMANG



Stockholms

stad

BESTÄLLARE: FASTIGHETSKONTORET		Tel: 08-508 270 00
P	WSP MANAGEMENT	Tel: 010 - 722 50 00
A	PE Teknik & Arkitektur	Tel: 010 - 516 00 50
K	ÄF	Tel: 010 - 505 00 00
E	PE Teknik & Arkitektur	Tel: 010 - 516 00 00
V	ÄF	Tel: 010 - 505 00 00
I	LINK ARKITEKTUR	Tel: 010 - 479 99 00
L	ÄF / SVEN A HERMELIN AB	Tel: 08 - 765 60 42
X	ÄF	Tel: 010 - 505 00 00
Ursprungsarkitekt: C O Deurell & N Sterner		
PROJEKTNUMMER	RITAD/KONSTR AV	ANLÄGGNINGSNUMMER
71034	MHG	
DATUM	ANSVARIG	DISCIPLIN
2021-10-08	Emil Winberg	A
TEKNISKA NÄMNDHUSET OMBYGGNAD HUS 1, HUS 2 FASADER, ÖVERSIKTER		
SKALA	RITNINGSNAMN	BET
1:200 (A1)	A--40-3-0100-11	D