





A-A

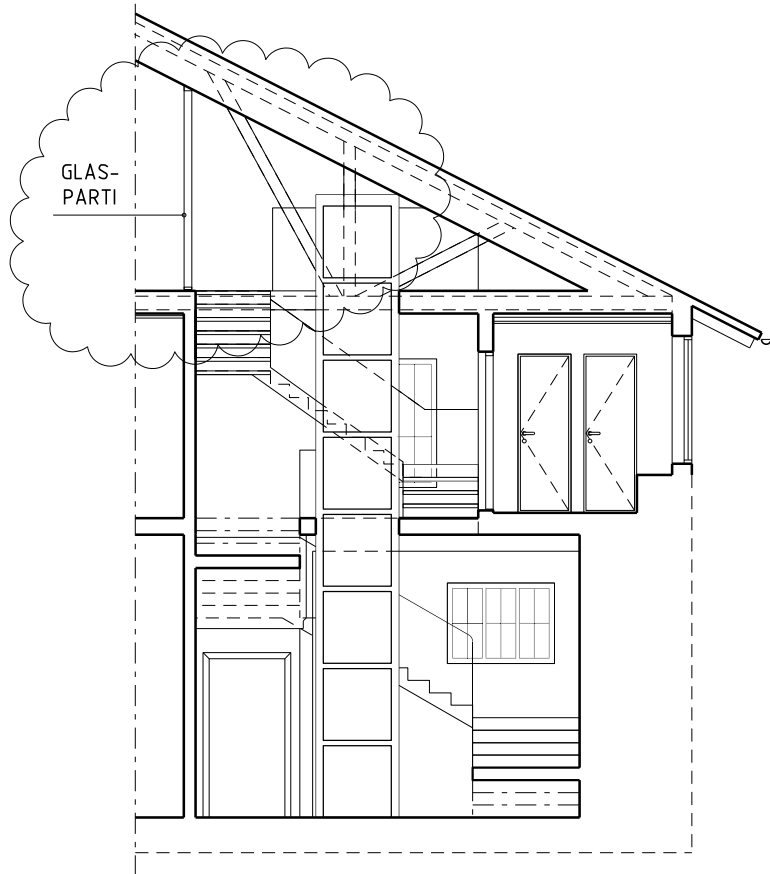

B-B

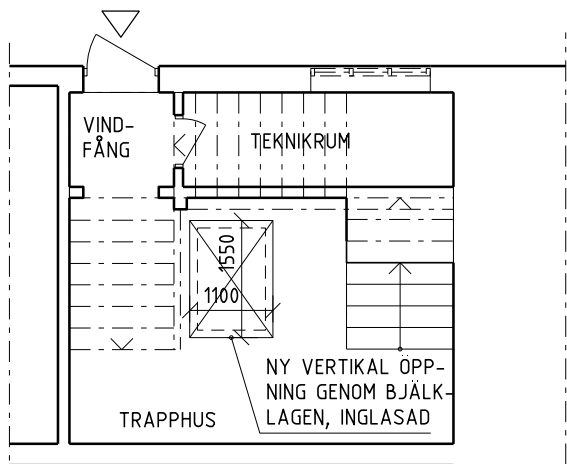

ENTRÉ

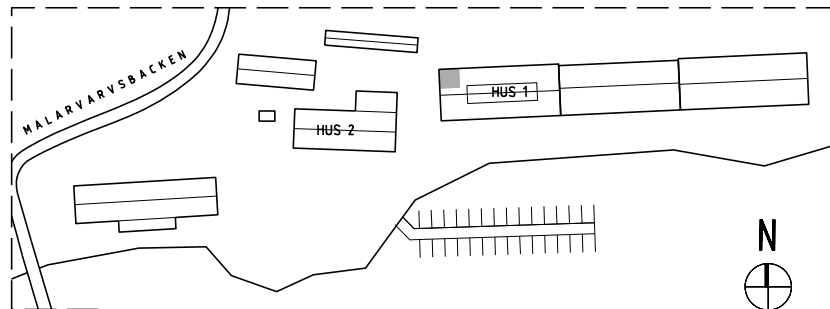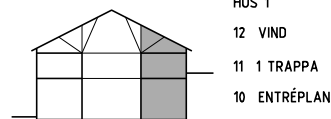

A	LUCKOR ÅTERSTÄLLDA BLA		SB	23-08-29
BET	ANT	ÄNDRINGEN AVSER	SIGN	DATUM
trenton GROUP				
B	HÄGEFASTIGHETER		TEL.XXX	
A	B.JÖRKDAHL ENGLUND ARKITEKTER AB		TEL.073 9865199	
F	XXX		TEL.XXX	
BYGGLOVSHANDLING				
DATUM	2023 02 10	RITAD AV	SB	HANDLAGGARE SB
ANSVARIG	Sofia Björkdahl			
KV MÄLARVARVET 4 MÄLARVARVSBACKEN 10, LÅNGHOLMEN OMBYGGNAD AV BEF. LOKAL HUS 1, SEKTION A-A & B-B OCH ENTRÉPLAN				
SKALA	A3 1:100	NUMMER	A-40-1-110	I BET A
FASTIGHET NR XX				