
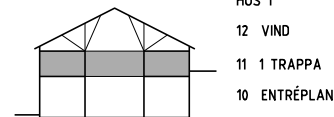


VÅNING 1TR

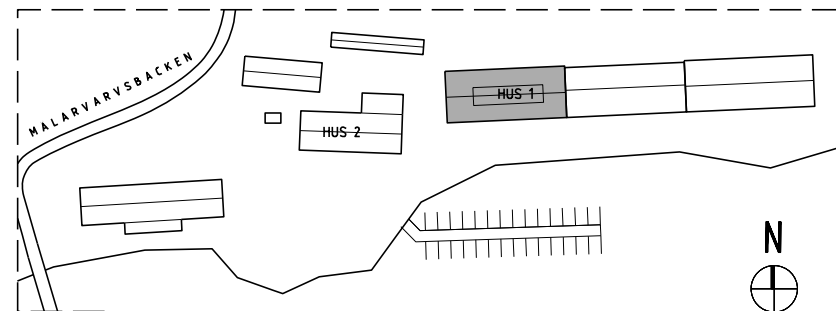

A	GLASLÄNK BORTA BL A		SB	23-08-29	
BET	ANT	ÄNDRINGEN AVSER		SIGN	DATUM
<div>trenton</div> <div>GROUP</div>					
B	HÄGEFASTIGHETER			TEL:XXX	
A	B.JÖRKDAHL ENGLUND ARKITEKTER AB			TEL:073 9865199	
F	XXX			TEL:XXX	
BYGGLOVSHANDLING					
DATUM	2023 02 10		RITAD AV	SB	HANDLAGGARE SB
ANSVARIG		Sofia Björkdahl			
KV MÄLARVARVET 4 MÄLARVARVSBACKEN 10, LÅNGHOLMEN OMBYGGNAD AV BEF. LOKAL HUS 1, VÅNING 1TR					
SKALA A		A3 1:100		NUMMER	A-40-1-111
					I BET A
FASTIGHET NR XX					