


HUS 1
12 VIND
11 1 TRAPPA
10 ENTRÉPLAN

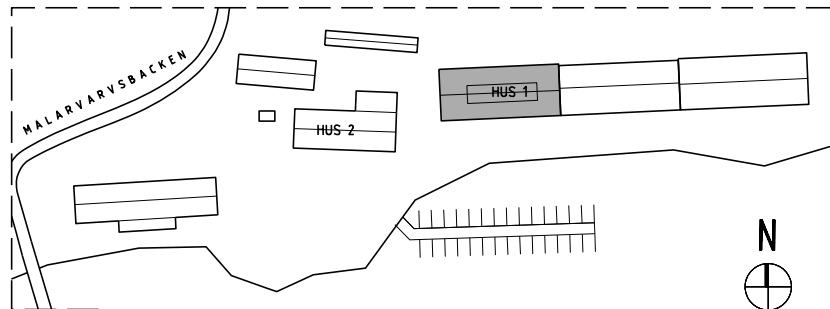

B	GLASGÅNG BORTA BL A		SB	23-08-29
A	ISOLERRUTA		SB	23-05-05
BET	ANT	ÄNDRINGEN AVSER	SIGN	DATUM
trenton GROUP				
B	HÄGEFASTIGHETER		TEL:XXX	
A	B.JÖRKDAHL ENGLUND ARKITEKTER AB		TEL.073 9865199	
F	XXX		TEL:XXX	
BYGGLOVSHANDLING				
DATUM	2023 02 10	RITAD AV	SB	HANDLAGGARE SB
ANSVARIG	Sofia Björkdahl			
KV MÄLARVARVET 4 MÄLARVARVSBACKEN 10, LÅNGHOLMEN OMBYGGNAD AV BEF. LOKAL HUS 1, SEKTION 1-1				
SKALA A	Å 3 1:100	NUMMER	A-40-2-110	BET B
FASTIGHET NR XX				