
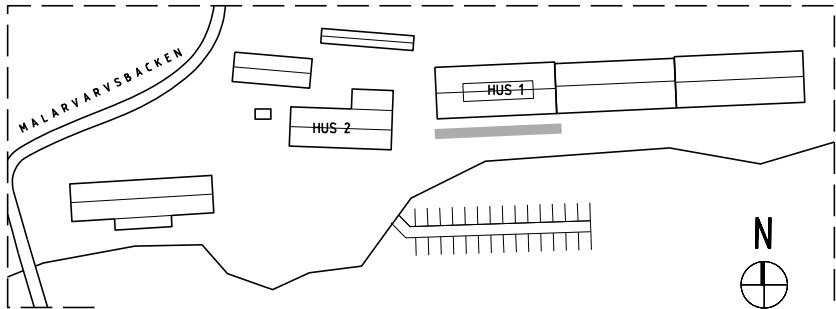


FASAD MOT SÖDER

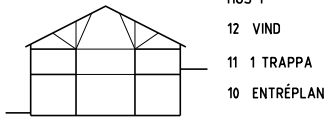

A	GLASGÅNG BORTA BL A		SB	23-08-29	
BET	ANT	ÄNDRINGEN AVSER		SIGN	DATUM
trenton GROUP					
B	HÄGEFASTIGHETER			TEL:XXX	
A	BJÖRKDAHL ENGLUND ARKITEKTER AB			TEL:073 9865199	
F	XXX			TEL:XXX	
BYGGLOVSHANDLING					
DATUM	2023 02 10	RITAD AV	SB	HANDLAGGARE	SB
ANSVARIG	Sofia Björkdahl				
KV MÄLARVARVET 4 MÄLARVARVSBACKEN 10, LÅNGHOLMEN OMBYGGNAD AV BEF. LOKAL HUS 1, FASAD MOT SÖDER					
SKALA	A3 1:100		NUMMER	I BET	
A3 1:100		A-40-3-110		A	
FASTIGHET NR XX					