
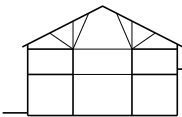


FASAD MOT SÖDER

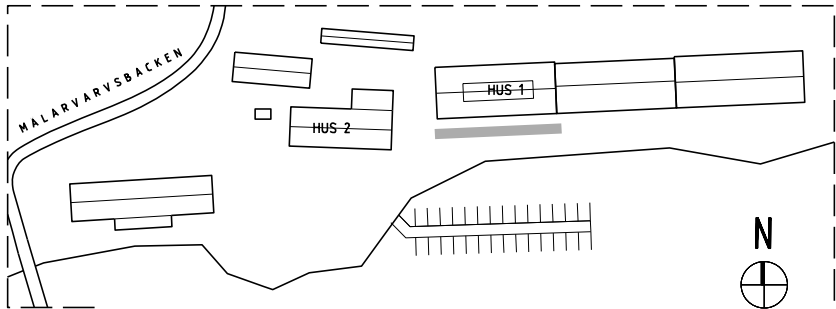

HUS 1  
12 VIND  
11 1 TRAPPA  
10 ENTRÉPLAN

A		GLASGÅNG BORTA BL A	SB	23-08-29
BET	ANT	ÄNDRINGEN AVSER	SIGN	DATUM
trenton GROUP				
B	HÄGEFASTIGHETER		TEL:XXX	
A	BJÖRKDAHL ENGLUND ARKITEKTER AB		TEL:073 9865199	
F	XXX		TEL:XXX	
BYGGLOVSHANDLING				
DATUM	2023 02 10	RITAD AV	SB	HANDLAGGARE SB
ANSVARIG	Sofia Björkdahl			
KV MÄLARVARVET 4 MÄLARVARVSBACKEN 10, LÅNGHOLMEN OMBYGGNAD AV BEF. LOKAL HUS 1, FASAD MOT SÖDER				
SKALA A	A3 1:100	NUMMER	A-40-3-110	BET A
FASTIGHET NR XX				