



SEKTION

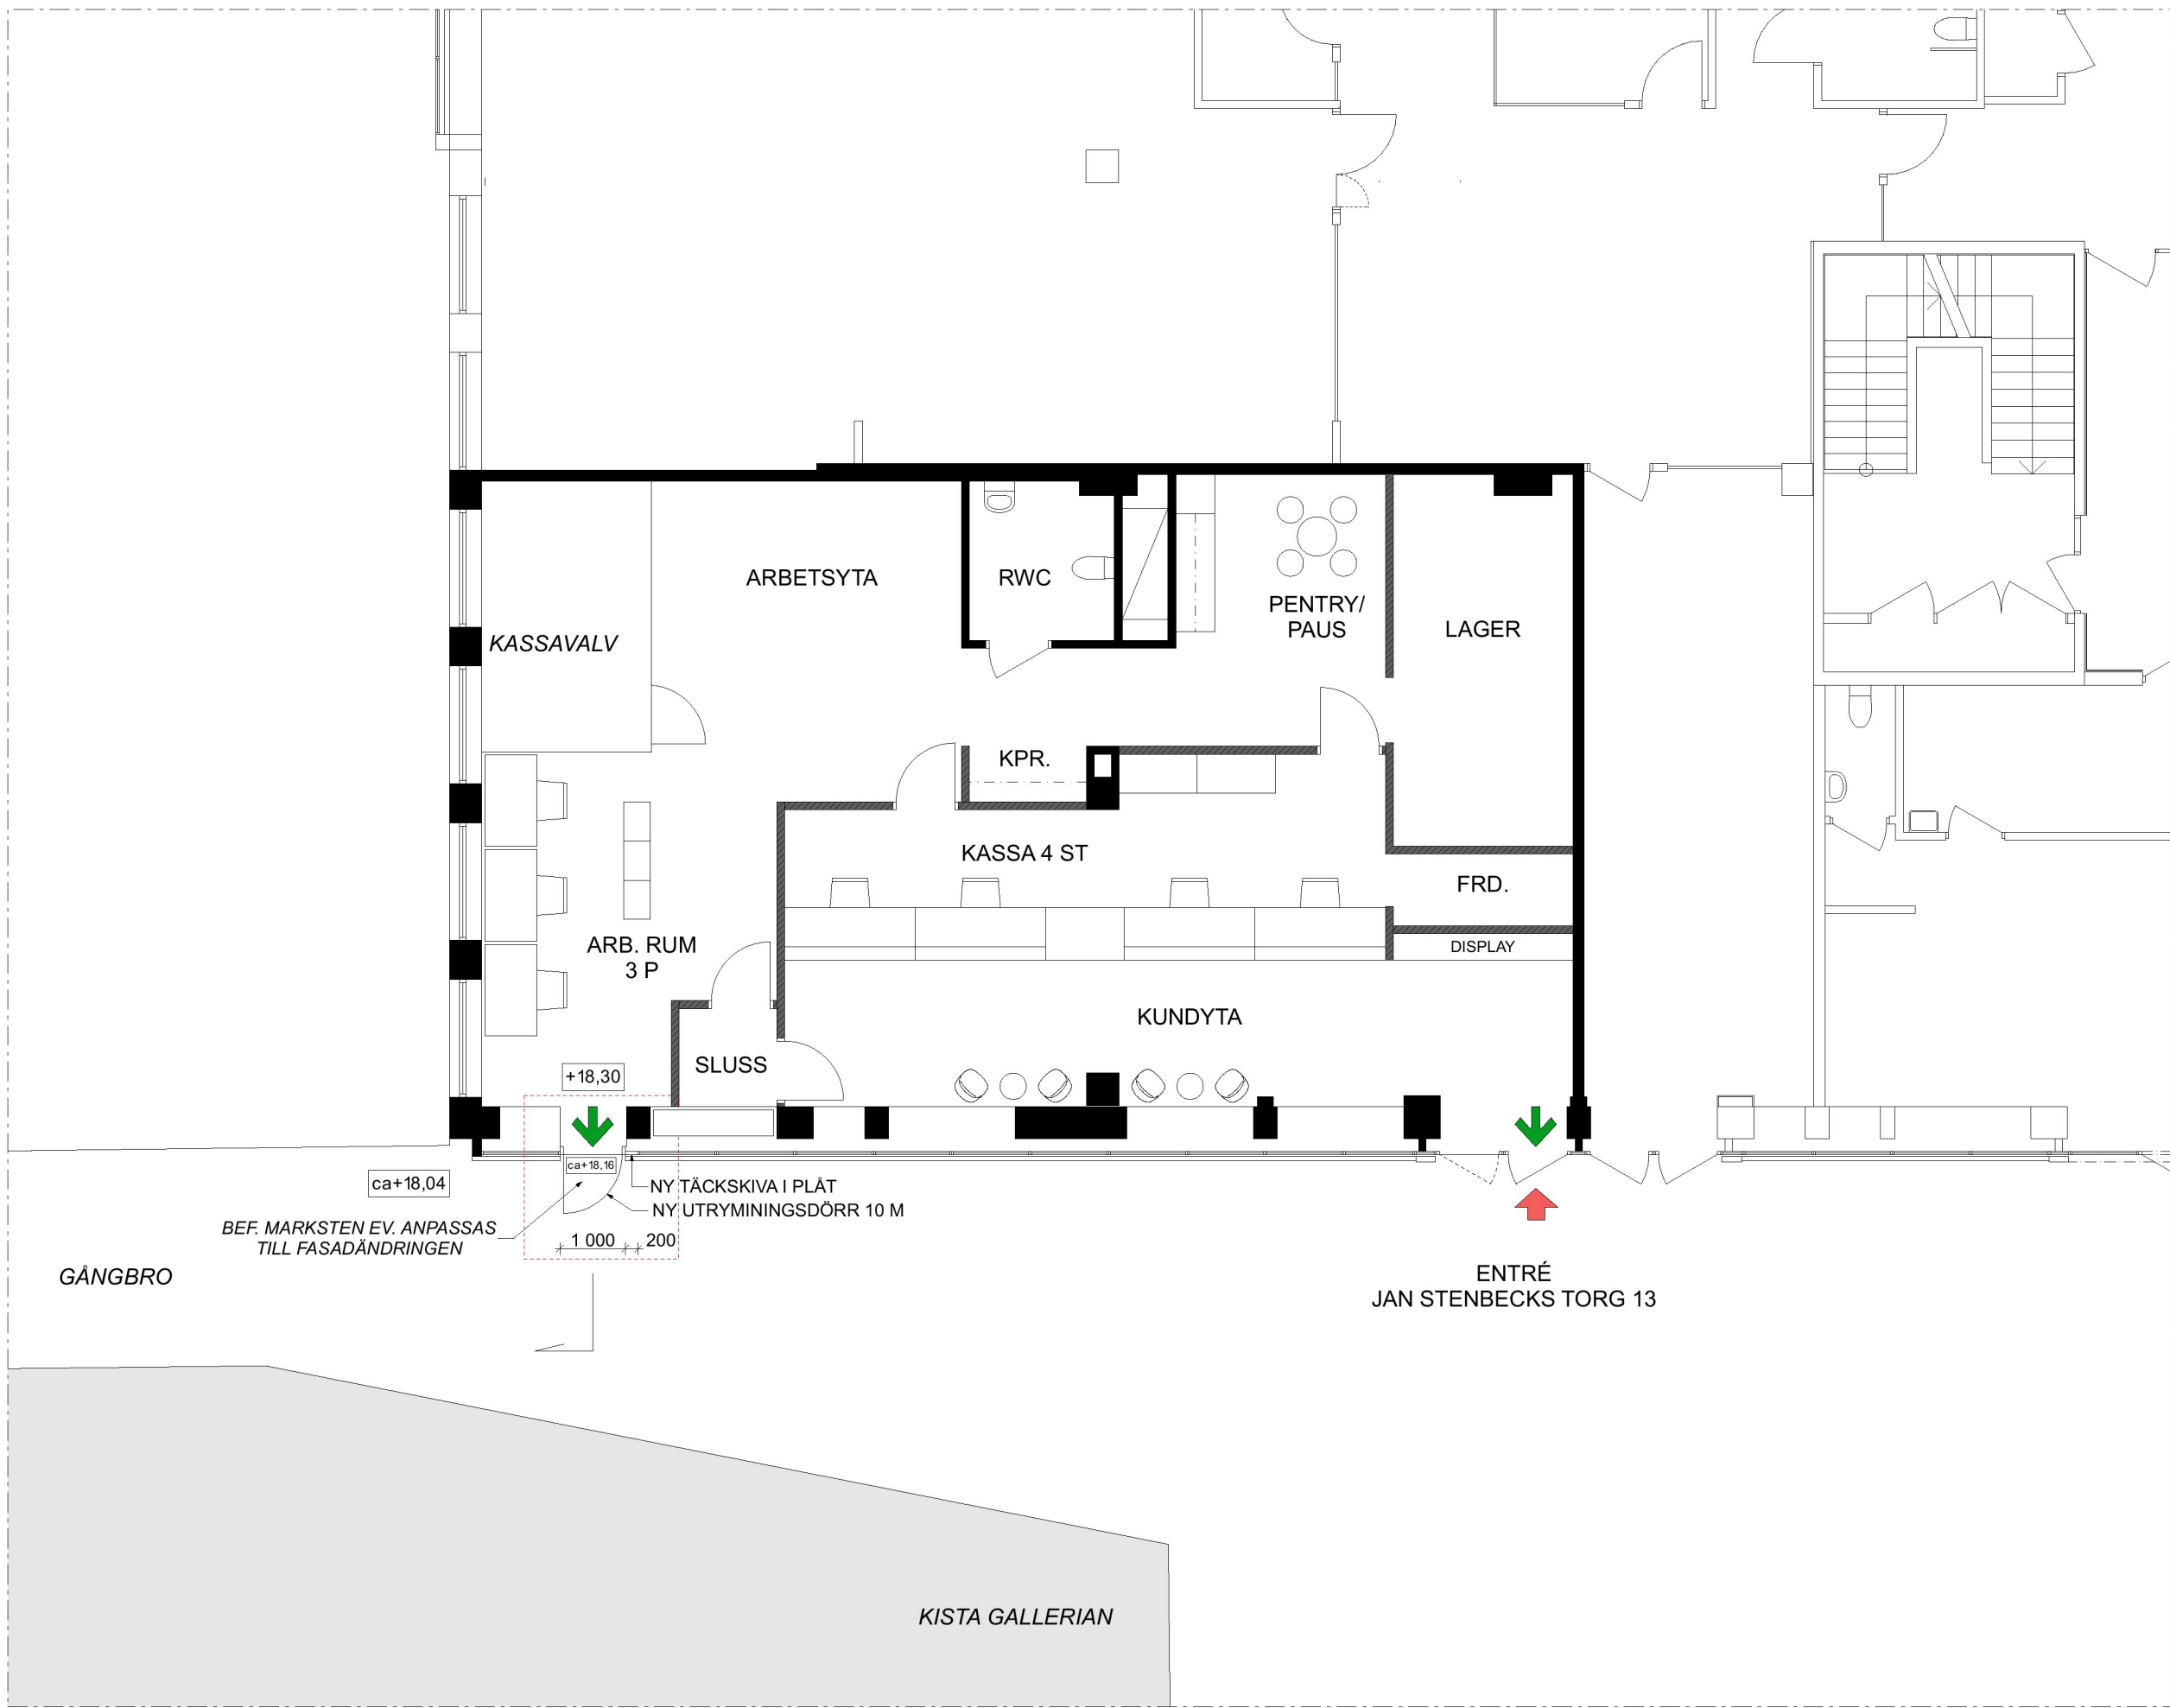

PLAN

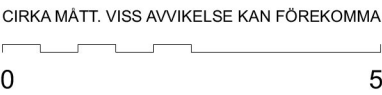

BET	ÄNDRINGEN ANSER	DATUM	SIGN
-----	-----------------	-------	------



BYGGLOVSHANDLING

De Ark

www.deark.se

DATUM	RITAD AV	ANSVARIG ARKITEKT
2022-12-06	KB	K BREIME

Kv Färöarna 3
Jan Stenbeckstorg 13, STOCKHOLM
ÄNDRING FASAD PLAN 0
PLAN & SEKTION

SKALA	NUMMER	BET
A1 = 1:100 A3 = 1:200	A-02	