




BEF. FASAD MOT SYD VÄST  
1:100

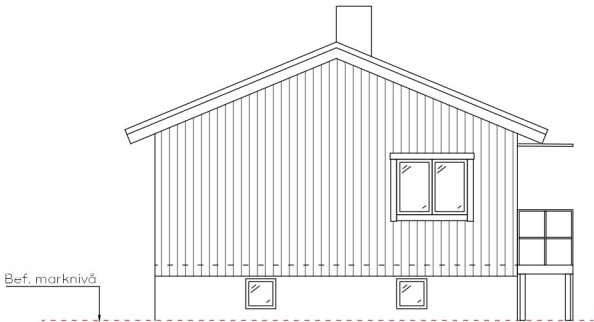

BEF. FASAD MOT SYD ÖST  
1:100

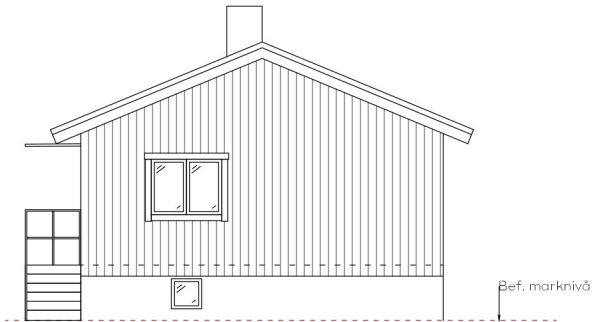


BEF. FASAD MOT NORD VÄST  
1:100

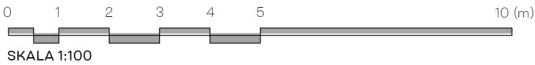


BygglövsExperten


Bokhållaren 6			
RITNING	RITNINGSNUMMER		
FASADRITNING	A-09.32104		
RITAD/KONSTAV	DATUM	SKALA	
S.S.	2023/09/04	1:100 (A3)	

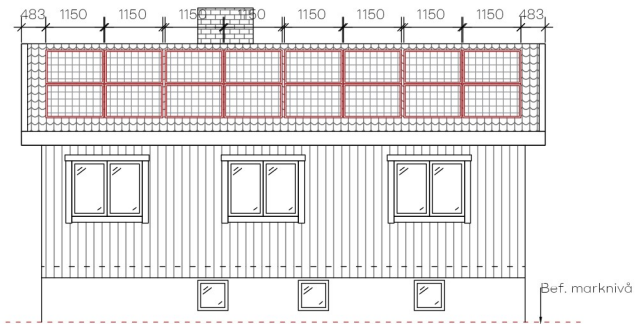


NY FASAD MOT SYD VÄST  
1:100

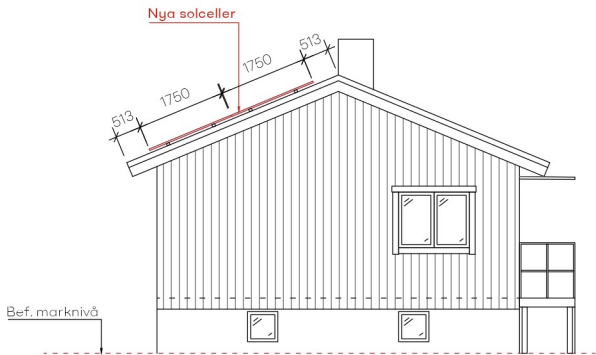

NY FASAD MOT SYD ÖST  
1:100

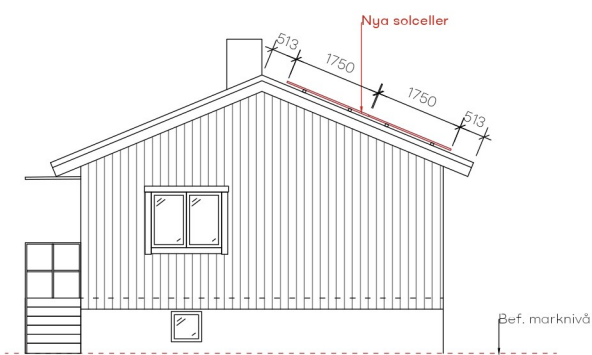

NY FASAD MOT NORD VÄST  
1:100

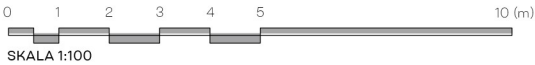

BygglövsExperten

Bokhållaren 6			
RITNING	RITNINGSNUMMER		
FASADRITNING	A-09.32407		
RITAD/KONSTAV	DATUM	SKALA	
S.S.	2023/09/04	1:100 (A3)	