



BEF. SEKTION A-A
1:100

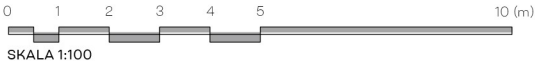


BygglövsExperten

Bokhållaren 6		
RITNING	RITNINGSNUMMER	
SEKTIÖNSRITNING	A-09.32403	
RITAD/KONSTAV	DATUM	SKALA
S.S.	2023/09/04	1:100 (A3)

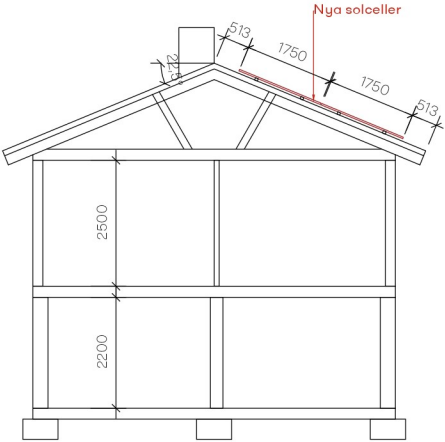

NY SEKTION A-A
1:100

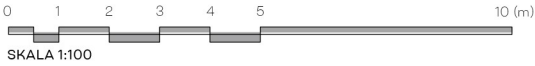

BygglövsExperten

Bokhållaren 6		
RITNING	RITNINGSNUMMER	
SEKTIONS-RITNING	A-09.32406	
RITAD/KONSTAV	DATUM	SKALA
S.S.	2023/09/04	1:100 (A3)