



STOMPLAN 1:50

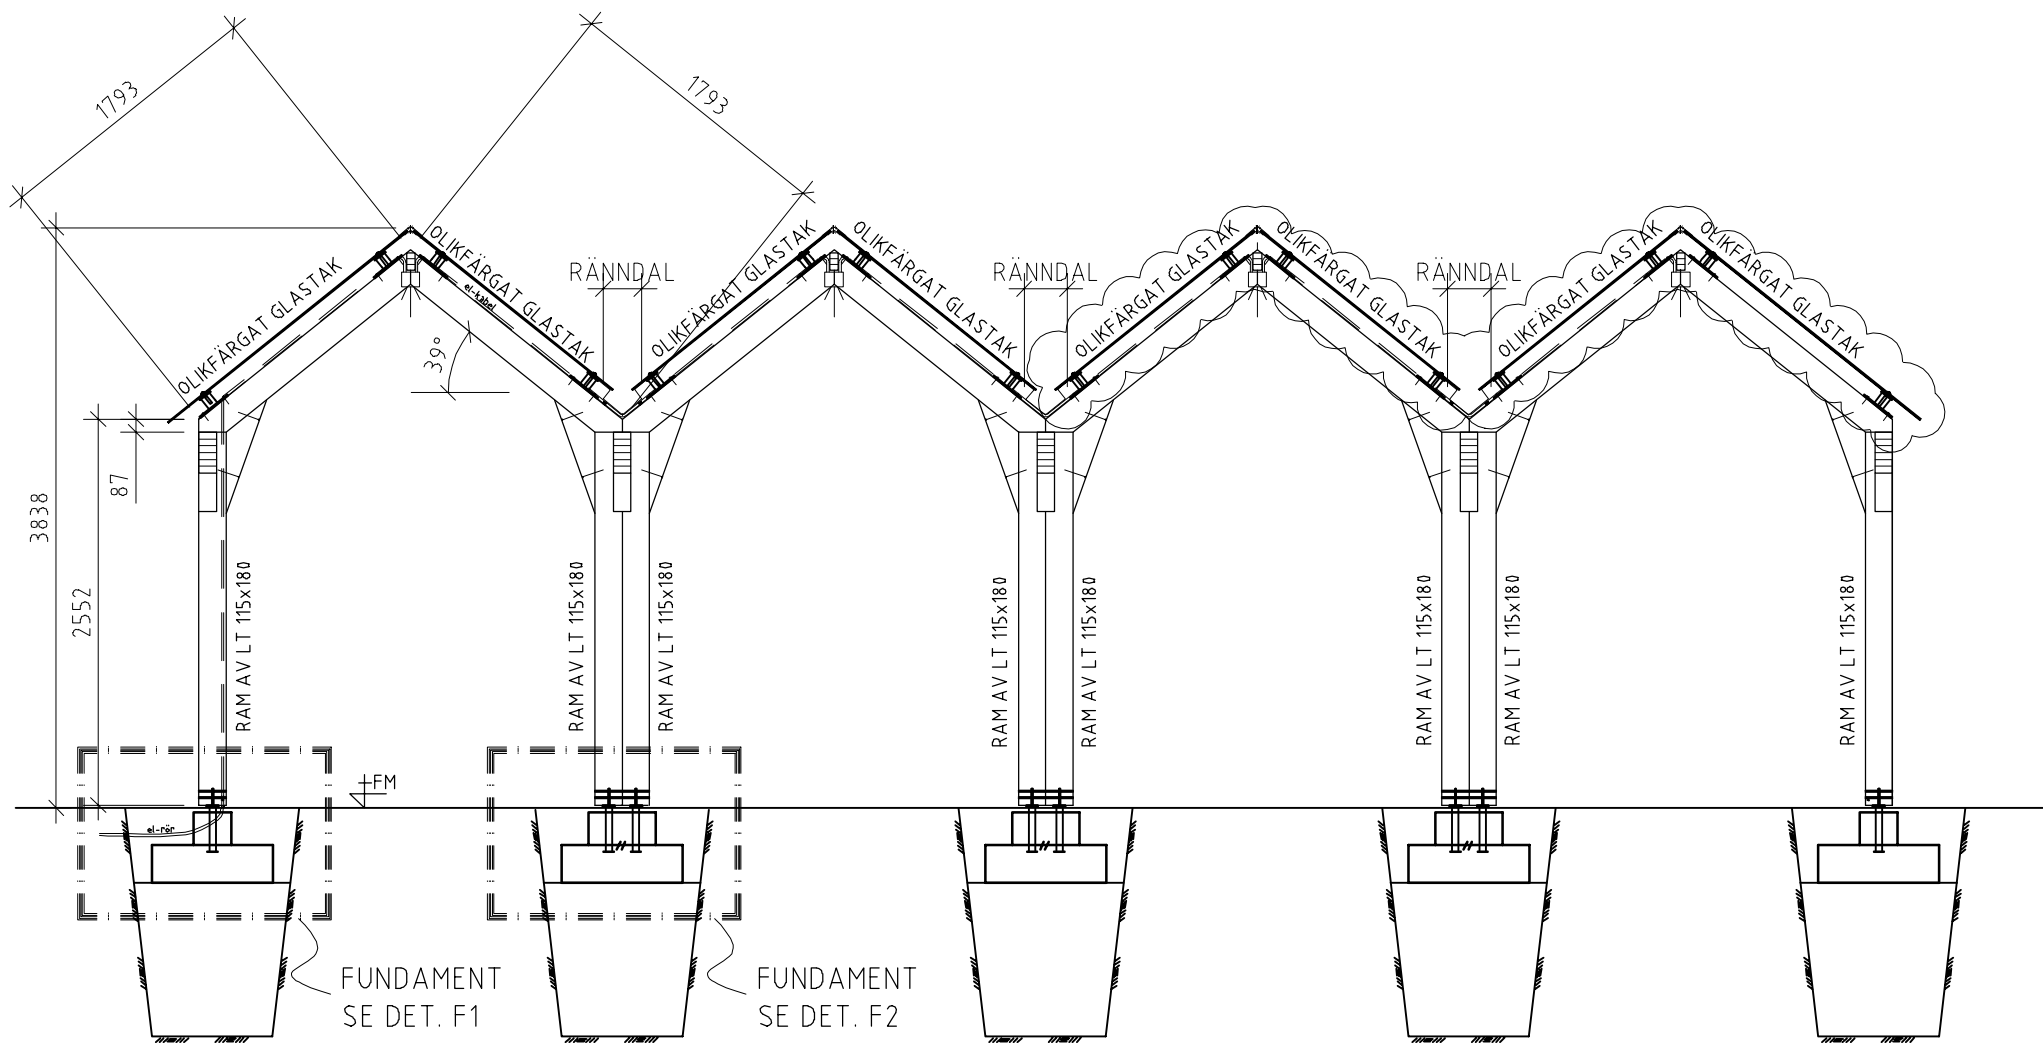

A - A 1:50
STOMSEKTION GAVELSTOMME

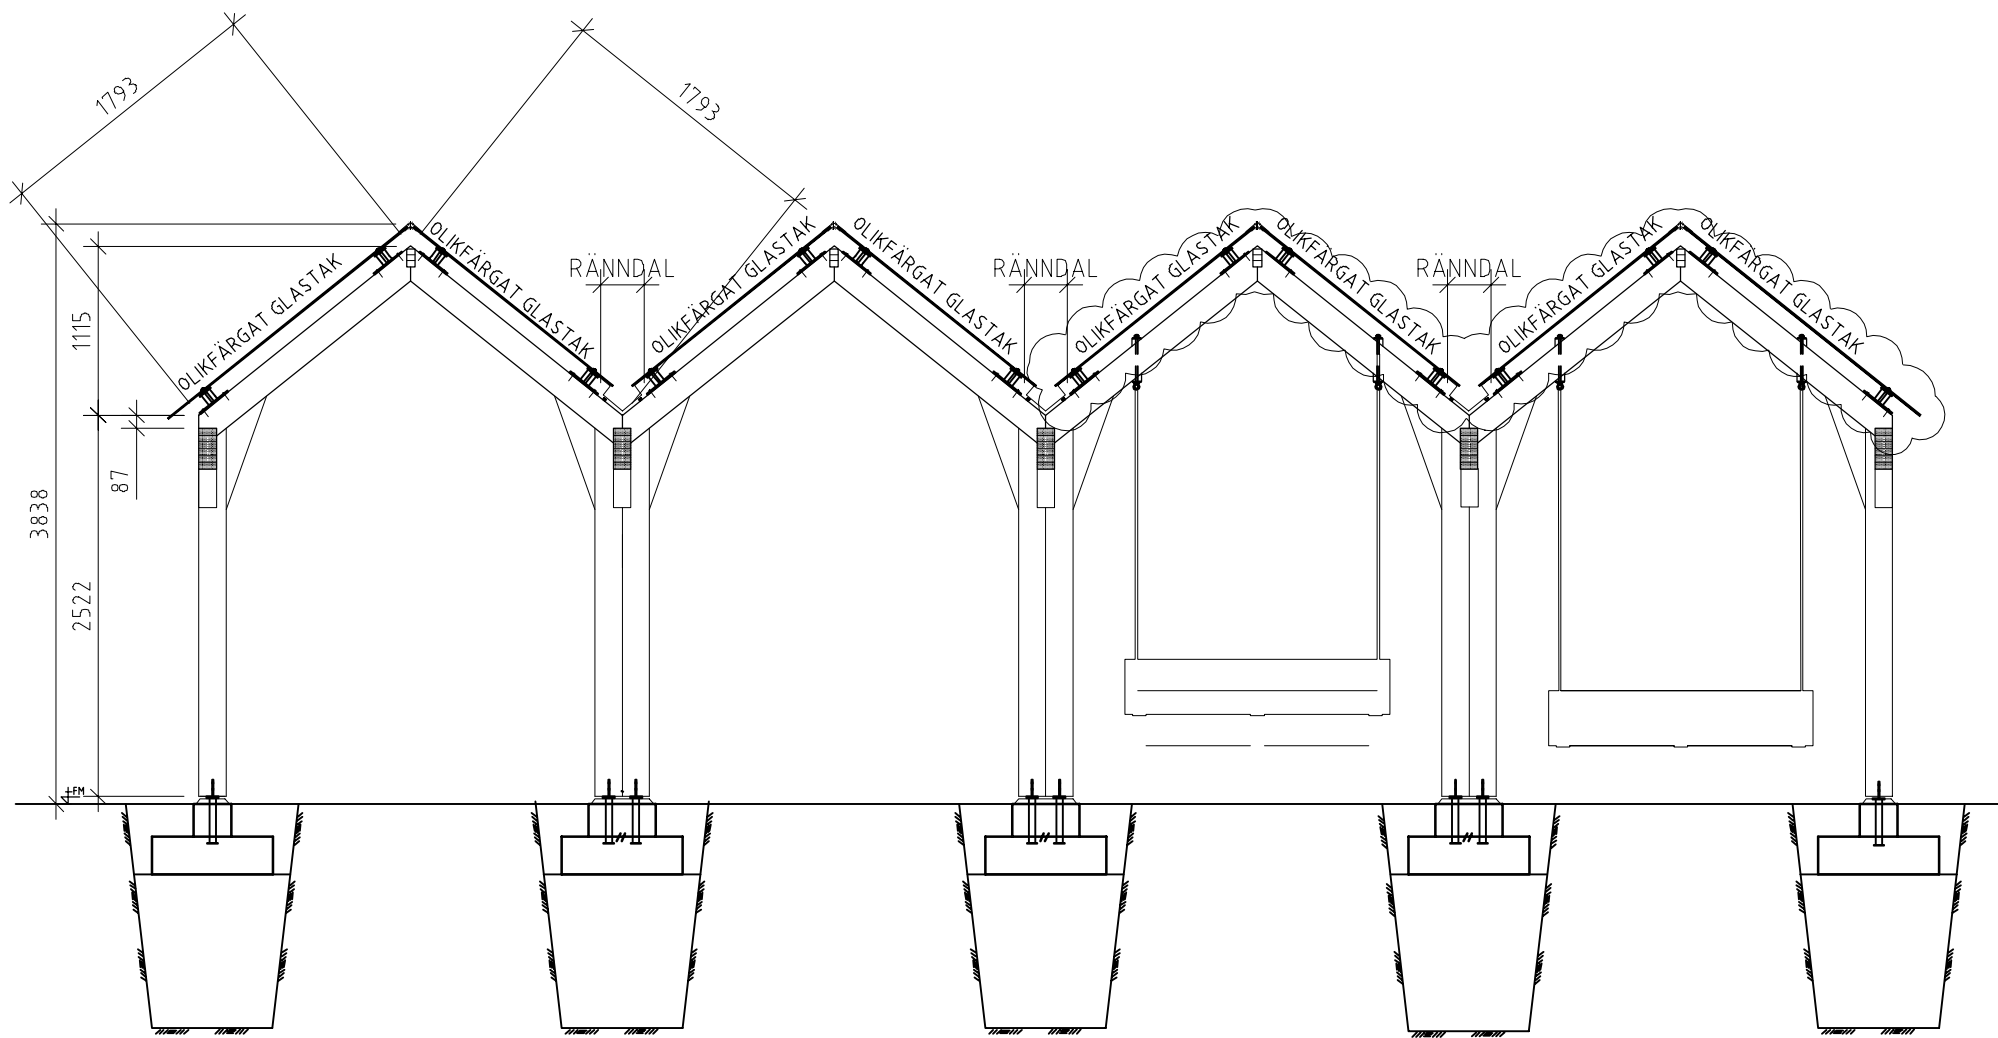

B - B 1:50
STOMSEKTION INNERSTOMMAR

FÖRESKRIFTER

BOVERKETS BYGGREGLER
BFS 2013:14 -BBR 20

BOVERKETS FÖRESKRIFTER OCH ALLMÄNNA
RÅD OM TILLÄPNINGAR AV EUROPEISKA KONSTRUKTIONSSTANDARDS
BFS 2011:10 ÄNDRAD BFS 2015:6, - EKS 10.

SÄKERHETSKLASS 2

SNÖZON: $S_0 = 2,0 \text{ kN/m}^2$
REFERENSVINDHASTIGHET $v_{ref} = 24 \text{ m/s}$
TERRÄNGTYP II

TRÄ

LIMTRÄ: HÅLLFASTHETSKLASS GL30c
LIMTRÄ SKALL ÖVERENSTÄMMA MED EN 14080

ALLT TRÄ MÅLAS MED OLJEBASERAD SVART LASYR

BETONG

HÅLLFASTHETSKLASS: C25/30
EXPONERINGSKLASS: XC2, XF2
UTFÖRANDEKLASS: II

ARMERING

ARMERINGSKVALITET
LÖSJÄRN, BYGLAR: K500C-T

TÄCKANDE BETONGSKIKT
MIN. 40mm

JORDSCHAFT

ERSÄTTS UNDER CBB.54

A	TILLÄGG AV GLASTAK PÅ HELA PERGOLAN	2023-09-19	OR
BET	ÄNDRINGEN AVSER	DATUM	SIGN

BYGGLOVSHANDLING

		EXPLOATERINGSKONTORET www.stockholm.se/exploateringskontoret	
KONSULT	RAMBOLL SVERIGE AB	TEL.	010-615 60 00
UPPDRAGSNUMMER	1320035284	RITAD/KONSTRUERAD AV	LG-K TJ
UPPRÄTTAD DATUM	2023-08-14	HANDLAGGARE	E. AHLBERG
		UPPDRAGSANSVARIG	EVA PESTMALIS

KV. REFLEXEN

Dalbotten Aktivitetsyta

Pergola
Detaljer plan och sektion

PROJEKT NR.	BROJOURNAL NR.	K NR.	DATUM	SKALA 1:50	FORMAT A1
ARBETET UTFÖRT ENLIGT RITN. UTAN ENDRINGAR					
ARKIVNUMMER		REG.			
RITNINGSNUMMER	K-20.0-01				BET A