



Sektion, Branholmsgränd 6-10
1:200



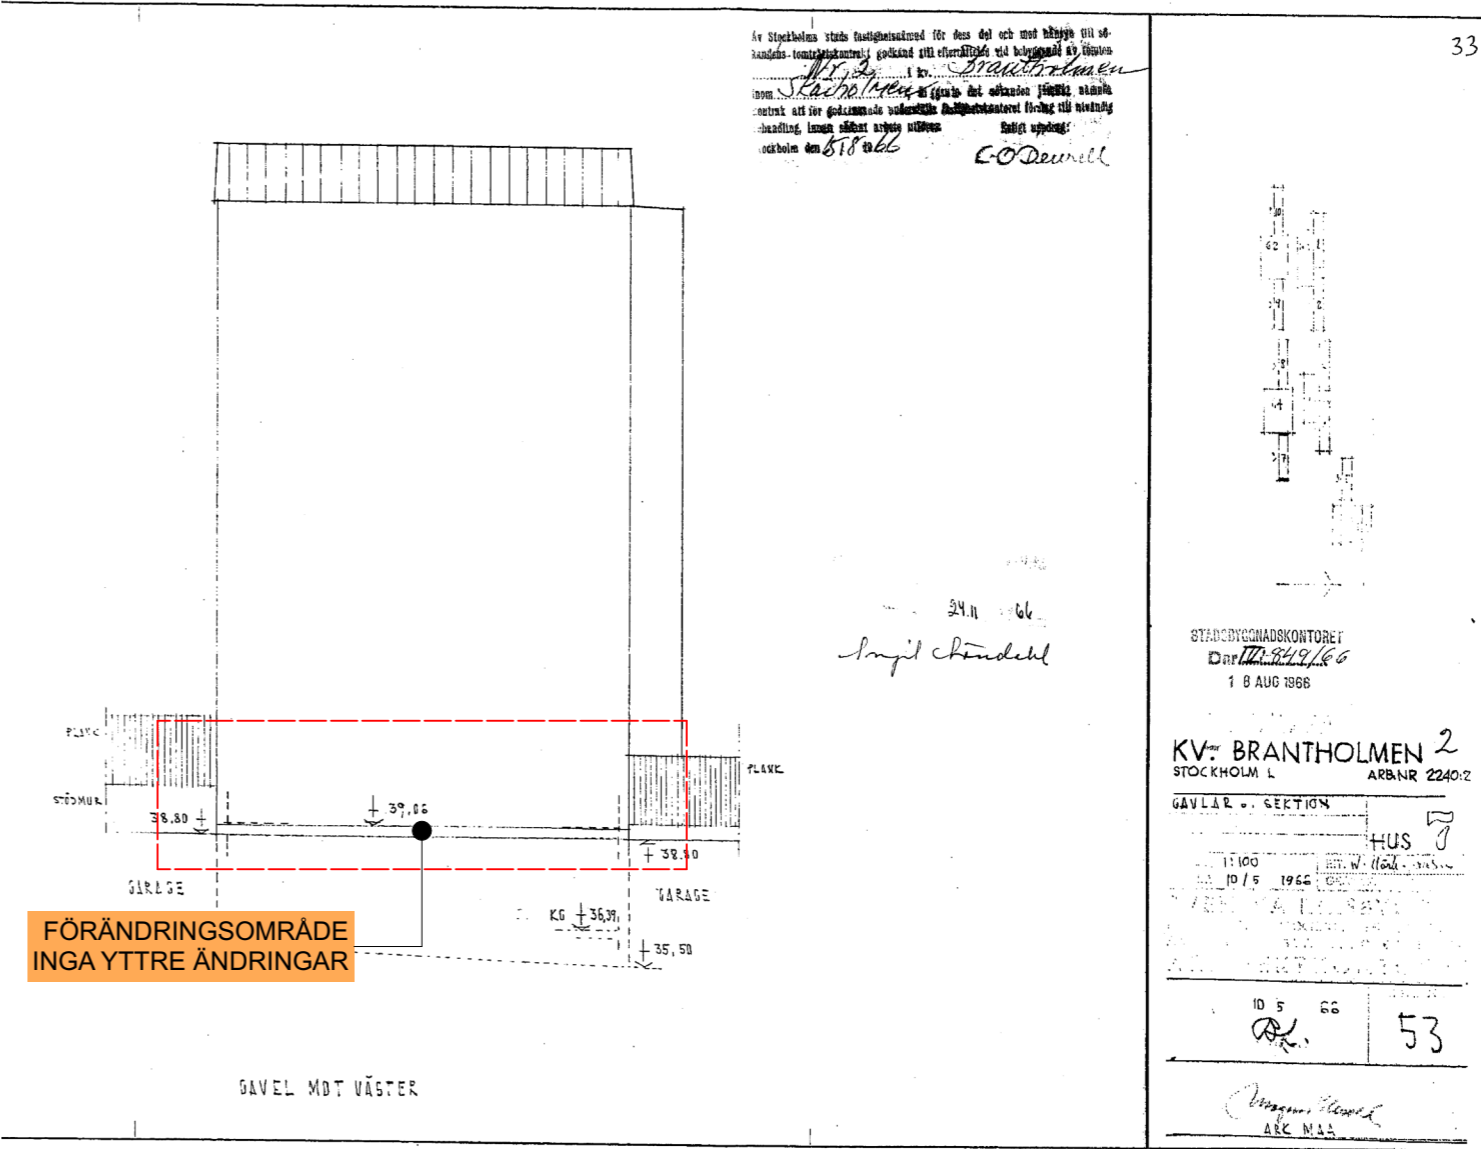


Gavelfasad mot väster, Branholmsgränd 6-10
1:200

SKALA 1:200


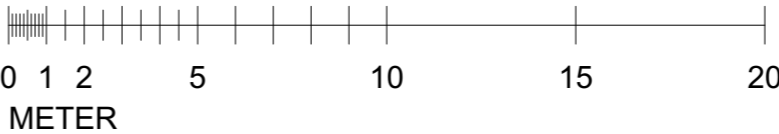


BYGGLOVHANDLING		
		
ÄNDRING AV TVÄTTSTUGA TILL BOSTAD SAMT YTTRE ÄNDRING		
PROJEKT	DATUM	
BRANTHOLMSGRÄND	2023-09-29	
FASTIGHET	RITAD AV	SKALA
KV. BRANTHOLMEN 1	dv	1:200 (A3)
INNEHÅLL	NUMMER	BET
SEKTION OCH GAVEL B10	A05	

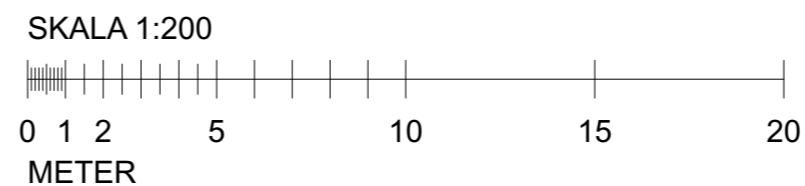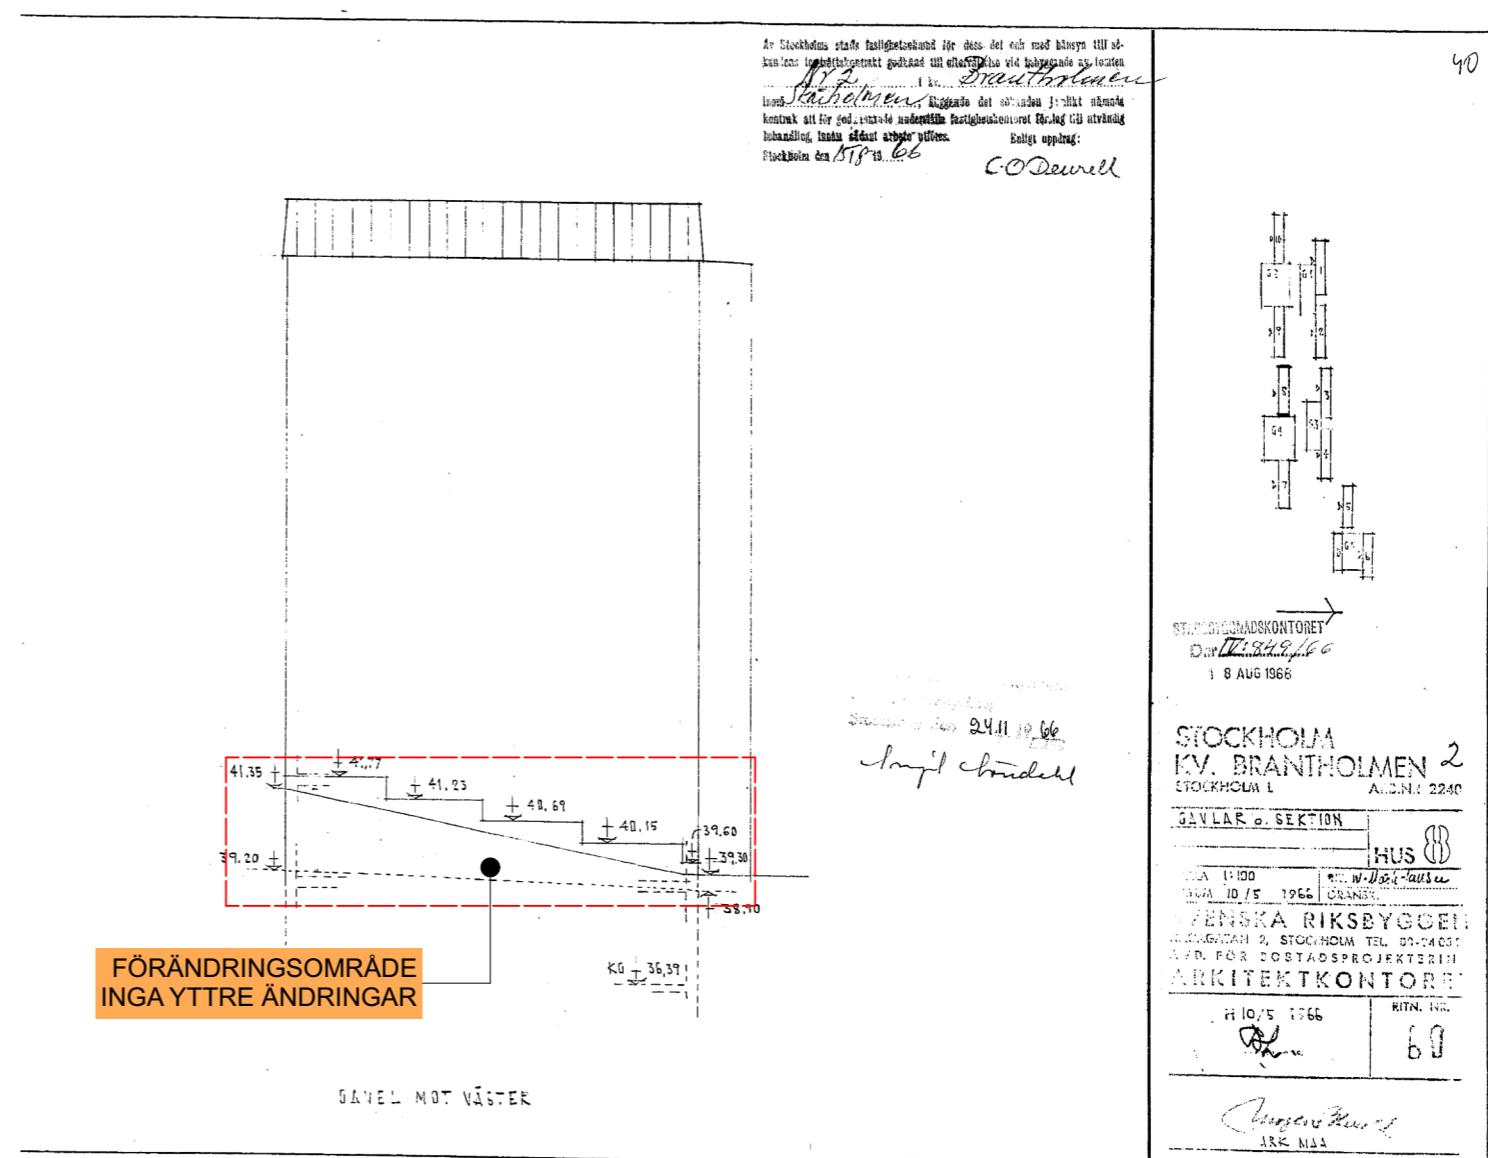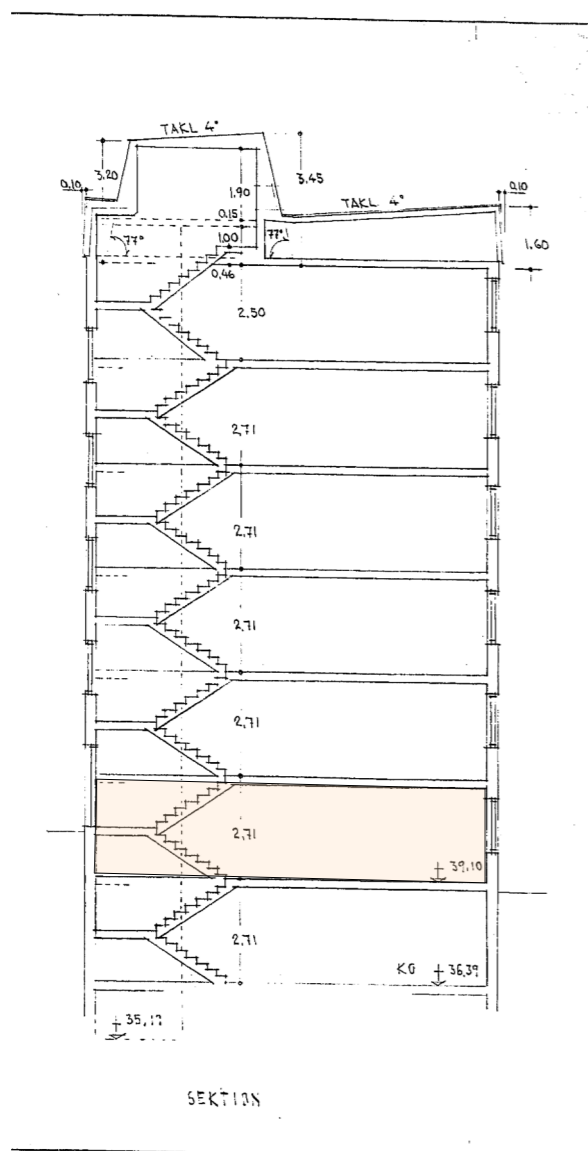

[illegible]

<h1>BYGGLOVHANDLING</h1>		
<h2>ÄNDRING AV TVÄTTSTUGA TILL BOSTAD SAMT YTTRE ÄNDRING</h2>		
PROJEKT	DATUM	
BRANTHOLMSGRÄND	2023-09-29	
FASTIGHET	RITAD AV	SKALA
KV. BRANTHOLMEN 1	dv	1:200 (A3)
INNEHÅLL	NUMMER	
SEKTION OCH GAVEL B44	A15	
		BET

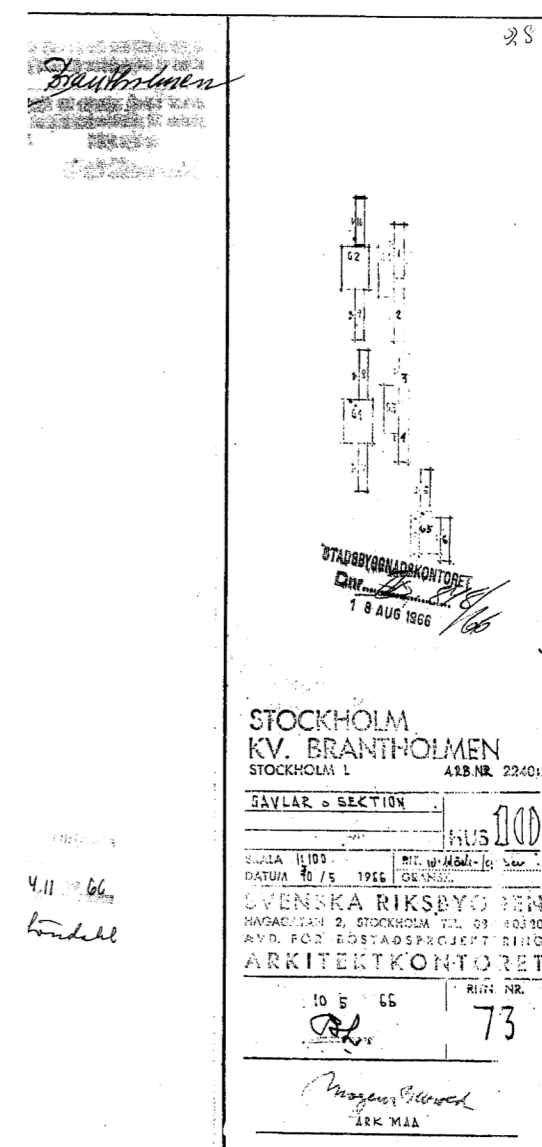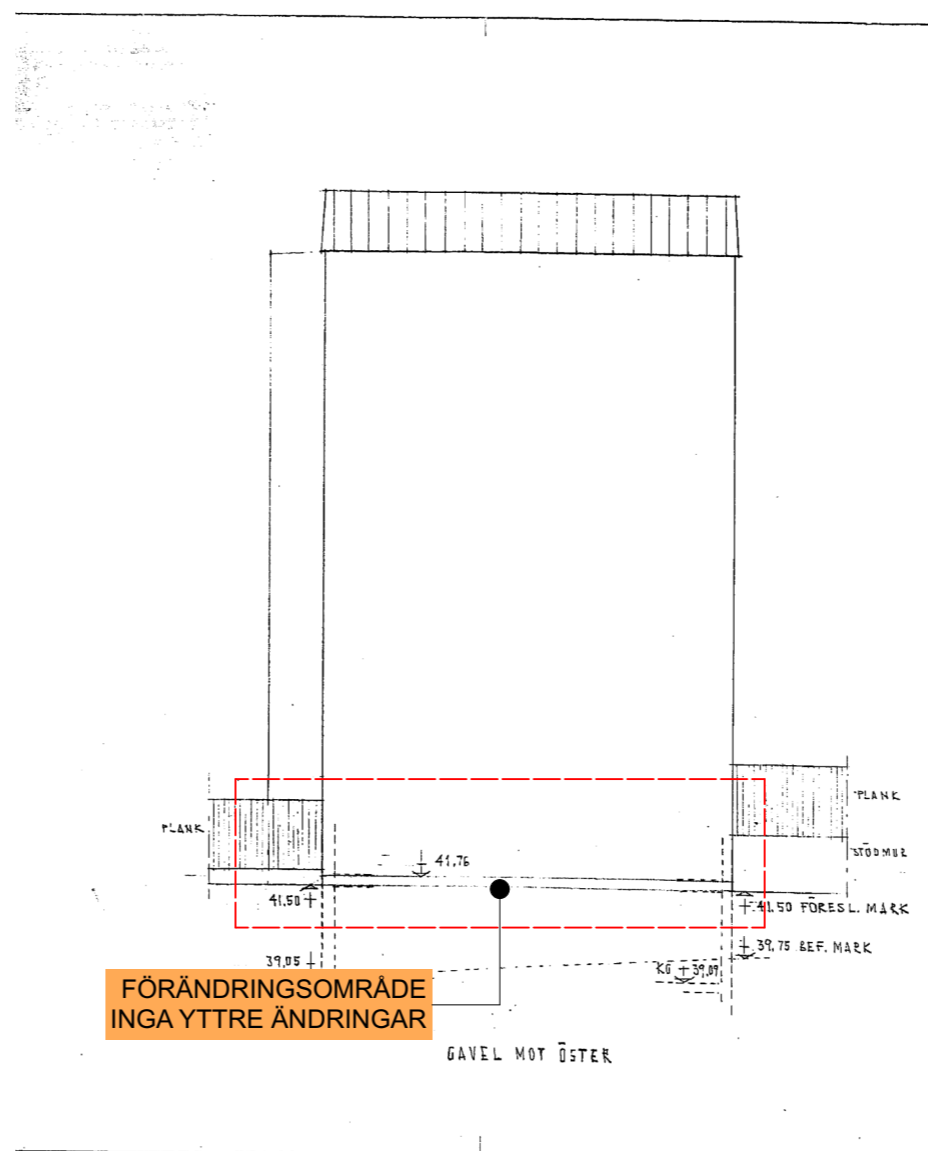

ÄNDRING AV TVÄTTSTUGA
TILL BOSTAD SAMT YTTRE ÄNDRING

PROJECT	DATUM	
BRANTHOLMSGRÄND	2023-09-29	
FASTIGHET	RITAD AV	SKALA
KV. BRANTHOLMEN 1	dv	1:200 (A3)
INNEHÅLL	NUMMER	BET
SEKTION OCH GAVEL B68	A20	

