

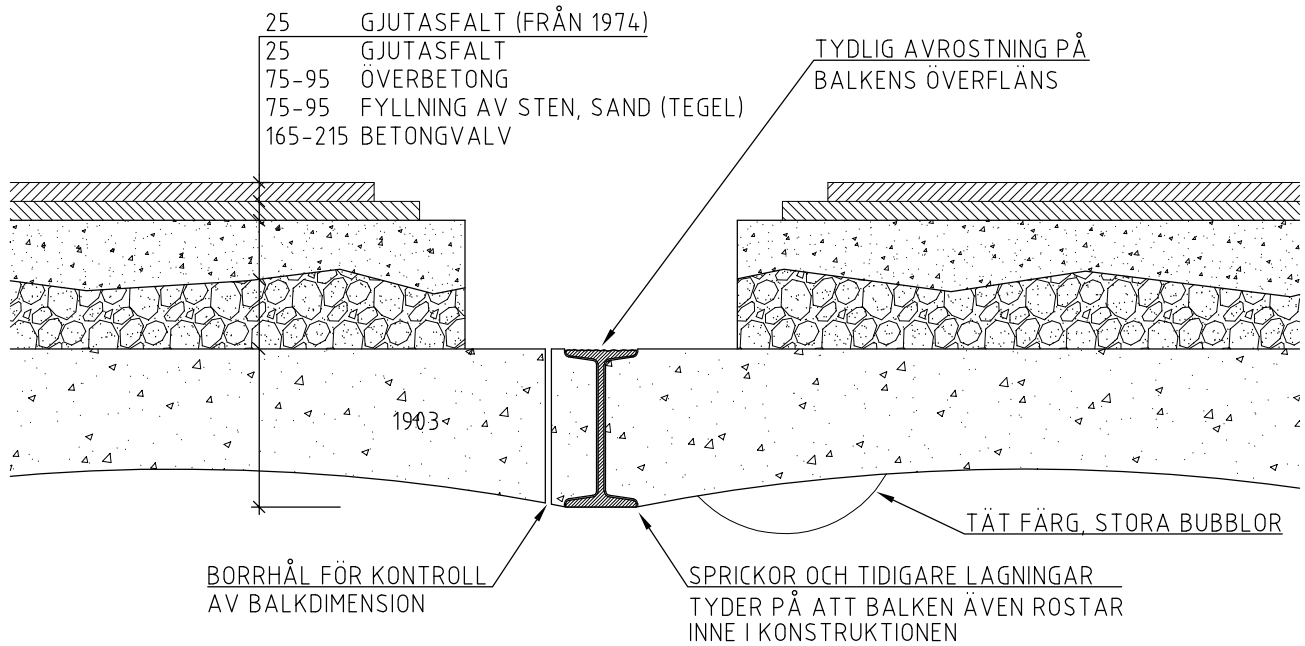


BEFINTLIG GÅRDSPLAN 1:100

- FÖRKLARINGAR
- LF = LÅGA FÖNSTER AV BETONG-GLAS (8st)
LT = LÅG TRÖSKEL (5st)
SR = STUPRÖR (2st)
BR = BRUNN (2st)
FH = FLÄKTHUV
EL = EL-UTTAG
▼ = ENTRÉ TILL/FRÅN GÅRD

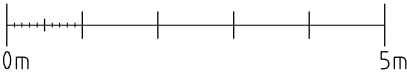

PROVGROP 1 1:10
GENOM BJÄLKLAG

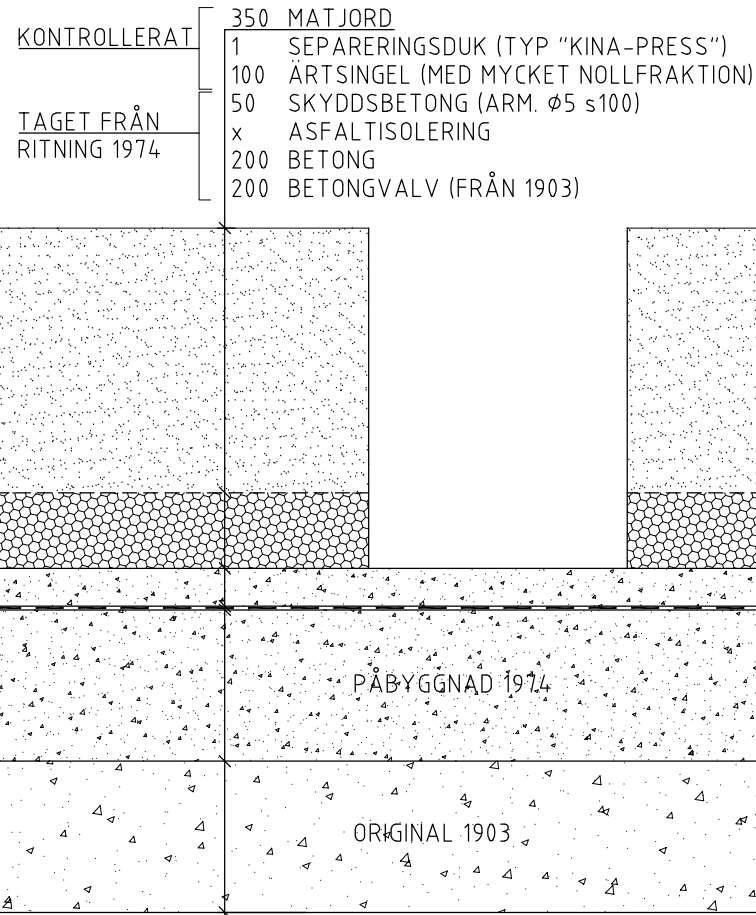

PROVGROP 2 1:10
GENOM GRÄSYTA

BET	ANT	ÄNDRINGEN AVSER	DATUM	SIGN
BYGGLOVSHANDLING				
 <div data-bbox="2778 1644 2887 1713"> Dalhemsvägen 30 141 46 Huddinge 08-689 70 00 www.swkab.se </div>				
Stridsberg o Wikenstål Konstruktioner AB				
UPPDRAK NR	RITAD / KONSTR AV		HANDLÄGGARE	
2022-041	TW		TW	
DATUM	ANSVARIG			
2023-07-07				
MORELLTRÄDET 8, STOCKHOLMS KOMMUN RENOV. o OMBYGGN. AV GÅRDSBJÄLKLAG BEFINTLIGT UTFÖRANDE				
SKALA	HALVSKALA	NUMMER	BET	
1:100 (A3)		A1		