


STÅENDE  
LOCKLÄKTSPANEL  
LIKA BEFINTLIG



TILLBYGGNAD  
FASAD MOT ÖSTER


BEFINTLIG MARKLINJE  
ÄNDRAS INTE

FASAD MOT SÖDER

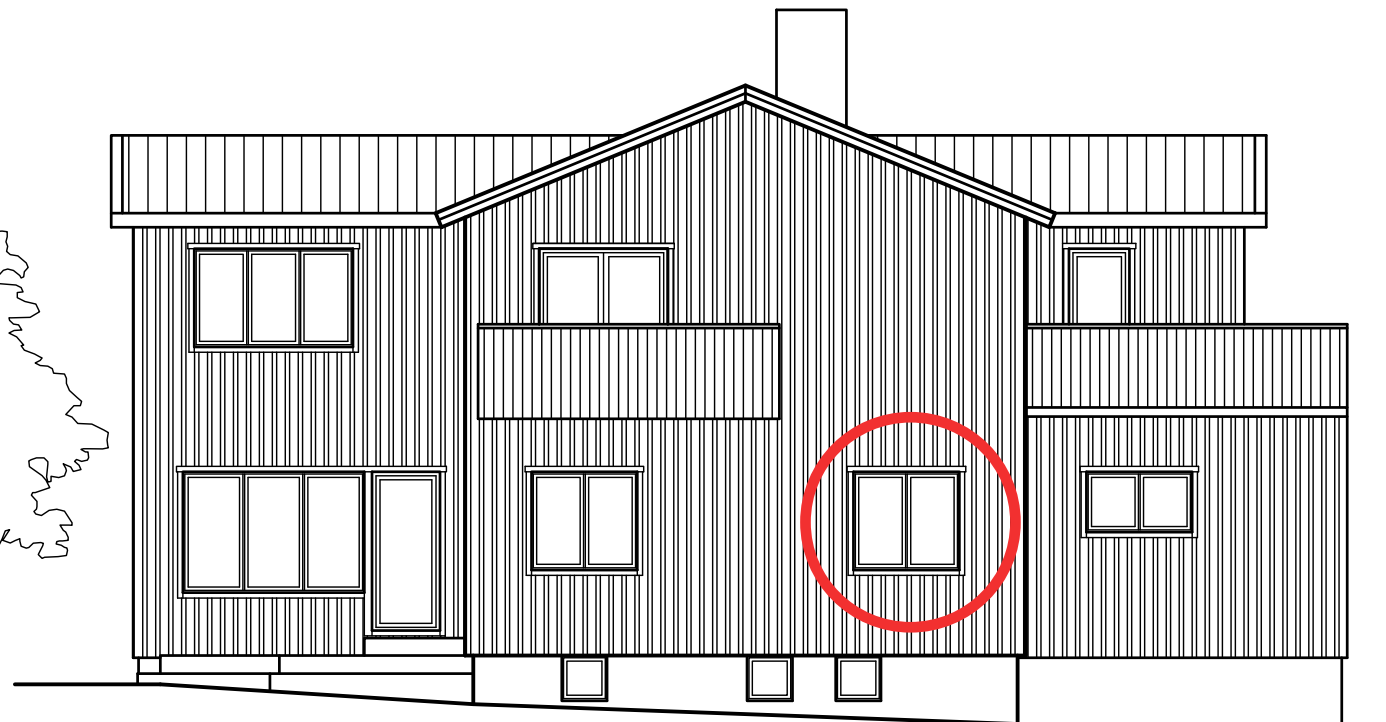

TILLBYGGNAD



BEFINTLIG MARKLINJE  
ÄNDRAS INTE

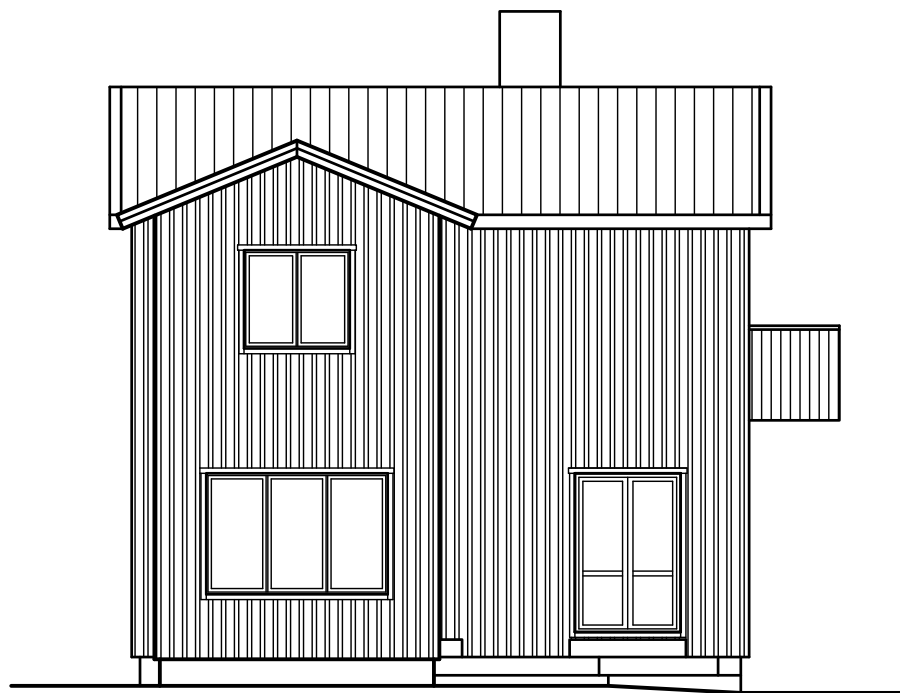

FASAD MOT VÄSTER

TILLBYGGNAD

FASAD MOT NORR

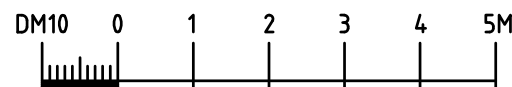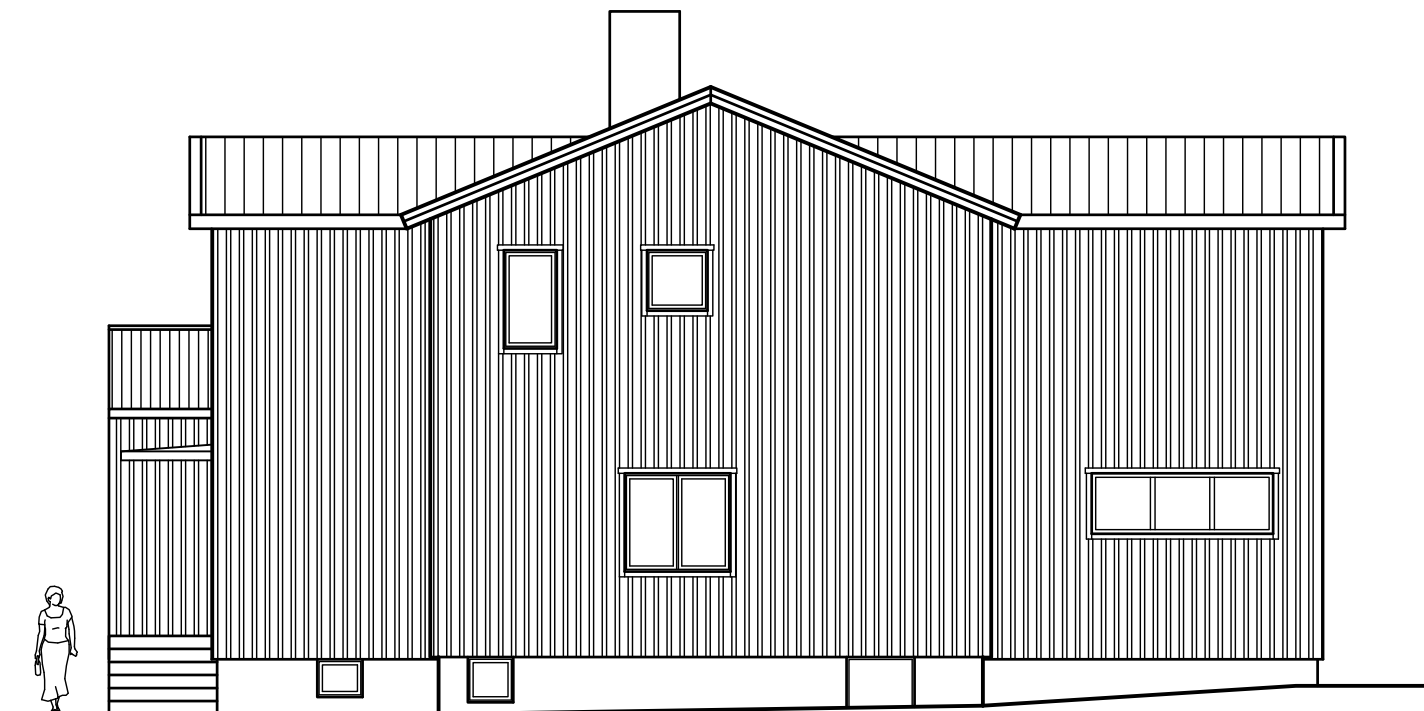

**byggatill.se**  
Tel 08-86 07 04  
E-post: info@byggatill.se  
Fjugestagränd 5  
124 72 Bandhagen

ANMÄLAN

KV. KAVAJEN 15, STOCKHOLMS STAD  
ATTEFALLSTILLBYGGNAD AV ENBOSTADSHUS  
FASADER EFTER ÄNDRING

UPPDRAG NR

RITAD/KONSTR  
ELI

HANDLÄGGARE

DATUM

22.08.19

ANSVARIG

BJÖRN JONSSON

SKALA

1:100 (A3)

NUMMER

A-40-3-021

BET