



ÖVERVÅNING

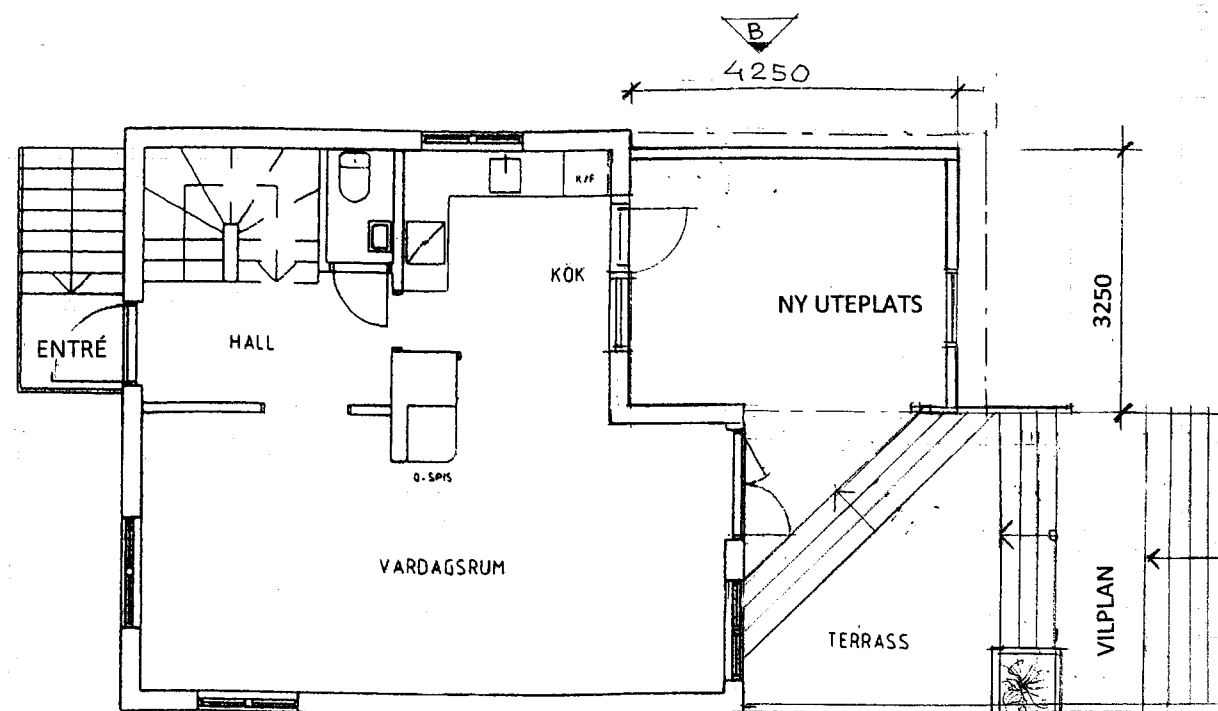

ENTRÉVÅNING

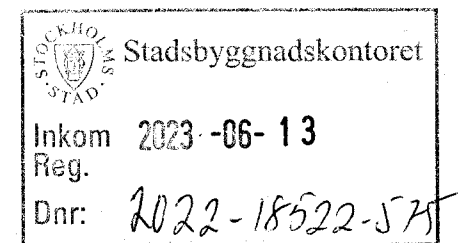

B	Länd av utbyggnad, tak sänkt & takfot justerad	2023-05-12	AK
A	Länd av utbyggnad, tak & fasad ändrad	2023-05-12	AK
BET	ÄNDRING AVSER	DATUM	Sign.

BYGGLOVSRITNING

VILLA FREDRIKSSON

KRONANDER

ARKITEKTER AB

Övre Fjällstigen 3
433 76 Jonsered
Tel 031-7957150
Mail andre@kronander-arkitekter.se

BYGG- HERRE	Ludvig Fredriksson		
UPPDAG NR	RITAD AV	HANDLÄGGARE	
#PIn	André Kronander	André Kronander	
DATUM	ANSVARIG		
2023-05-12	Ludvig Fredriksson		

TALLRIKEN 20. STOCKHOLMS KOMMUN

Ekebyvägen 1

Tillbyggnad av uterum

Planer av entré våning & övre våning

SKALA 1:100	NUMMER A-40-1-101	BET B
----------------	----------------------	----------